

Draufsicht Seegartenbrücke 1:200

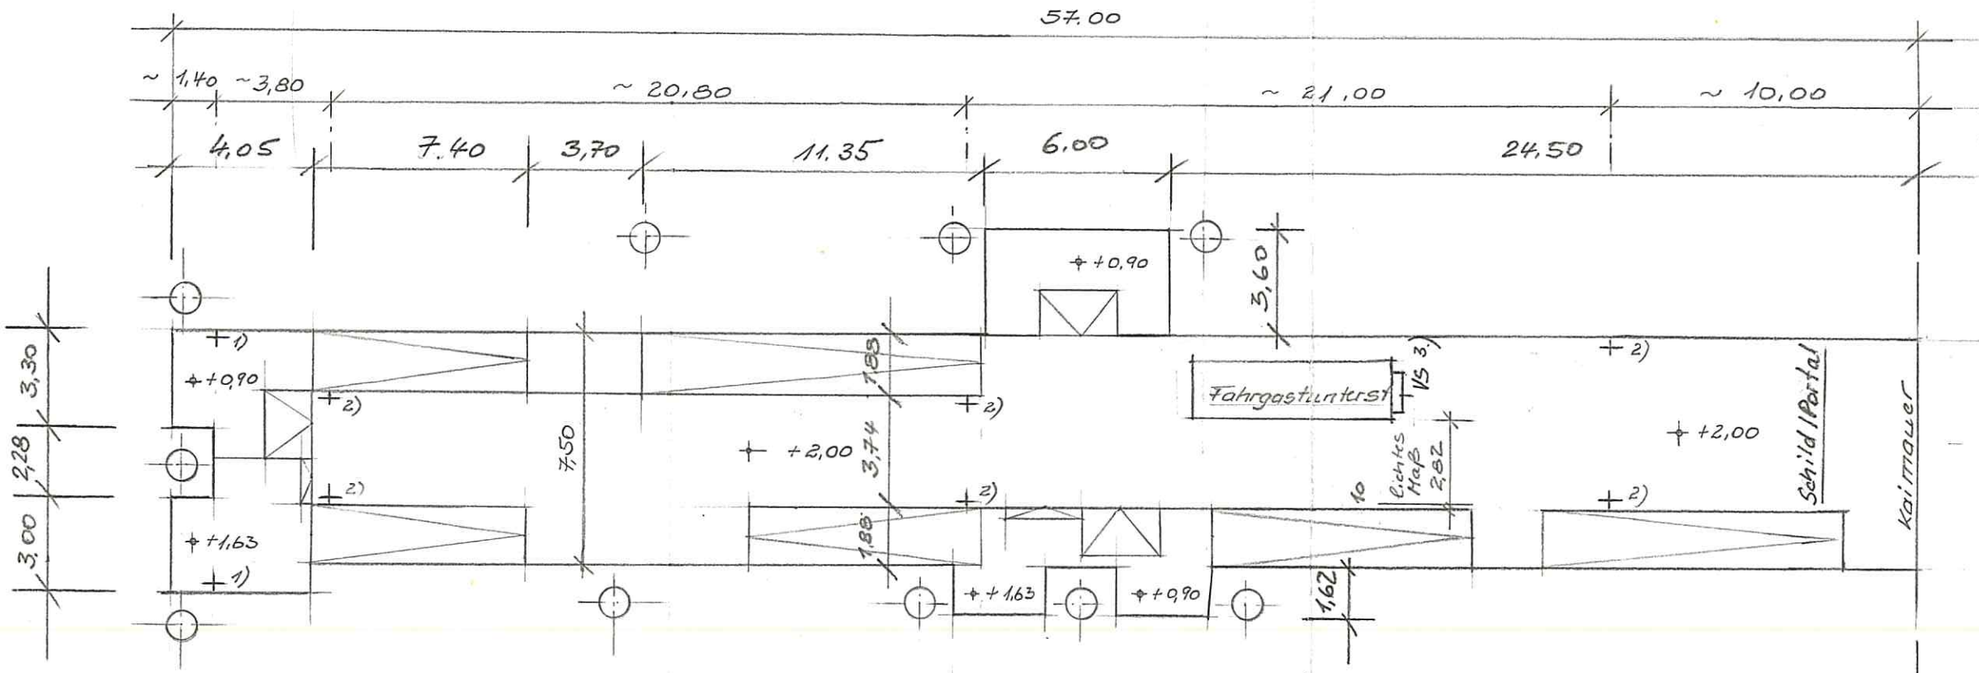

1) AEG - Minikofferleuchte
Beleuchtung gelb
2) Kugelleuchte
Beleuchtung weiß
beide Lichtpunkthöhe ≈ 3,00m
3.) Stromverteilerschrank S.F.K
Sitzbänke u. Rettungseint. nicht dargestellt

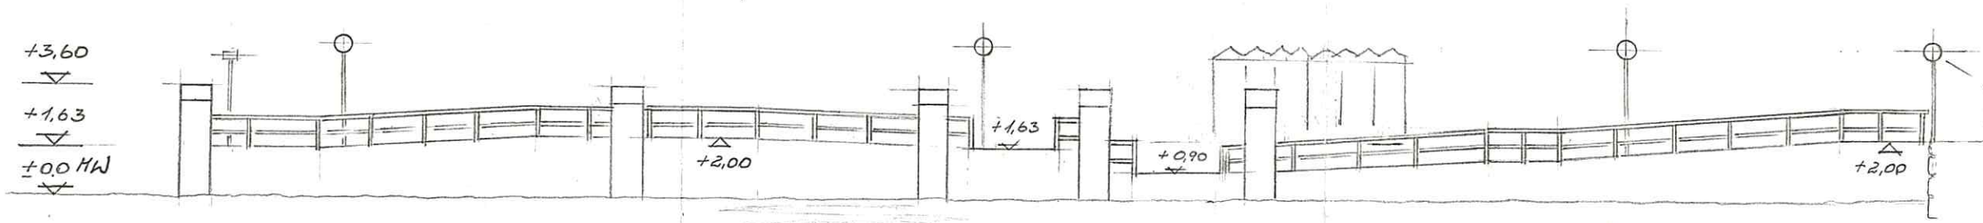

Ansicht von Süden ohne Tragkonstruktion 1:200

Bestandszeichnung

Seegartenbrücke

Draufsicht u. Ansicht Süden

2. 5. 89 Huß
13. 10. 14 Huß ergänzt

Bl. 6

Tiefbauamt Abt. 66.2