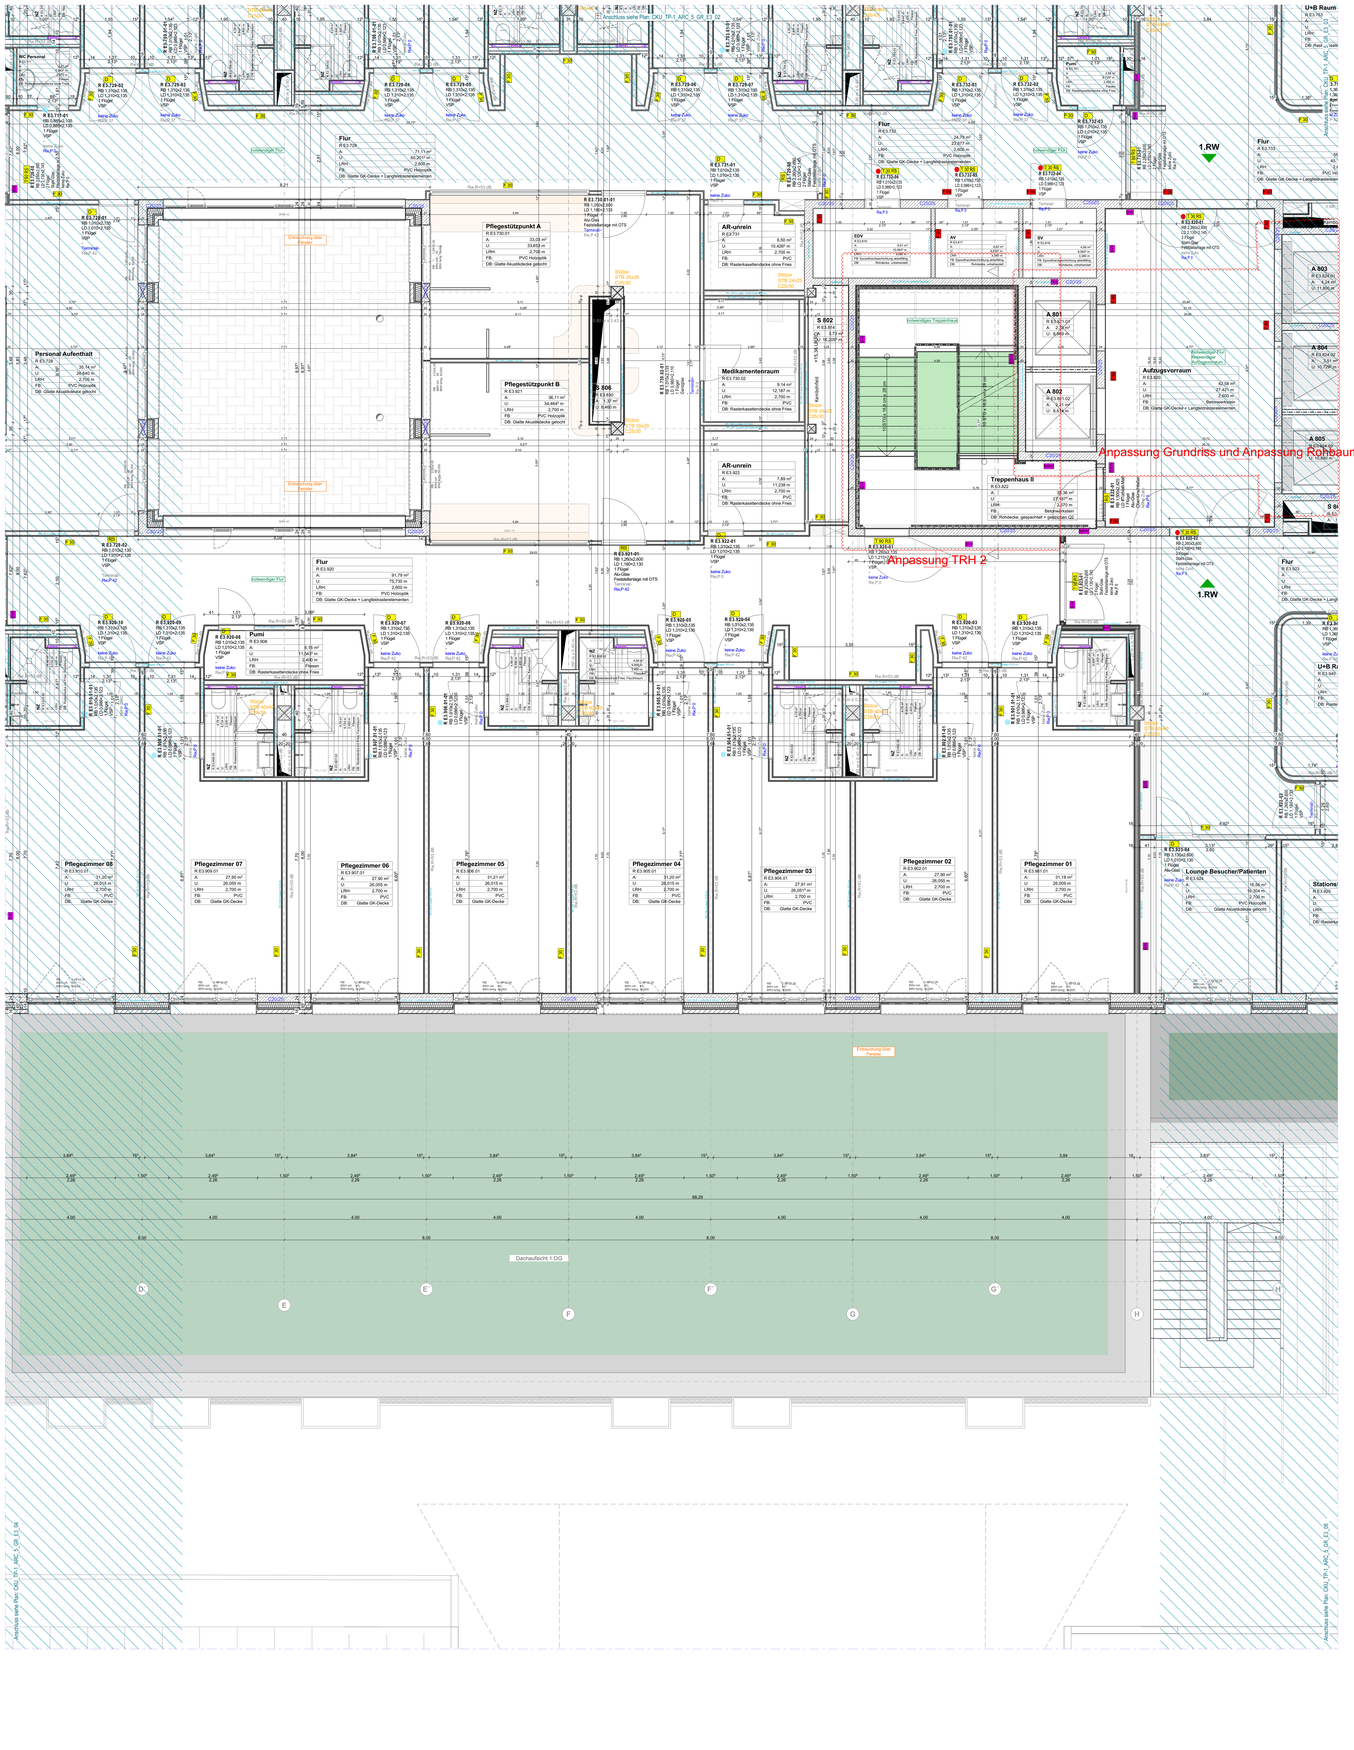


Pläne sind nur gültig in Verbindung mit aktueller Statik, Brandschutzkonzept, Schall und Wärmekonzept.
Die Statik und Gründung des Bestandsgebäudes darf zur keiner Zeit gefährdet werden.
Der Fluchtweg ist jederzeit aufrecht zu erhalten.
Das Leistungsverzeichnis ist zu beachten.
Sämtliche Maße sind von den Unternehmern vor Ausführung an Ort und Stelle zu überprüfen bzw. mit den Plänen des Statikers und der Fachingenieure abzustimmen.
Zeichnungen größer dargestellten Maßstabes haben vorrangige Gültigkeit.
Plandarstellungen nur in Verbindung mit der aktuellen, geprüften Statik
bzw. des Bodengutachtens gültig.
Unstimmigkeiten sind dem Planverfasser sofort zu melden, bei nicht beachten haftet der Ausführende.
Alle Arbeiten sind nach den gültigen DIN-Normen bzw. den allgemein anerkannten Regeln der Technik nach neuestem Stand auszuführen.
Alle Maße beziehen sich auf OKFFB.
Alle Dämmstoffe sind in Baustoffklasse A1 auszuführen.

Datum	Änderung	02	Index
11.05.2026	Plan erstellt, Vorlage Rohbaubemaßung	AA	
05.10.2026	Abgabe Planpaket Architekt LP		A

Beispielbezeichnung: CKU_TP-1_ARC_5_GR_E0_05_-_V

	Projektkürzel	Bezeichnung
Projekt	CKU	Christliches Klinikum Unna
Teilprojekt	TP-1	Teilprojekt 1 (Neubau)
	TP-2	Teilprojekt 2 (Bestand)
	A-00	Teilprojekte übergreifend
Gewerk	ABB	Abbruch
	ARC	Architektur
	AFZ	Aufzüge
	BFR	Barrierefreiheit
	BOD	Boden
	BOG	Betriebsorganisation
	BPH	Bauphysik
	BRS	Brandschutz
	DAC	Dach
	DEC	Decke
	ELT	Elektrotechnik
	FAS	Fassade
	HUK	Heizung / Kälte
	HUB	Planung Hubschrauber
	INA	Innenausbau
	KTP	Küchentechnikplanung
	LAN	Freianlagenplanung
	MDT	Medizintechnik
	MOB	Möbel
	MSR	Gebäudeautomation
	ROB	Rohbau
	SAN	Sanitär
	SGK	Sicherheits- und Gesundheitskoordinator
	TFB	Tiefbau
	TGA	Technische Gebäudeausrüstung
	TRE	Treppen
	TUR	Türen
	TWP	Tragwerksplanung
	VER	Vermesser
	LUF	Lüftung
	FLO	Feuerlösch
	MGA	Med. Gase
	SBS	Steckbeckensplen
	RAK	Raumakustik
	SCH	Schallschutz
	SIS	Schallmissionsschutz
	WTS	Wärmeschutz
Leistungsphase	01	Grundlagenermittlung
	02	Vorplanung
	03	Entwurfsplanung
	04	Genehmigungsplanung
	05	Ausführungsplanung
	06	Ausschreibungsplanung
	07	Werk-/Montageplanung
	09	Objektdokumentation
	S	Skizze
	M	Mieterplanung
	B	Bestandspläne
Plantyp	AN	Ansicht
	BL	Deckblatt
	BE	Baustelleneinrichtung
	BK	Bauteilkatalog
	DE	Detail
	DL	Leitdetail
	DS	Detailschnitt
	FL	Fläche DIN
	FM	Farb- und Materialbelegung
	GR	Grundriss
	GS	Deckenspiegel
	GB	Bodenspiegel
	KO	Koordinationsplan
	KO	Konzept
	LI	Liste (Tür, Fenster, etc.)
	LP	Lagerplan
	LV	Leistungsverzeichnis
	SC	Schnitt
	SD	Schütz-/ Durchbruchplanung
	SE	Schema
	UP	Übersichtsplan
	VI	Visualisierung
	WA	Wandabwicklung
	3D	Modelldatei
	GU	Gutachten
	XX	Diverse
Ebene/Geschoss	FU	Fundament
	SP	Sohlplan
	U1	1. Untergeschoss
	E0	Erdgeschoss
	E1	1. Obergeschoss
	E2	2. Obergeschoss
	E3	3. Obergeschoss
	E4	4. Obergeschoss
	E5	5. Obergeschoss
	E6	6. Obergeschoss
	DA	Dachaufsicht
	AA	Schnitt A-A
	BB	Schnitt B-B
	CC	Schnitt C-C
	NO	Ansicht Nord
	OS	Ansicht Ost
	SU	Ansicht Süd
	WE	Ansicht West
	00	Übergreifend
Serielle Plannummer	00-99	fortlaufend
	UE	Übersichtsplan
Index	A-Z	fortlaufend
Status	V	Vorabzug
	P	Prüfung
	F	Freigegeben
Format	Verfasser	Mitarbeiter
1.450 x 1.075	KA	AB

Die Grundrisse der LP5 werden je Geschoss auf einem Übersichtsplan im Maßstab 1:100 und Sektorplänen im Maßstab 1:50 dargestellt. Die Einteilung der Sektorpläne ist im Übersichtsplan wie folgt abbildet:

Sektor 1
Sektor 2
Sektor 3
Sektor 4
Sektor 5
Sektor 6
Überlappungsbereiche



Grundrisslegende
Schnitt / Ansicht
Höhenkoten
Grundrisskegende
Stahlbeton (STB) Bestand
Mauerwerk (MW) Bestand
Ziegelsturz (GK) Bestand
Abbruch
Stahlbeton (STB) Neubau
Mauerwerk (MW) Neubau
Ziegelsturz (GK) Neubau
Änderungen

RC	RC	Baulast nach Anforderung BRS: rauchdicht	Durchbrüche Stahlbeton (STB)
F 30	F 30	Baulast nach Anforderung BRS: feuerhemmend über 30 bei	Durchbrüche Mauerwerk (MW)
F 90	F 90	Baulast nach Anforderung BRS: feuerbeständig über 90 min	Durchbrüche Ziegelsturz (GK)
WAN	BWH	Wand nach Anforderung BRS: Bauart Brandwand	Oberkante Fertigfußboden
WH	BW	Wand nach Anforderung BRS: Brandwand	Oberkante Rohfußboden
T	D	Tür nach Anforderung BRS: dichtschließend	Oberkante Rohdecke
DS	DS	Tür nach Anforderung BRS: dicht-schließend	Unterkante Rohdecke
VDS	VDS	Tür nach Anforderung BRS: voll-wandig, dicht- und selbstschließend	Lichte Raumhöhe
RS	RS	Tür nach Anforderung BRS: rauchdicht und selbstschließend	Rohbau Breite
T30	T30	Tür nach Anforderung BRS: feuerhemmend	Lichte Durchgangsbreite
T30-RS	T30-RS	Tür nach Anforderung BRS: feuer-hemmend, rauchdicht, selbstschließend	Bodenbelagsunterkante (LB)
T90	T90	Tür nach Anforderung BRS: feuerbeständig	Deckenbelagsunterkante (LB)
T90-RS	T90-RS	Tür nach Anforderung BRS: feuer-beständig, rauchdicht, selbstschließend	Bodenbelag (LB)
			Deckenbelag (LB)
			Wandbekleidung (BH)
			Unterzug
			Überzug
			Oberkante
			Unterkante
			Vorderkante

ELT	Elektro	U+B	Untersuchung + Behandlung
HZG	Heizung	AR	Arbeitsraum
SAN	Sanitär	AV	Arbeitsvorbereitung
RR	Regenrohr	SV	Sicherheitsverwaltung
FR	Fußraum	Pat.	Patienten
TEL	Telefon	PKV	Private Krankenversicherung
DL	Datenleitung	CA	Chefarzt
DL	Datenschrank	OA	Oberarzt
EBS	Elektrischer Beschlag	ZNA	Zentrale Notaufnahme
PV	Photovoltaik-Anlage	Ortho	Orthopädie
RLT	Raumlufttechnik	Bucky	Röntgen
RDA	Rauchschutzdruckanlage	INZ	Integriertes Notfallzentrum
MWWG	Wärmeabzugsgerät	AP	Arbeitsplatz
NEA	Natorventilanlage	BSV	Batteriegestütztes zentrales Stromversorgungssystem
TRH	Treppenhaus	ISO	Isolation
FM	Feuermelder	NZ	Nasszelle
FL	Feuerlöscher	CPU	Chest Pain Unit
BMZ	Brandmeldezentrale	LHKM	Linksherzkathetermessplatz
RM	Rauchmelder	UV	Unterverteilung
BRH	Brüstungshöhe	ITS	Intensivstation
RA	Rauchabzugsanlage	Amb.	Ambulanz
NA	Notausgang	LS	Lichtschacht
RW	Rettungsweg	MS	Mittelsplanung
SP	Sprinkler	AEMP	Aufbereitungsgesellschaft für Medizinprodukte
WHY	Wandhydrant		
STG	Stiegen	HAR	Hausarrhythmieraum
BOF	Brüstungsoffliche	BOS	Behörden und Organisationen mit Sicherheitsaufgaben
BRI	Brüstungsinnenhalt	EEG	Elektroenzephalographie
NGF	Nettogrundfläche	Pers. WC	Personentengerechtes WC
		Putz	Putzmittelraum
		Pers.	Personal

Projekt	**Erweiterungsneubau Christliches Klinikum Unna** Obere Husemannstraße 2 59423 Unna
Bauherr	**Christliches Klinikum Unna gGmbH** **Obere Husemannstraße 2** **59423 Unna**
Generalplanung	**KPP Architekten GmbH** Alte Bonkenbahn 6 Grevenmühle Zite 40549 Düsseldorf Tel: +49 (0) 211 975 369 0 E-Mail: mail@kastenarchitekten.com Internet: www.kastenarchitekten.com
Architekt	**KASTEN ARCHITEKTEN** Alte Bonkenbahn 6 Grevenmühle Zite 40549 Düsseldorf Tel: +49 (0) 211 975 369 0 E-Mail: mail@kastenarchitekten.com Internet: www.kastenarchitekten.com
Fachplanung	**GET Ingenieurgesellschaft für Energietechnik mbH** Hansing 3 59423 Kamen Tel: +49 (0) 2931 52 26 10 E-Mail: info@get-ing.de Internet: www.get-ing.de
Fachplanung	**Ingenieur GmbH Schmitt & Wilmes** Ellinger. 32 59755 Arnsberg Tel: +49 (0) 2932 97 57 0 E-Mail: arnsberg@ingenieure-sw.de Internet: www.ingenieure-sw.de
Fachplanung	**Ingenieurbüro Krafft GmbH und Co. KG** Hauptstraße 75 46244 Bottrop-Kirchhellen Tel: +49 (0) 2045 36 70 E-Mail: info@ib-krafft.de Internet: www.ib-krafft.de
Statik	**Goldmacher + Schöning Ingenieure GmbH** Phoenixseestraße 12 44263 Dortmund Tel: +49 (0) 231 47 6000 10 E-Mail: info@goldmacher-schoening.de Internet: www.goldmacher-schoening.de
Brandschutz	**Werner Brandschutzingenieure GmbH** Isaac-Newton Straße 1 59423 Unna Tel: +49 (0) 2303 965 68 0 E-Mail: info@werner-bs.de Internet: www.ing.werner-bs.de
Medizintechnik	**GFK Gesellschaft für Krankenhausberatung mbH** Kölnstraße 10a 59557 Lippstadt Tel: +49 (0) 221 959 409 0 E-Mail: info@gfk-mbh.de Internet: www.gfk-mbh.de

Leistungsphase	**LP5 - Ausführungsplanung _ Teilprojekt 1** 1:50
Plandarstellung	TP-1 - Darstellung Erweiterungsneubau **05.10.2026**
Plannummer	**CKU_TP-1_ARC_5_GR_E3_05_A_P**
Planinhalt	**Grundriss 3. Obergeschoss - Sektor 5**

Weitergabe sowie Vervielfältigung dieser Unterlage, Verwertung und Mitteilung ihres Inhalts ist nicht gestattet, soweit nicht ausdrücklich zugestanden. Zuwiderhandlungen sind strafbar und verpflichten zu Schadenersatz. Alle Rechte vorbehalten.

Unterschrift Bauherr

Name, Vn

Unterschrift Architekt

Name, Vn