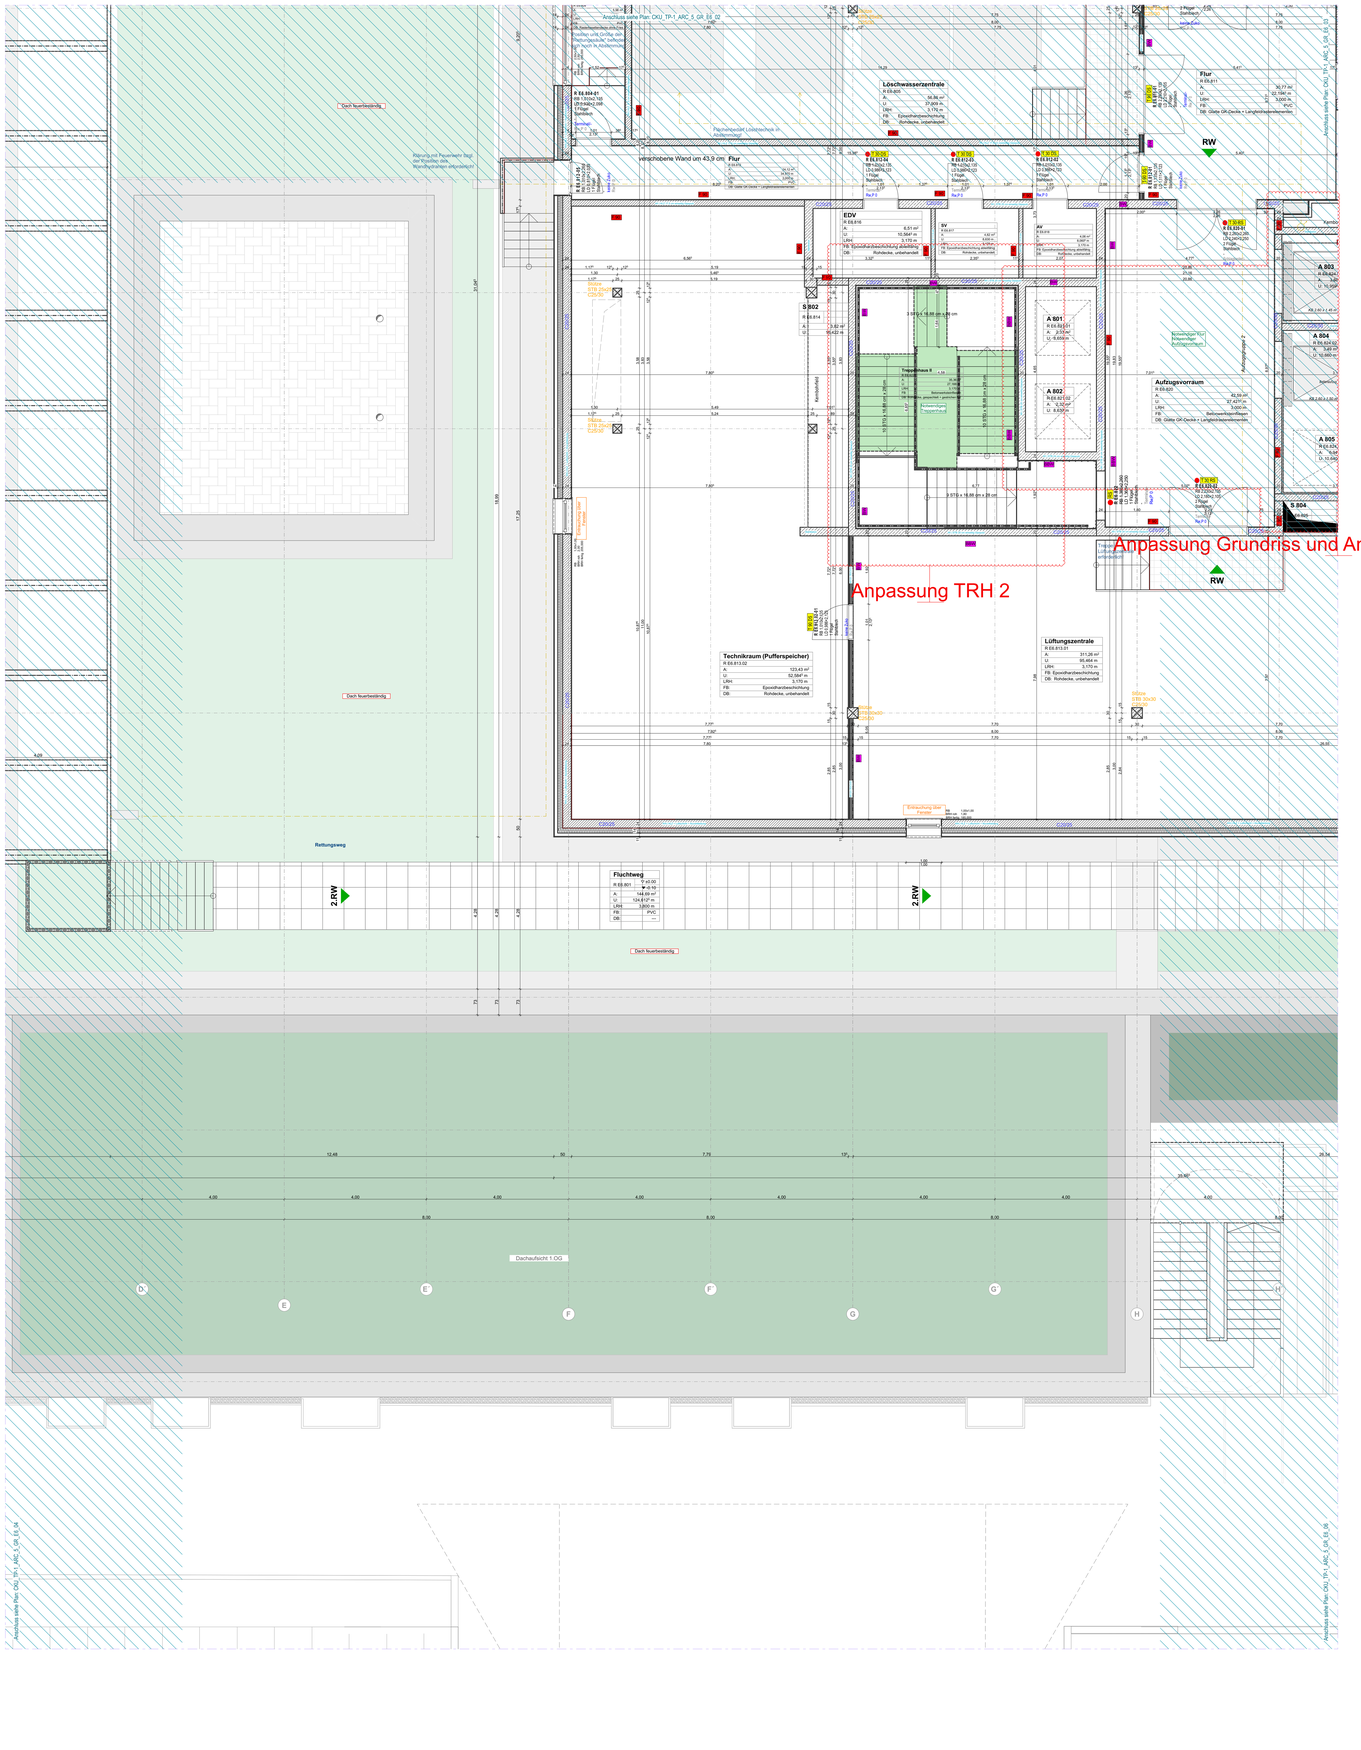



Die Grundrisse der LP5 werden je Geschoss auf einem Übersichtsplan im Maßstab 1:100 und Sektorplänen im Maßstab 1:50 dargestellt. Die Einteilung der Sektorpläne ist im Übersichtsplan wie folgt abbildet:

- Sektor 1
- Sektor 2
- Sektor 3
- Sektor 4
- Sektor 5
- Sektor 6
- Überlappungsbereiche

Pläne sind nur gültig in Verbindung mit aktueller Statik, Brandschutzkonzept, Schall und Wärmekonzept.
**Die Statik und Gründung des Bestandsgebäudes darf zur keiner Zeit gefährdet werden.**
Der Fluchtweg ist jederzeit aufrecht zu erhalten.
Das Leistungsverzeichnis ist zu beachten.
Sämtliche Maße sind von den Unternehmern vor Ausführung an Ort und Stelle zu überprüfen bzw. mit den Plänen des Statikers und der Fachingenieure abzustimmen.
**Zeichnungen größer dargestellten Maßstabes haben vorrangige Gültigkeit.**
Plandarstellungen nur in Verbindung mit der aktuellen, geprüften Statik
bzw. des Bodengutachtens gültig.
Unstimmmigkeiten sind dem Planverfasser sofort zu melden, bei nicht beachten haftet der Ausführende.
Alle Arbeiten sind nach den gültigen DIN-Normen bzw. den allgemein anerkannten Regeln der Technik nach neuestem Stand auszuführen.
Alle Maße beziehen sich auf OKFFB.
Alle Dämmstoffe sind in Baustoffklasse A1 auszuführen.

| Datum | Änderung | 02 | Index |
|---|---|---|---|
| 18.05.2026 | Plan erstellt, Vorlage Rohbauplanung | AA | - |
| 05.10.2026 | Abgabe Planpaket Architekt LP | | A |

**Beispielbezeichnung: CKU_TP-1_ARC_5_GR_E6_02_-_V**

| | Projektkürzel | Bezeichnung |
|---|---|---|
| Projekt | CKU | Christliches Klinikum Unna |
| Teilprojekt | TP-1 | Teilprojekt 1 (Neubau) |
| | TP-2 | Teilprojekt 2 (Bestand) |
| | A-00 | Teilprojekte übergreifend |
| Gewerk | ABB | Abbruch |
| | ARC | Architektur |
| | AFZ | Aufzüge |
| | BFR | Barrierefreiheit |
| | BOD | Boden |
| | BOG | Betriebsorganisation |
| | BPH | Bauphysik |
| | BRS | Brandschutz |
| | DAC | Dach |
| | DEC | Decke |
| | ELT | Elektrotechnik |
| | FAS | Fassade |
| | HUK | Heizung / Kälte |
| | HUB | Planung Hubschrauber |
| | INA | Innenausbau |
| | KTP | Küchentechnikplanung |
| | LAN | Freianlagenplanung |
| | MDT | Medizintechnik |
| | MOB | Möbel |
| | MSR | Gebäudeautomation |
| | ROB | Rohbau |
| | SAN | Sanitär |
| | SGK | Sicherheits- und Gesundheitskoordinator |
| | TFB | Tiefbau |
| | TGA | Technische Gebäudeausrüstung |
| | TRE | Treppen |
| | TUR | Türen |
| | TWP | Tragwerksplanung |
| | VER | Vermesser |
| | LUF | Lüftung |
| | FLO | FeuerlÖsch |
| | MGA | Med. Gase |
| | SBS | Steckbeckensplen |
| | RAK | Raumakustik |
| | SCH | Schallschutz |
| | SIS | Schallimmissionsschutz |
| | WTS | Wärmeschutz |
| Leistungsphase | 01 | Grundlagenermittlung |
| | 02 | Vorplanung |
| | 03 | Entwurfsplanung |
| | 04 | Genehmigungsplanung |
| | 05 | Ausführungsplanung |
| | 06 | Ausschreibungsplanung |
| | 08 | Werk-/Montageplanung |
| | 09 | Objektdokumentation |
| Plantyp | S | Skizze |
| | M | Mieterplanung |
| | B | Bestandsplan |
| | AN | Ansicht |
| | BL | Deckblatt |
| | BE | Baustelleneinrichtung |
| | BK | Bauteilkatalog |
| | DE | Detail |
| | DL | Leitdetail |
| | DS | Detailschnitt |
| | FL | Fläche DIN |
| | FM | Farb- und Materialbelegung |
| | GR | Grundriss |
| | GS | Deckenspiegel |
| | GB | Bodenspiegel |
| | KO | Koordinationsplan |
| | KO | Konzept |
| | LI | Liste (Tür, Fenster, etc.) |
| | LP | Lageplan |
| | LV | Leistungsverzeichnis |
| | SC | Schnitt |
| | SD | Schütz-/ Durchbruchplanung |
| | SE | Schema |
| | UP | Übersichtsplan |
| | VI | Visualisierung |
| | WA | Wandabwicklung |
| | 3D | Modelldatei |
| | GU | Gutachten |
| | XX | Diverse |
| Ebene/Geschoss | FU | Fundament |
| | SP | Sohlplan |
| | U1 | 1. Untergeschoss |
| | E0 | Erdgeschoss |
| | E1 | 1. Obergeschoss |
| | E2 | 2. Obergeschoss |
| | E3 | 3. Obergeschoss |
| | E4 | 4. Obergeschoss |
| | E5 | 5. Obergeschoss |
| | E6 | 6. Obergeschoss |
| | DA | Dachaufsicht |
| | AA | Schnitt A-A |
| | BB | Schnitt B-B |
| | CC | Schnitt C-C |
| | NO | Ansicht Nord |
| | OS | Ansicht Ost |
| | SU | Ansicht Süd |
| | WE | Ansicht West |
| | 00 | Übergreifend |
| Serielle Plannummer | 00-99 | fortlaufend |
| | UE | Übersichtsplan |
| Index | A-Z | fortlaufend |
| Status | V | Vorabzug |
| | P | Prüfung |
| | F | Freigegeben |
| Format | Verfasser | Mitarbeiter |
| 1.450 x 1.075 | KA | KT |

Grundrisse
Stahlbeton (STB) Bestand
Stahlbeton (STB) Neubau
Schnitt / Ansicht
Mauerwerk (MW) Bestand
Mauerwerk (MW) Neubau
Höhenkoten
Opakarton (GK) Bestand
Opakarton (GK) Neubau
Grundstücksgrenze
Abbruch
Änderungen

| | | | |
|---|---|---|---|
| BO | BO | Baulast nach Anforderung BRS: rauchdicht | Durchbrüche Stahlbeton (STB) |
| F 30 | F 30 | Baulast nach Anforderung BRS: feuerhemmend über 30 min | Durchbrüche Mauerwerk (MW) |
| F 90 | F 90 | Baulast nach Anforderung BRS: feuerbeständig über 90 min | Durchbrüche Opakarton (GK) |
| WAN | BWAN | Wand nach Anforderung BRS: Bauart Brandwand | Oberkante Fertigfußboden |
| WD | BW | Wand nach Anforderung BRS: Brandwand | Oberkante Rohfußboden |
| | | | Oberkante Rohdecke |
| T | D | Tür nach Anforderung BRS: dichtschließend | Unterkante Abhangdecke |
| | | | Unterkante Rohdecke |
| DS | DS | Tür nach Anforderung BRS: dicht-schließend | Lichte Raumhöhe |
| | | | Rohbau |
| VDS | VDS | Tür nach Anforderung BRS: voll-wandig, dicht- und selbstschließend | Rohbau Boden |
| RS | RS | Tür nach Anforderung BRS: rauchdicht und selbstschließend | Lichte Durchgangsbreite |
| | | | Bodenkonstruktion (LB) |
| TS | TS | Tür nach Anforderung BRS: feuerhemmend | Deckenkonstruktion (LB) |
| | | | Bodenestrich (LB) |
| T30-RS | T30-RS | Tür nach Anforderung BRS: feuer-hemmend, rauchdicht, selbstschließend | Dachestrich (LB) |
| T90 | T90 | Tür nach Anforderung BRS: feuerbeständig | Wandabschlußhaln (BH) |
| | | | Unterzug |
| T90-RS | T90-RS | Tür nach Anforderung BRS: feuer-beständig, rauchdicht, selbstschließend | Oberzug |
| | | | Oberkante |
| | | | Unterkante |
| | | | Vorderkante |

| | | | |
|---|---|---|---|
| ELT | Elektro | U+B | Untersuchung + Behandlung |
| HZG | Heizung | AR | Arbeitsraum |
| SAN | Sanitär | AV | Arbeitsvorbereitung |
| RR | Regenrohr | SV | Sicherheitsverwarnung |
| FR | Futterrohr | Pat. | Patienten |
| TEL | Telefon | PKV | Private Krankenversicherung |
| DL | Datenleitung | CA | Chefarzt |
| DL | Datenschrank | OA | Oberarzt |
| EBS | Elektrischer Beschlag | ZNA | Zentrale Notaufnahme |
| PV | Photovoltaik-Anlage | Ortho | Orthopädie |
| RLT | Raumlufttechnik | Bucky | Bucky |
| RDA | Rauchschutzdruckanlage | INZ | Integriertes Notfallzentrum |
| NPWG | natürliches Rauch-/ Wärmeabzugsgerät | AP | Arbeitsplatz |
| | | BSV | Batteriegestütztes zentrales Stromversorgungssystem |
| NEA | Netzersatzanlage | | |
| TRH | Treppenhaus | ISO | Isolation |
| FM | Feuermelder | NZ | Nasszelle |
| FL | Feuerlöscher | CPU | Chest Pain Unit |
| BMZ | Brandmeldezentrale | LHKM | Liniekerzbaltehermesplatz |
| RM | Rauchmelder | UV | Unterverteilung |
| BRH | Brüstungshöhe | ITS | Intensivstation |
| RA | Rauchabzugsanlage | Amb. | Ambulanz |
| NA | Notausgang | LS | Lichtschacht |
| RW | Rettungsweg | MS | Mittelspannung |
| SP | Sprinkler | AEMP | Aufbereitungseinheit für Medizinprodukte |
| WHY | Wandhydrant | | |
| STG | Stiegen | HAR | Hausanschlussraum |
| BOF | Brutto-grundfläche | BOS | Behörden und Organisationen mit Sicherheitsaufgaben |
| BRI | Bruttoraumvolal | | |
| NGF | Nettogrundfläche | EEG | Elektroencephalographie |
| | | BWC | Behindertengerechtes WC |
| | | Perm. | Permanentraum |
| | | Pers. | Personal |

| | | |
|---|---|---|
| Projekt | **Erweiterungsneubau Christliches Klinikum Unna** | |
| | Oberre Husemannstraße 2<br>59423 Unna | |
| Bauherr | **Christliches Klinikum Unna gGmbH**<br>**Oberre Husemannstraße 2**<br>**59423 Unna** | |
| Generalplanung | **KPP Architekten GmbH**<br>Alte Bonkenbahn 6<br>Schwanenstraße 23a<br>40549 Düsseldorf<br>Tel: +49 (0) 211 975 369 0<br>E-Mail: info@kaestken.com<br>Internet: www.kaesten.com | |
| Architekt | **KASTEN ARCHITEKTEN**<br>Alte Bonkenbahn 6<br>Schwanenstraße 23a<br>40549 Düsseldorf<br>Tel: +49 (0) 211 975 369 0<br>E-Mail: info@kaestken.com<br>Internet: www.kaesten.com | |
| Fachplanung | **GET Ingenieurgesellschaft für Energietechnik mbH**<br>Hindorfer 3<br>59423 Kamen<br>Tel: +49 (0) 2931 52 26 10<br>E-Mail: info@get-ing.de<br>Internet: www.get-ing.de | |
| Fachplanung | **Ingenieur GmbH Schmitt & Wilmes**<br>Ellinger. 32<br>59755 Arnsberg<br>Tel: +49 (0) 2932 97 57 0<br>E-Mail: arnsberg@ingenieure-nw.de<br>Internet: www.ingenieure-nw.de | |
| Fachplanung | **Ingenieurbüro Krafft GmbH und Co. KG**<br>Hauptstraße 75<br>46244 Bottrop-Kirchhellen<br>Tel: +49 (0) 2045 36 70<br>E-Mail: info@ib-krafft.de<br>Internet: www.ib-krafft.de | |
| Statik | **Goldmacher + Schöning Ingenieure GmbH**<br>Phoenixseestraße 12<br>44263 Dortmund<br>Tel: +49 (0) 231 47 6000 10<br>E-Mail: info@goldmacher-schoening.de<br>Internet: www.goldmacher-schoening.de | |
| Brandschutz | **Werner Brandschutzingenieure GmbH**<br>Isaac-Newton-Straße 1<br>59423 Unna<br>Tel: +49 (0) 2303 965 58 0<br>E-Mail: info@werner-bs.de<br>Internet: www.cup.werner.de | |
| Medizintechnik | **GFK Gesellschaft für Krankenhausberatung mbH**<br>Kölnstraße 10a<br>59067 Hamm<br>Tel: +49 (0) 231 959 409 0<br>E-Mail: info@gfk-mbh.de<br>Internet: www.gfk-mbh.de | |
| Leistungsphase | LP 5 - Ausführungsplanung _ Teilprojekt 1 | 1:50 |
| Plandarstellung | TP-1 - Darstellung Erweiterungsneubau | 05.10.2026 |
| Plannummer | **CKU_TP-1_ARC_5_GR_E6_05_A_P** | |
| Planinhalt | **Grundriss 6. Obergeschoss - Sektor 5** | |

Weitergabe sowie Vervielfältigung dieser Unterlage, Verwertung und Mitteilung ihres Inhalts ist nicht gestattet, soweit nicht ausdrücklich zugestanden. Zuwiderhandlungen sind strafbar und verpflichten zu Schadenersatz. Alle Rechte vorbehalten.

Unterschrift Bauherr

Name, Vn

Unterschrift Architekt

Name, Vn