
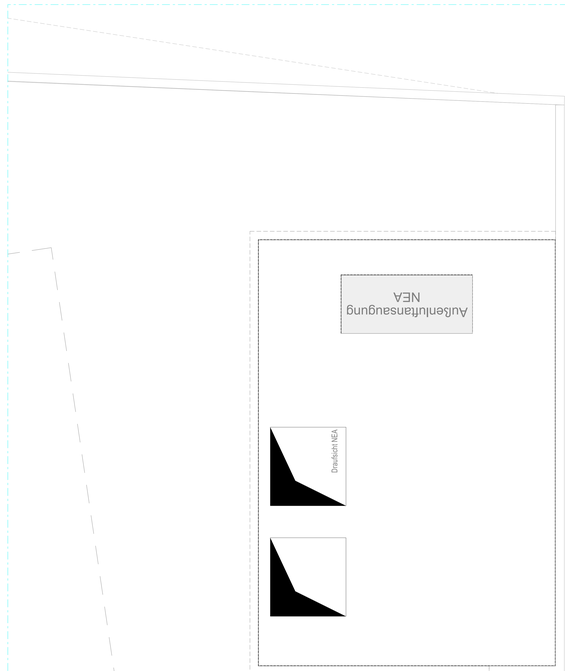


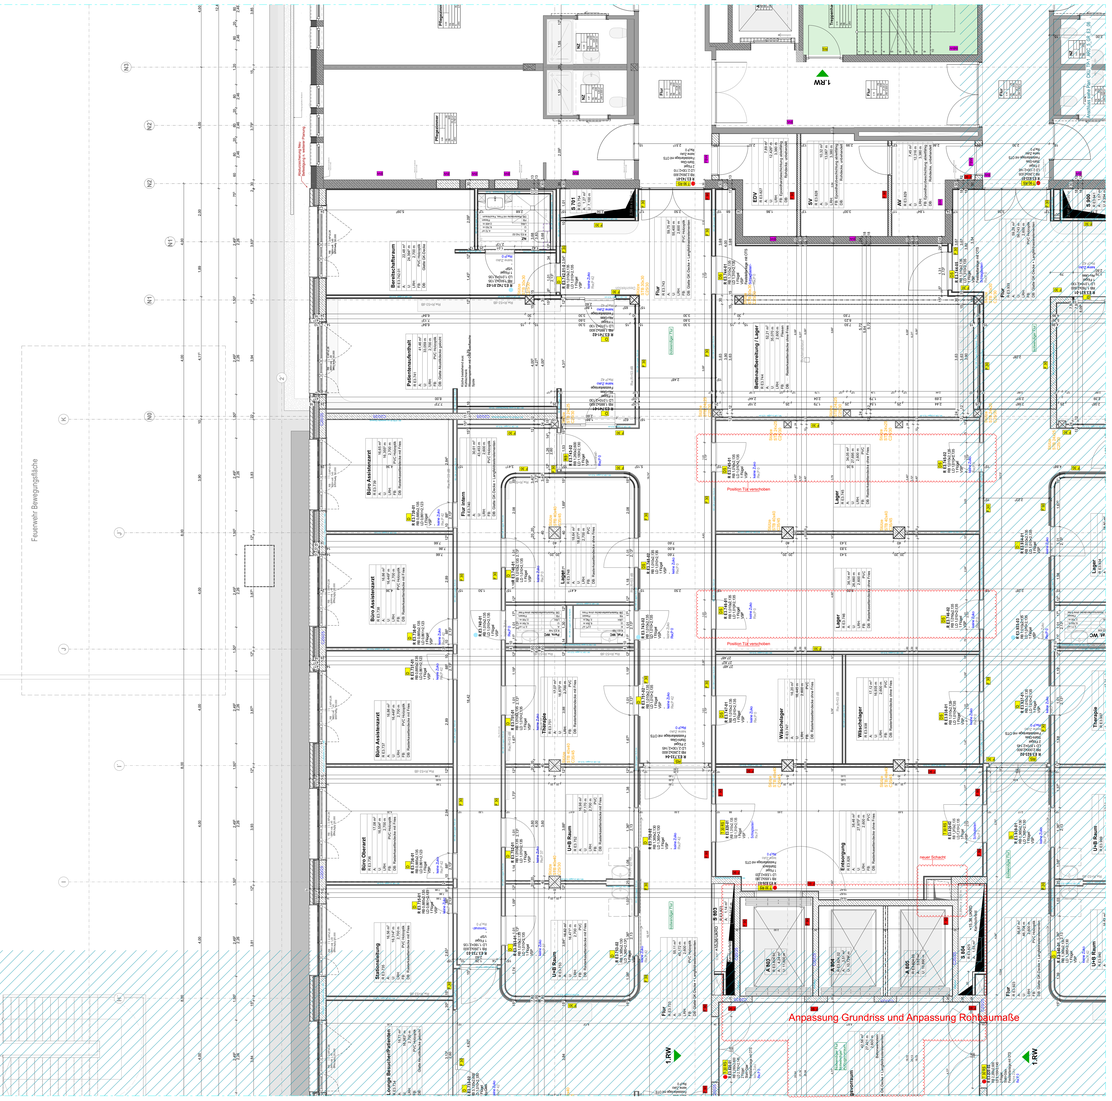

Pläne sind nur gültig in Verbindung mit aktueller Statik, Brandschutzkonzept, Schall und Wärmekonzept.
Die Statik und Gründung des Bestandsgebäudes darf zur keiner Zeit gefährdet werden.
Der Fluchtweg ist jederzeit aufrecht zu erhalten.
Das Leitungsverzeichnis ist zu beachten.
Sämtliche Maße sind von den Unternehmern vor Ausführung am Ort und Stelle zu überprüfen bzw. mit den Plänen des Statikers und der Haustechnikplanung abzustimmen.
Zeichnungen größer dargestellten Maßstabes haben vorrangige Gültigkeit.
Plandarstellungen nur in Verbindung mit der aktuellen, geprüften Statik bzw. des Bodengutachtens gültig.
Unstimmigkeiten sind dem Planverfasser sofort zu melden, vor Beginn der Arbeiten und der Ausführung.
Alle Arbeiten sind nach den gültigen DIN-Normen bzw. den allgemein anerkannten Regeln der Technik nach neuesten Stand auszuführen.
Alle Maße beziehen sich auf OKFFB.
Alle Dämmstoffe sind in Baustoffklasse A1 auszuführen.

Datum	Änderung	Ltd	Index
17.09.2024	Plan erstellt, Vorlage Rohbaubesprechung	KK	
26.10.2024	Pläne Planstatik Rohbau A1		A

Beispielbezeichnung: CKU_TP-1_ARC_S_GR_03_02_-_V

	Projektkürzel	Bezeichnung
Projekt	CKU	Christliches Klinikum Unna
Teilprojekt	TP-1	Teilprojekt 1 (Neubau)
	TP-2	Teilprojekt 2 (Bestand)
	A-00	Teilprojekte übergreifend
Gewerk	ABB	Abbruch
	ARC	Architektur
	AFZ	Aufzüge
	BFR	Barrierefreiheit
	BOD	Boden
	BEW	Bewirtungsorganisation
	BPH	Bauphysik
	BSH	Brandschutz
	DAC	Dach
	DEC	Decke
	ELT	Elektrotechnik
	FAS	Fassade
	HUK	Heizung / Kälte
	HUB	Planung Hubschrauber
	INA	Innenausbau
	KTP	Küchentechnikplanung
	MEA	Medizingastronomie
	MOI	Medizintechnik
	MOB	Möbel
	MSR	Gebäudeautomation
	ROB	Rohbau
	SAN	Sanität
	SGK	Sicherheits- und Gesundheitskoordinator
	TFB	Teilfirma
	TGA	Technische Gebäudeausrüstung
	TRE	Treppen
	TUR	Türen
	TWP	Tragwerksplanung
	UMG	Umgebung
	LUF	Lüftung
	FLO	Fußboden
	MGA	Med. Gase
	SBS	Steckdosensäulen
	RAK	Raumakustik
	SCH	Schallschutz
	SIS	Schallimmissionsschutz
	WTS	Wärmeschutz
Leistungsphase	01	Grundlagenermittlung
	02	Vorplanung
	03	Entwurfsplanung
	04	Genehmigungsplanung
	05	Ausführungsplanung
	06	Ausschreibungsplanung
	07	Mitwirkungsplanung
	08	Objektdokumentation
	09	Masse
	M	Montageplanung
	B	Bestandsplan
Plantyp	AN	Ansicht
	BL	Deckblatt
	BE	Baustelleneinrichtung
	BK	Bauschablatig
	DE	Detail
	DI	Diagramm
	DS	Detailschnitt
	FL	Fläche DIN
	FM	Farb- und Materialbelegung
	GR	Grundriss
	GS	Deckengspiegel
	GB	Bodenspiegel
	KO	Koordinatenplan
	KO	Konzept
	LI	Liste (Tür, Fenster, etc.)
	LP	Lageplan
	LV	Leistungsverzeichnis
	SC	Schnitt
	SD	Schnitz / Durchbruchsplanung
	SE	Schema
	UP	Übersichtsplan
	VI	Visualisierung
	WA	Wandabwicklung
	WI	Wandriss
	DU	Duschriss
	XX	Diverse
Etwas/Geschoss	FG	Fundament
	SP	Schlpläen
	UT	1. Untergeschoss
	E0	Erdgeschoss
	E1	1. Obergeschoss
	E2	2. Obergeschoss
	E3	3. Obergeschoss
	E4	4. Obergeschoss
	E5	5. Obergeschoss
	E6	6. Obergeschoss
	DA	Dachaufsicht
	AA	Schnitt A-A
	BB	Schnitt B-B
	CC	Schnitt C-C
	NO	Ansicht Nord
	OS	Ansicht Ost
	SU	Ansicht Süd
	WE	Ansicht West
	00	Übergreifend
Serielle Plannummer	00-99	fortlaufend
	UE	Übersichtsplan
Index	A-Z	fortlaufend
Status	V	Vorabzug
	P	Prüfung
	F	Freigegeben
Format		Mitarbeiter
1.770 x 1.070	KA	AB

Die Grundrisse der LP3 werden je Geschoss auf einem Übersichtsplan im Maßstab 1:100 und Sektorplänen im Maßstab 1:50 dargestellt. Die Einteilung der Sektorpläne ist im Übersichtsplan blau fett gedruckt.


Sektor 1
Sektor 2
Sektor 3
Sektor 4
Sektor 5
Sektor 6
Überlappungsbereiche

1:100 Grundrisse
Schnitt / Ansicht
Höhenkoten
Grundrissgrenzstil
Stahlbeton (STB) Bestand
Mauerwerk (MW) Bestand
Gipskarton (GK) Bestand
Stahlbeton (STB) Neubau
Mauerwerk (MW) Neubau
Gipskarton (GK) Neubau
Abbruch
Änderungen

BS	BG	Bauteil nach Anforderung BRS: raucfdicht	Durchbruch Stahlbeton (STB)
F 30	F 30	Bauteil nach Anforderung BRS: feuerhemmend	Durchbruche Mauerwerk (MW)
F 90	F 90	Bauteil nach Anforderung BRS: feuerbeständig über 90 min	Durchbruche Gipskarton (GK)
BRH	BRH	Wand nach Anforderung BRS: Brandwand	DKPW Oberkante Rohdecke
BM	BM	Wand nach Anforderung BRS: Brandwand	OKRD Oberkante Rohdecke
T	D	Tür nach Anforderung BRS: rauchdicht und selbstschließend	UKAHD Unterkante Abhangdecke
RS	DS	Tür nach Anforderung BRS: dicht- und selbstschließend	UKRD Unterkante Rohdecke
RSS	DSS	Tür nach Anforderung BRS: sub. wendig, dicht- und selbstschließend	LRH Linie Raumhöhe
BS	BG	Tür nach Anforderung BRS: rauchdicht und selbstschließend	Rö Rohbau Boda
T30	T30	Tür nach Anforderung BRS: feuerhemmend, rauchdicht, selbstschließend	LOK Lichte Durchgangshöhe
T90	T90	Tür nach Anforderung BRS: feuerbeständig	BE Bodenbelag (BE)
T30-RS	T30-RS	Tür nach Anforderung BRS: feuerhemmend, rauchdicht, selbstschließend	BE Bodenestrich (LB)
T90	T90	Tür nach Anforderung BRS: feuerbeständig	BE Bauherrenbüro (BH)
T90-RS	T90-RS	Tür nach Anforderung BRS: feuerbeständig, rauchdicht, selbstschließend	WD Wandputz (WP)
			Ventag
			OZ Oberzug
			OK Oberkante
			UK Unterkante
			VK Vorderkante


ELT	Elektro	LHB	Leitungsführung + Behandlung
HZG	Heizung	AR	Arbeitsraum
KÄ	Kälte	AF	Arbeitsfläche
SR	Regelung	SV	Sicherheitsverkehrung
FR	Futterrohr	Pat.	Patienten
TEL	Telefon	PKV	Private Krankenversicherung
DL	Datenleitung	CA	Chefarzt
EA	Erdanker	OA	Oberarzt
EBS	Elektrischer Beschlag	ZNA	Zentrale Notaufnahme
PV	Photovoltaik-Anlage	Ortho	Orthopädie
WÄ	Wärmepumpe	Rö	Röntgen
RLT	Raumlufttechnik	INZ	integriertes Notfallzentrum
WRWG	natürliches Rauch-/ Wärmeabzugsgerät	AIP	Arbeitsplatz
		BSV	Behördegebäude zentrales Stromversorgungssystem
NEA	Netzersatzanlage		
TRH	Treppenhaus	ISO	Isolation
FW	Feuerwehr	SZ	Sauerstoff
USV	Unterbrechungsfreie Stromversorgung	CPU	Central Prozessing Unit
RZ	Rohrzugang	MS	Mittelsicherung
SP	Sprinkler	AEMP	Aufbereitungsamt für Medizinprodukte
WHY	Wandhydrant	HAR	Hausanschlussraum
STG	Steigzonen	BOS	Behörden und Organisationen mit Sicherheitsaufgaben
BMZ	Brandmeldezentrale		
WDF	Weitbereichsfunk	EEG	Elektroenzephalographie
		EMG	Elektromyographie (NC)
		Psych.	Psychotherapie
		Pers.	Personal

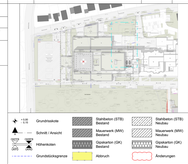

Projekt	**Erweiterungsneubau Christliches Klinikum Unna** Ökum Hausnummerzahl 2 59423 Unna
Bauherr	**Christliches Klinikum Unna gGmbH Oberin Hussenmostraße 2 59423 Unna**
Generalplanung	**KPP Architekten GmbH** Alte Bockumerstraße 74 47918 Düsseldorf Tel: +49 (0) 211 975 369 0 E-Mail: info@kpp-architekten.com Internet: www.kpp-architekten.com
Architekt	**KASTEN ARCHITEKTEN** Alte Bockumerstraße 74 47918 Düsseldorf Tel: +49 (0) 211 975 985 -0 E-Mail: ka@kasten.com Internet: www.kasten.com
Fachplanung	**GET Ingenieurgesellschaft für Energietechnik mbH** Wiesenstraße 2 59423 Unna Tel: +49 (0) 2931 52 28 10 E-Mail: info@get-ing.de Internet: www.get-ing.de
Fachplanung	**Ingenieurbüro Krafft GmbH und Co. KG** Klingelpütz 32 50189 Erftstadt Tel: +49 (0) 2682 97 97 0 E-Mail: erftstadt@ingenieurbuero-krafft.de Internet: www.ingenieurbuero-krafft.de
Fachplanung	**Ingenieurbüro Krafft GmbH und Co. KG** Hospitalstraße 7b 45549 Sprockhövel Tel: +49 (0) 2946 96 75 E-Mail: sprockhoevel@krafft.de Internet: www.ib-krafft.de
Statik	**Dahlkötter + Schlüning Ingenieure GmbH** Prinzenstrasse 12 44135 Dortmund Tel: +49 (0) 231 47 8695 50 E-Mail: info@ingenieurbüro-schlüning.de Internet: www.ingenieurbüro-schlüning.de
Brandschutz	**Hensel Brandschutzingenieure GmbH** Sven-Hendrik Straße 1 59423 Unna Tel: +49 (0) 2303 983 98 0 E-Mail: info@hbi-ing.de Internet: www.hbi-ing.de
Medizintechnik	**KPK Gesellschaft für Krankenhausberatung mbH** Kronprinzstr 11a 45128 Essen Tel: +49 (0) 201 656 439 0 E-Mail: info@kpk-mbh.de Internet: www.kpk-mbh.de

Leistungsphase	**LP 5 - Ausführungsplanung _ Teilprojekt 1** 1:@50
Planbezeichnung	TP-1 - Darstellung Erweiterungsneubau 05.10.2024
Plannummer	**CKU_TP-1_ARC_S_GR_ES_02_A_P**
Planinhalt	**Grundriss 1. Obergeschoss - Sektor 3**

Weitergabe sowie Vervielfältigung dieser Unterlage, Verwertung und Mitteilung ihres Inhalts ist nicht gestattet, soweit nicht ausdrücklich zugestanden. Zuwiderhandlungen sind strafbar und verpflichten zu Schadenersatz. Alle Rechte vorbehalten.

Unterschrift Bauherr

Name, Vn

Unterschrift Architekt

Name, Vn