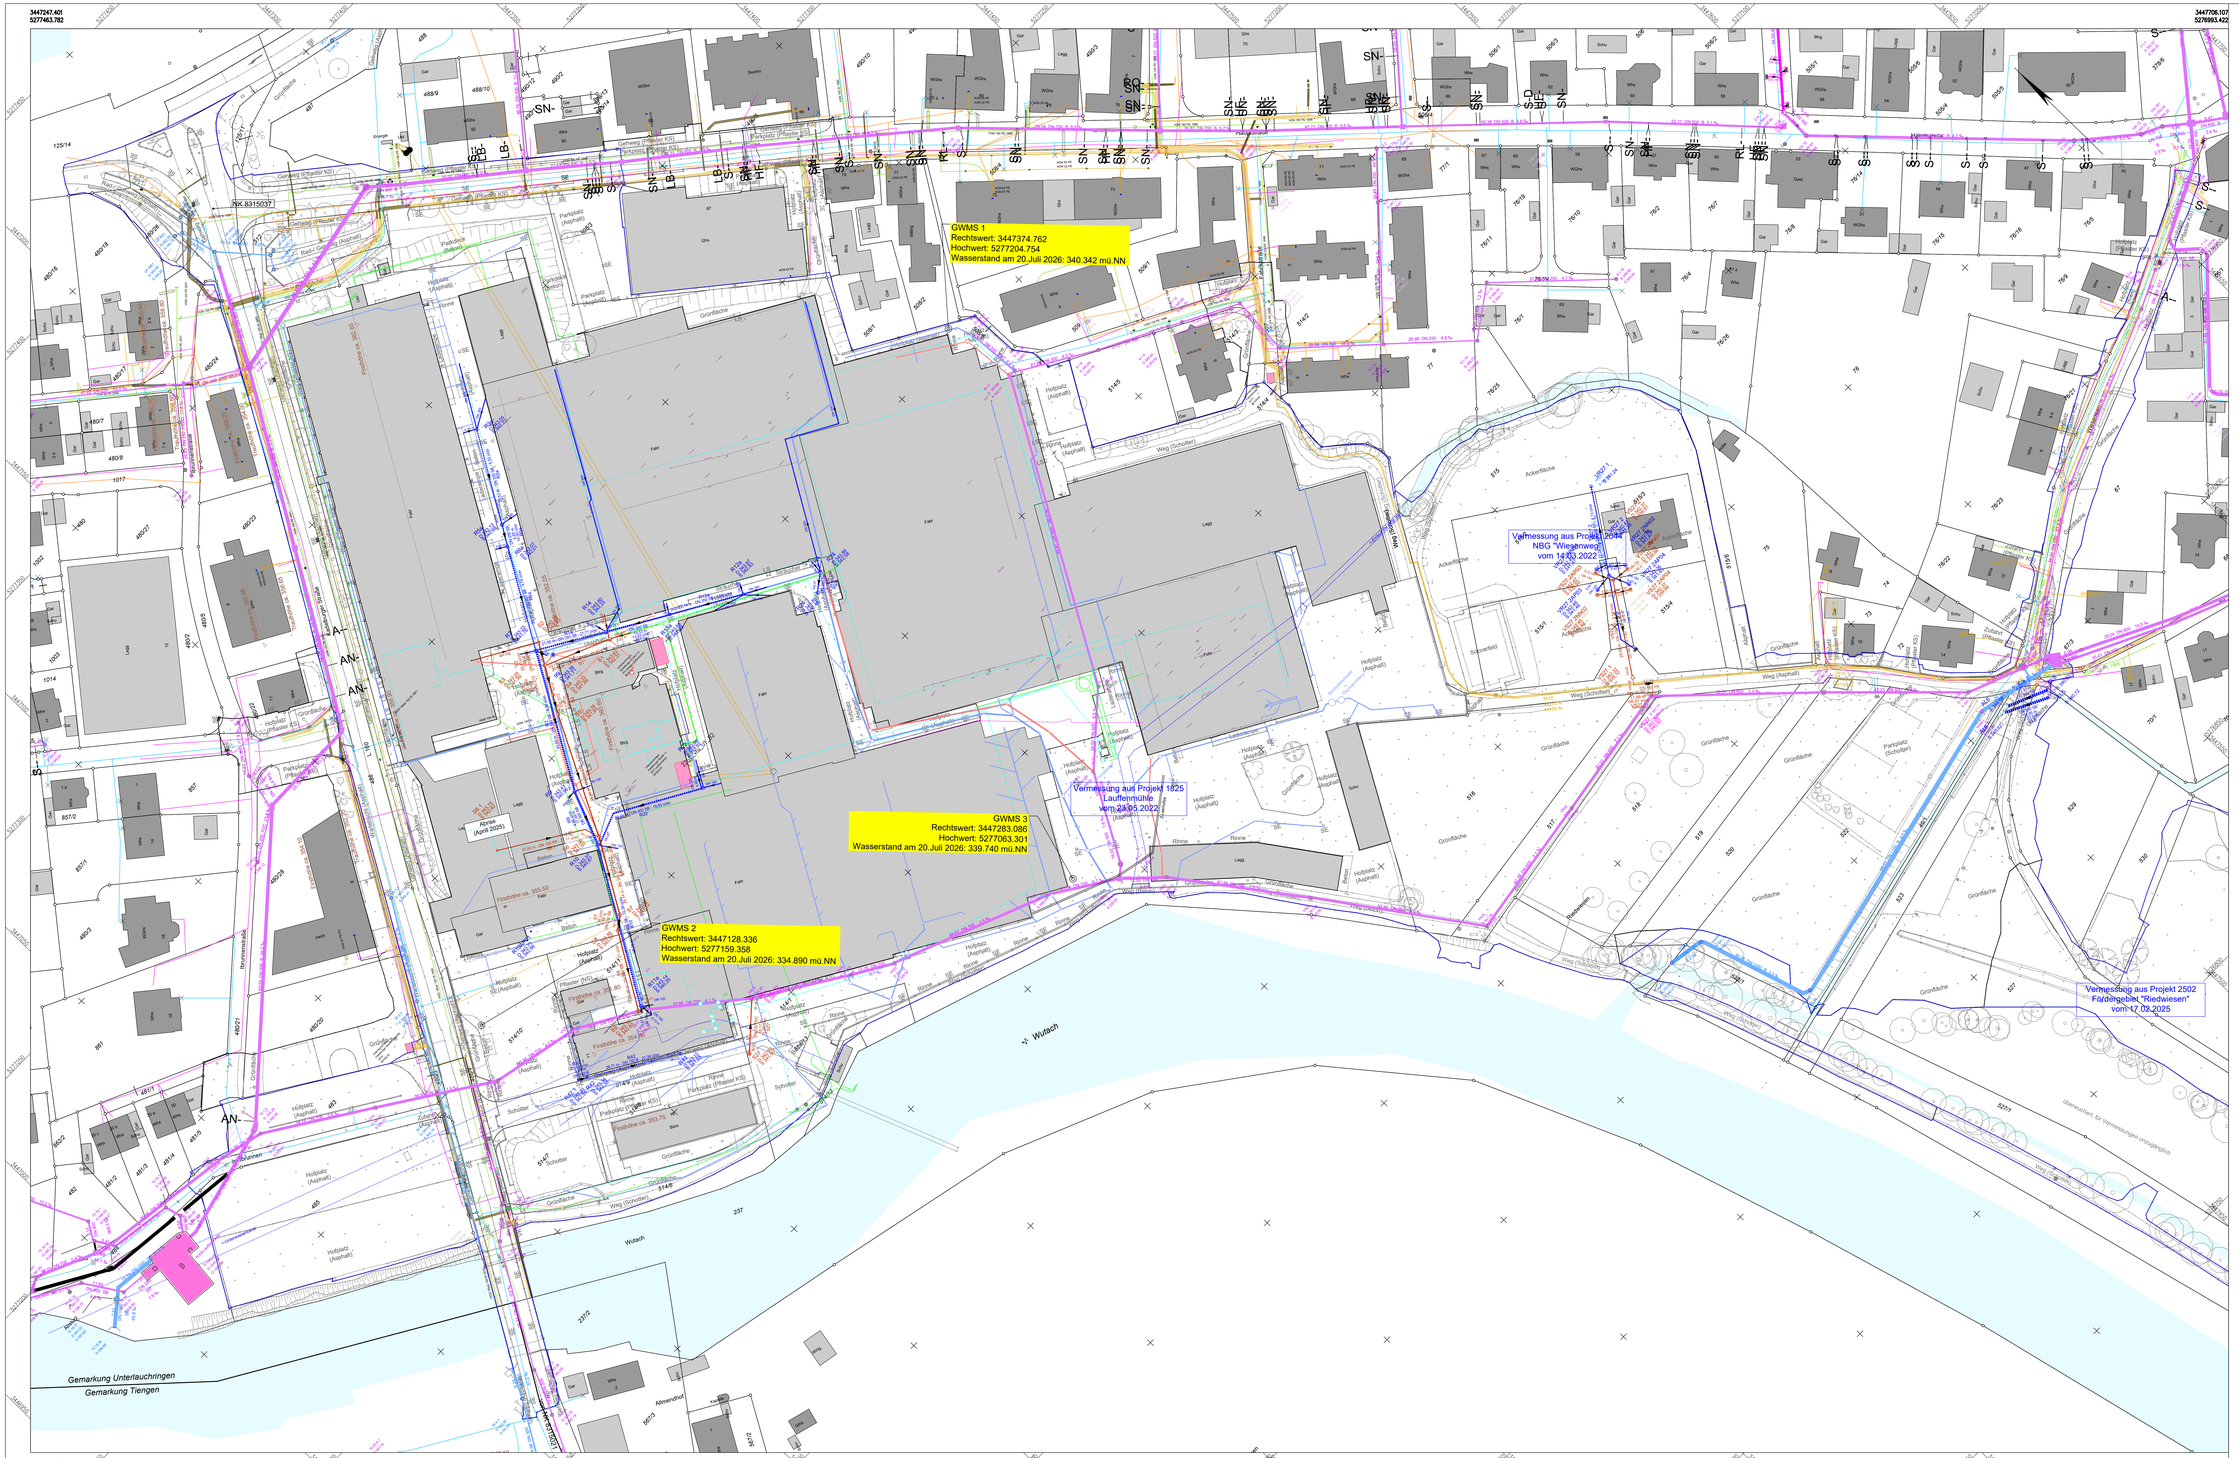

Hinweise

Kataster	Höhenbezug
Digitale Datenübernahme ALKIS vom 01.07.2025 (Landesamt für Geoinformation und Landentwicklung Baden-Württemberg)	(Landesamt für Geoinformation und Landentwicklung Baden-Württemberg) Nbr.:Nr. 594 TK 25 NR. 8315
Koordinatensystem	Höhe über NN im DHHN12: 354.495
☐ UTM ☒ GK ☐ sonstig.	Lagebeschreibung: Waldshut-Tiengen, Tiengen, Lauffermühle Lauffermühle 8, Ecke Lauffermühleweg, Wohnhaus südostlich Giebel- und Straßenseite; 0.50m von Nordostkante 0.27m über Sockelhöhe, 0.42m über Betonpflaster
Bestand	
Aufnahme mit Elektronischem Tachymeter sowie mittels Globalem Navigationssatellitensystem (GNSS) Digitale Datenauswertung mit AKG - VESTRA	

Zeichenerklärung

Bestand :

- Hofablauf
- Kontrollschacht
- Kontrollschacht (Abdeckung)
- Überflurhydrant
- Unterflurhydrant
- Wasserschieber
- Gasschieber
- Straßenlaterne
- Holzmast
- Stahlmast
- Betonmast
- Laubbaum
- Nadelbaum
- Busch
- Gefahrenzeichen (StVO 101-199)
- Vorschriftzeichen (StVO 205-299)
- Richtzeichen (StVO 301-399)
- Ortsschild
- Schild (allg.)
- Ampel
- Zufahrt / Tür / Tor
- Pegel
- Stationierungszeichen
- Fahnenmast
- Andreaskreuz
- Wegkreuz
- Zaun
- Hecke

Versorgungsträger :

- Best. Wasserversorgung
- Best. Fernmeldeleitung - T Com
- Best. Fernmeldeleitung - Vodafone
- Best. Stromversorgung NSP - Regionalwerk Hochrhein
- Best. Stromversorgung MSP - Regionalwerk Hochrhein
- Best. Gasversorgung ND - bn NETZE GmbH
- Best. Gasversorgung HD - bn NETZE GmbH

Die Versorgungsleitungen wurden nachrichtlich (digital / Konstruktion) aus vorhandenen, aktuellen Bestandsplänen entnommen.

Kanalisation Bestand Büro Tillig + Partner:

- Schmutzwasserkanal mit Fließrichtung
- F 28.7 — Schacht Nr.
- ZU 452.51 DN 100 — Deckelhöhe m ü.NN
- KS 447.19 DN200 — Sohlhöhe Abgang m ü.NN, Haltungsdurchmesser, nach Schacht
- Sohlhöhe Eingang m ü.NN, Haltungsdurchmesser, von Schacht
- ~ DN200 51.43m 0.55% — Nennduschmesser, Haltungslänge und Schgefälle mit Fließrichtung
- Regenwasserkanal mit Fließrichtung (analog Schmutzwasserkanal)
- Mischwasserkanal mit Fließrichtung (analog Schmutzwasserkanal)

Kanalisation Bestand Planungsbüro Kaiser:

- Schmutzwasserkanal mit Fließrichtungspfeil
- 10.89m - DN300 0.00 ohne 1:1.17 — Haltungslänge, Nennduschmesser, Materialkürzel, Rohrgefälle
- Haltungsbezeichnung, Anschlußleitung
- Schacht Nr.
- D: 350.00 — Deckelhöhe m m ü.NN
- S: 348.50 — Sohlhöhe m m ü.NN
- Regenwasserkanal mit Fließrichtung (analog Schmutzwasserkanal)

Werksinterne Leitungen Büro Schweizer:

- Best. Schmutzwasserleitung
- Best. Regenwasserleitung
- Best. Wasserversorgung
- Best. Telekommunikation
- Best. Leerrohre
- Best. Stromversorgung

Index	Datum	Bezeichnung	Visu
a	30.04.2025	Ergänzende Vermessung, Bereich Ibrunnenstr., Hauptstr. und Fabrikstr.	iz
b	16.12.2025	Ergänzende Vermessung, Bereich Ibrunnenstr., Hauptstr. und Kadelburger Str.	iz
c	18.03.2026	Ergänzende Vermessung, Bereich Hauptstr., Bundesstr. und Kadelburgerstr.	iz

Bauherr: **Gemeinde Lauchringen**

Stadt-/Ortsteil: Lauchringen

Projekt: **Areal Lauffenmühle und Umgebung auf Gemarkung Unterlauchringen**

	Leitung	Datum	Name / Visu
	bearbeitet	Januar 2026	sf
	geodetisch	Januar 2026	iz
	gezeichnet	Januar 2026	sf
	Auftrag	1825	
	Plan	Vermessung	(AutoCAD dwg)
	Plot	vbs_U1_B5	(.pdf)
	Größe	1,20	(m)

Fachbereich: **Vermessung**

HOAI - Lph: **ENTWURFSVERMESSUNG**
STAND: 28.04.2022

Plantitel: Lageplan

Darstellung: Versorgungsträger

Unterlage 1
Blatt Nr. 5

Maßstab: 1 : 500

zum Antrag vom:

Bauherr: 79787 Lauchringen, den ____ ____/ ____/ _____

Planer: 79761 Waldshut-Tiengen, den 23.01.2026

planungs- und vermessungsbüro kaiser GmbH

Joseph-Anton-Feuerstraße 15
79761 waldshut-tiengen
tel.: 07741 / 6 20 20 - 0
mail: info@p-kaiser.de
web: www.p-kaiser.de

öffentl. bestellter vermessungsingenieur
landesamt für geoinformation und landentwicklung baden-württemberg

beratung
vermessung
planung
baumanagement

kaiser

© Die Zeichnung, die dazugehörigen Anlagen, Berechnungen usw. sowie ihr Inhalt sind unser geistiges Eigentum. Sie dürfen nicht ohne unsere Genehmigung vervielfältigt, unbefugten Dritten zur Einsicht überlassen werden oder sonst wie mitgeteilt oder zu anderen Zwecken, als sie dem Empfänger anvertraut sind, benützt werden. Sie sind auf Verlangen zurückzugeben.