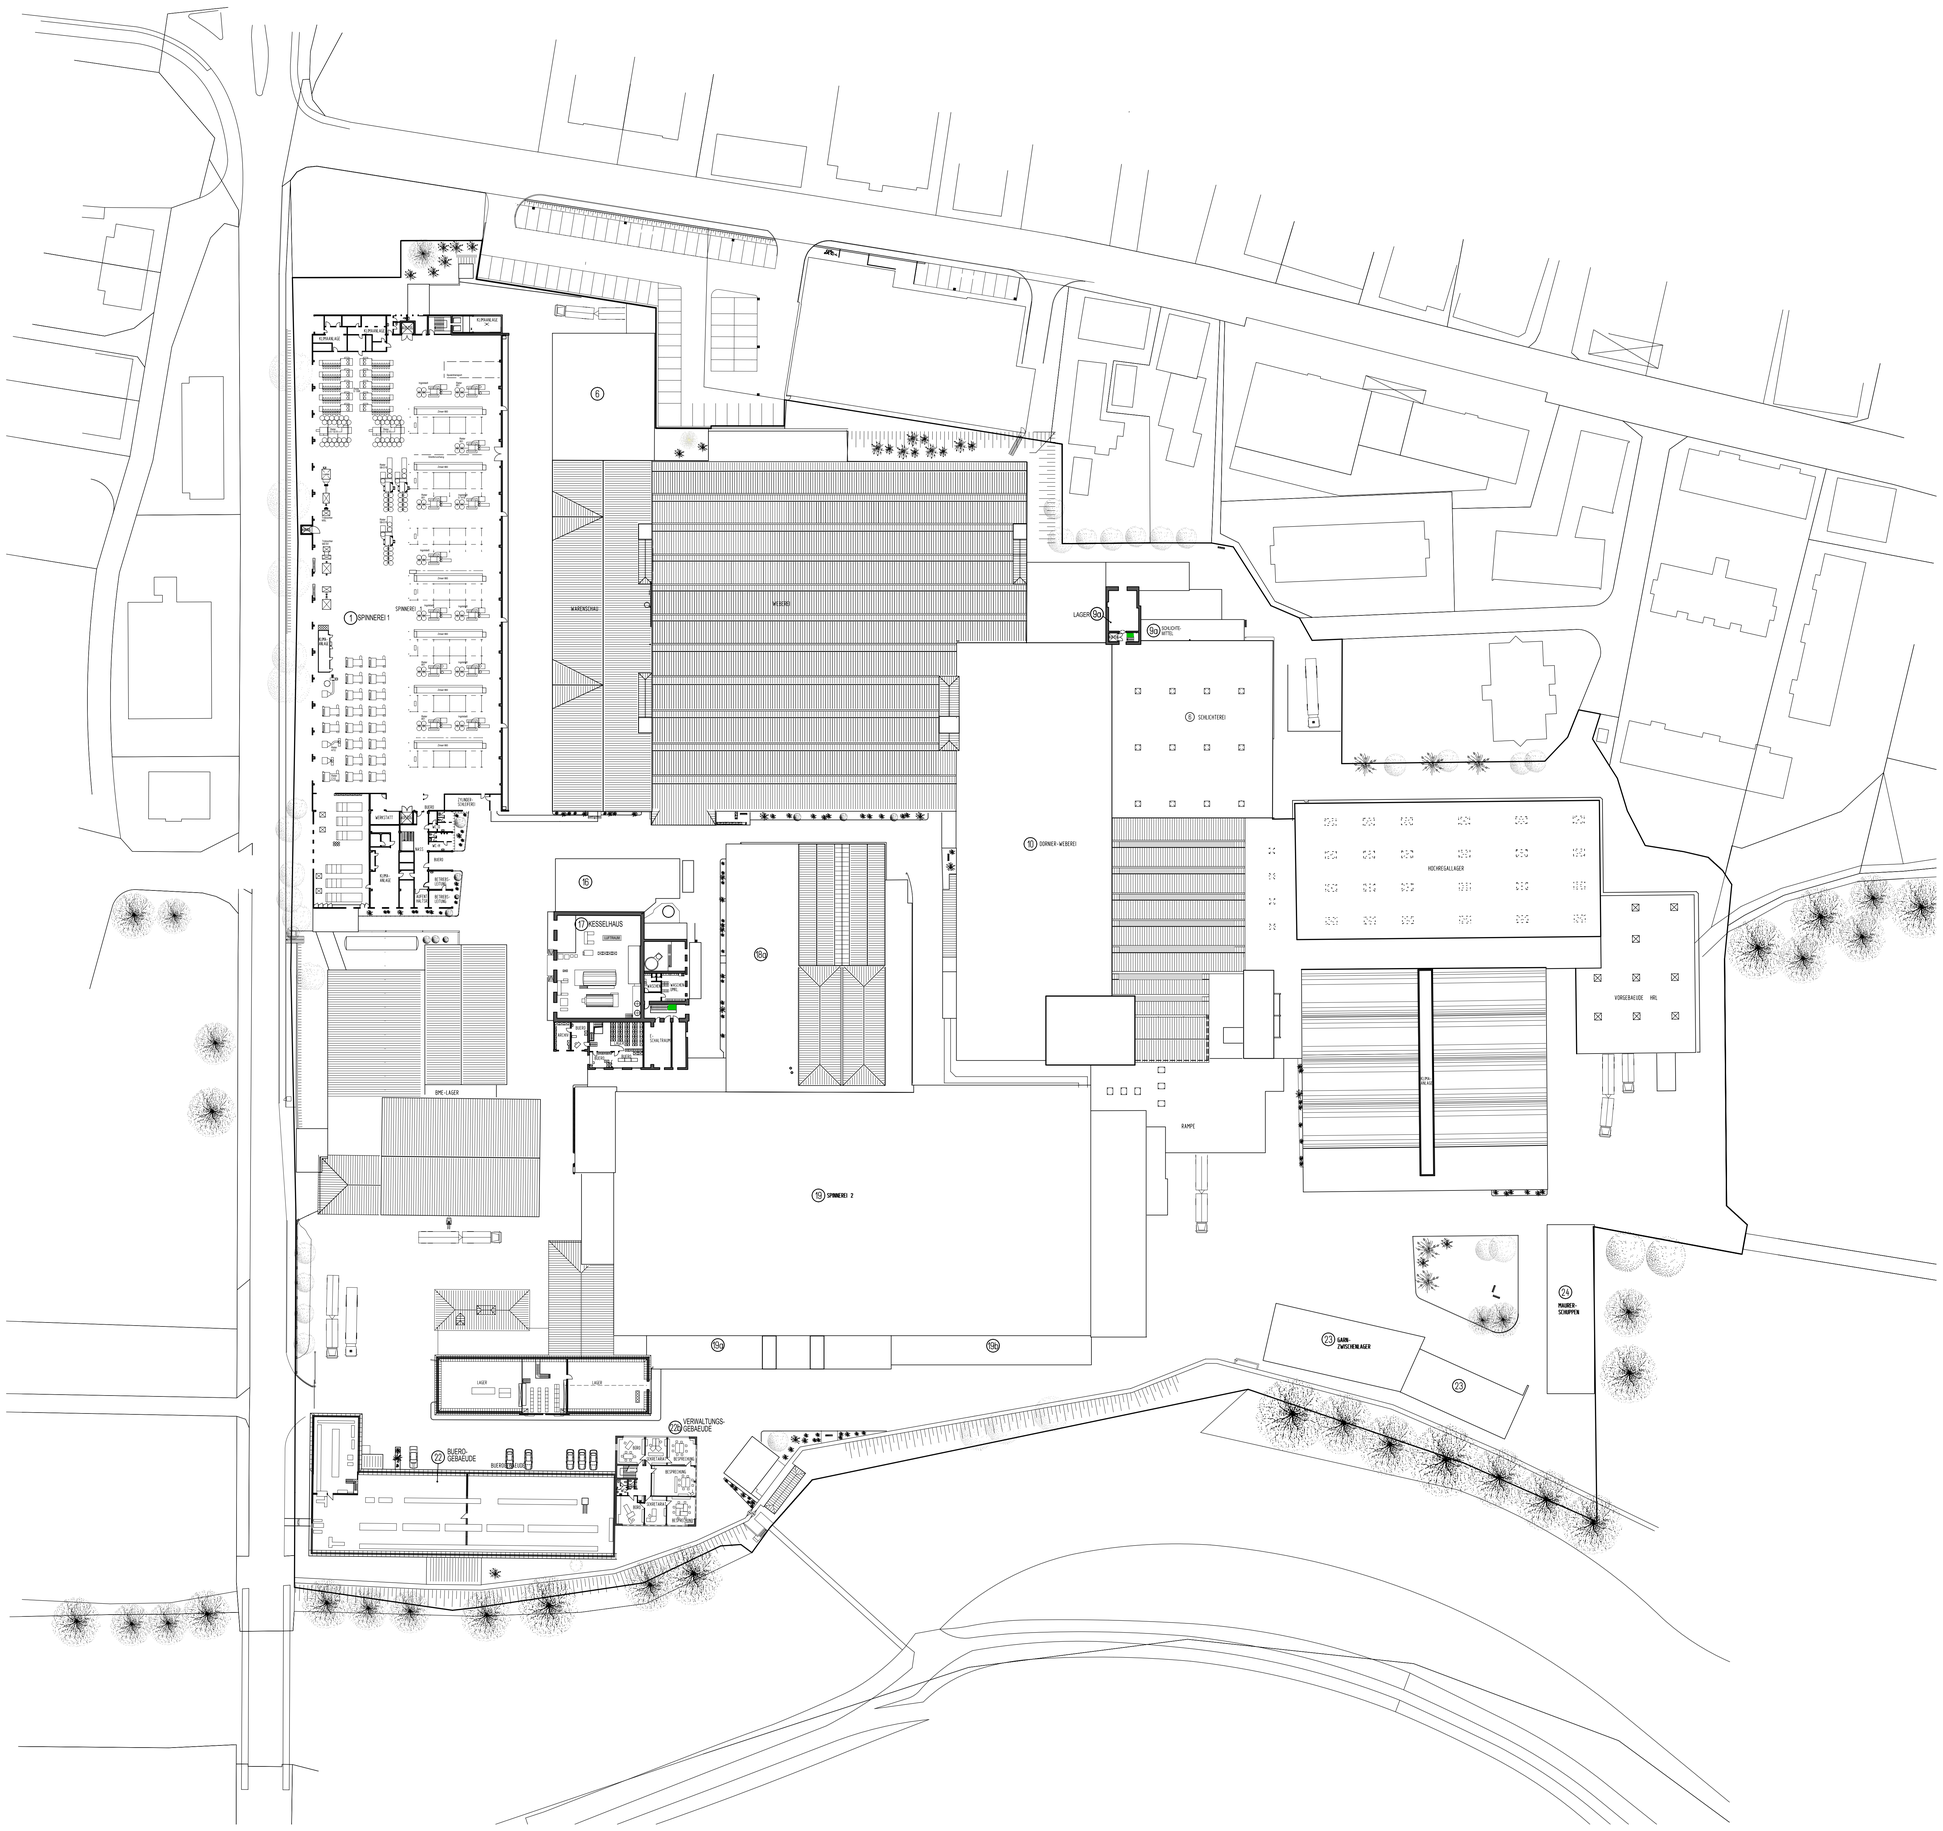

2. OBERGESCHOSS	Maßstab: 1:500	Plan-Nr.: B 103b

URHEBERSCHUTZRECHTE NACH DIN 34, ABSATZ 2.1 WERDEN BEANSPRUCHT

BESTANDSPLAN
"MASCHINENPLAN"

OBJEKT/ ANSCHRIFT: FIRMA
LAUFFENMUEHLE GMBH, WERK LAUCHRINGEN
KADELBURGERSTRASSE 11
79787 LAUCHRINGEN

ERSTELLT: September 2004 | GEÄNDERT: Oktober 2010 | BAU-NR.: 0 10563 gez.: HEW/MOK

ibs Ingenieurbuero fuer Bauwesen ** SCHWEIZER **
78176 Blumberg, Achdorfer Str. 29, Tel. 07702/4381-0

H/B = 840.0 / 1100.0 (0.92m²)

Allplan FT