
Die Grüneintragungen aus der Baugenehmigung sind zu berücksichtigen. Diese werden aktuell noch geklärt.

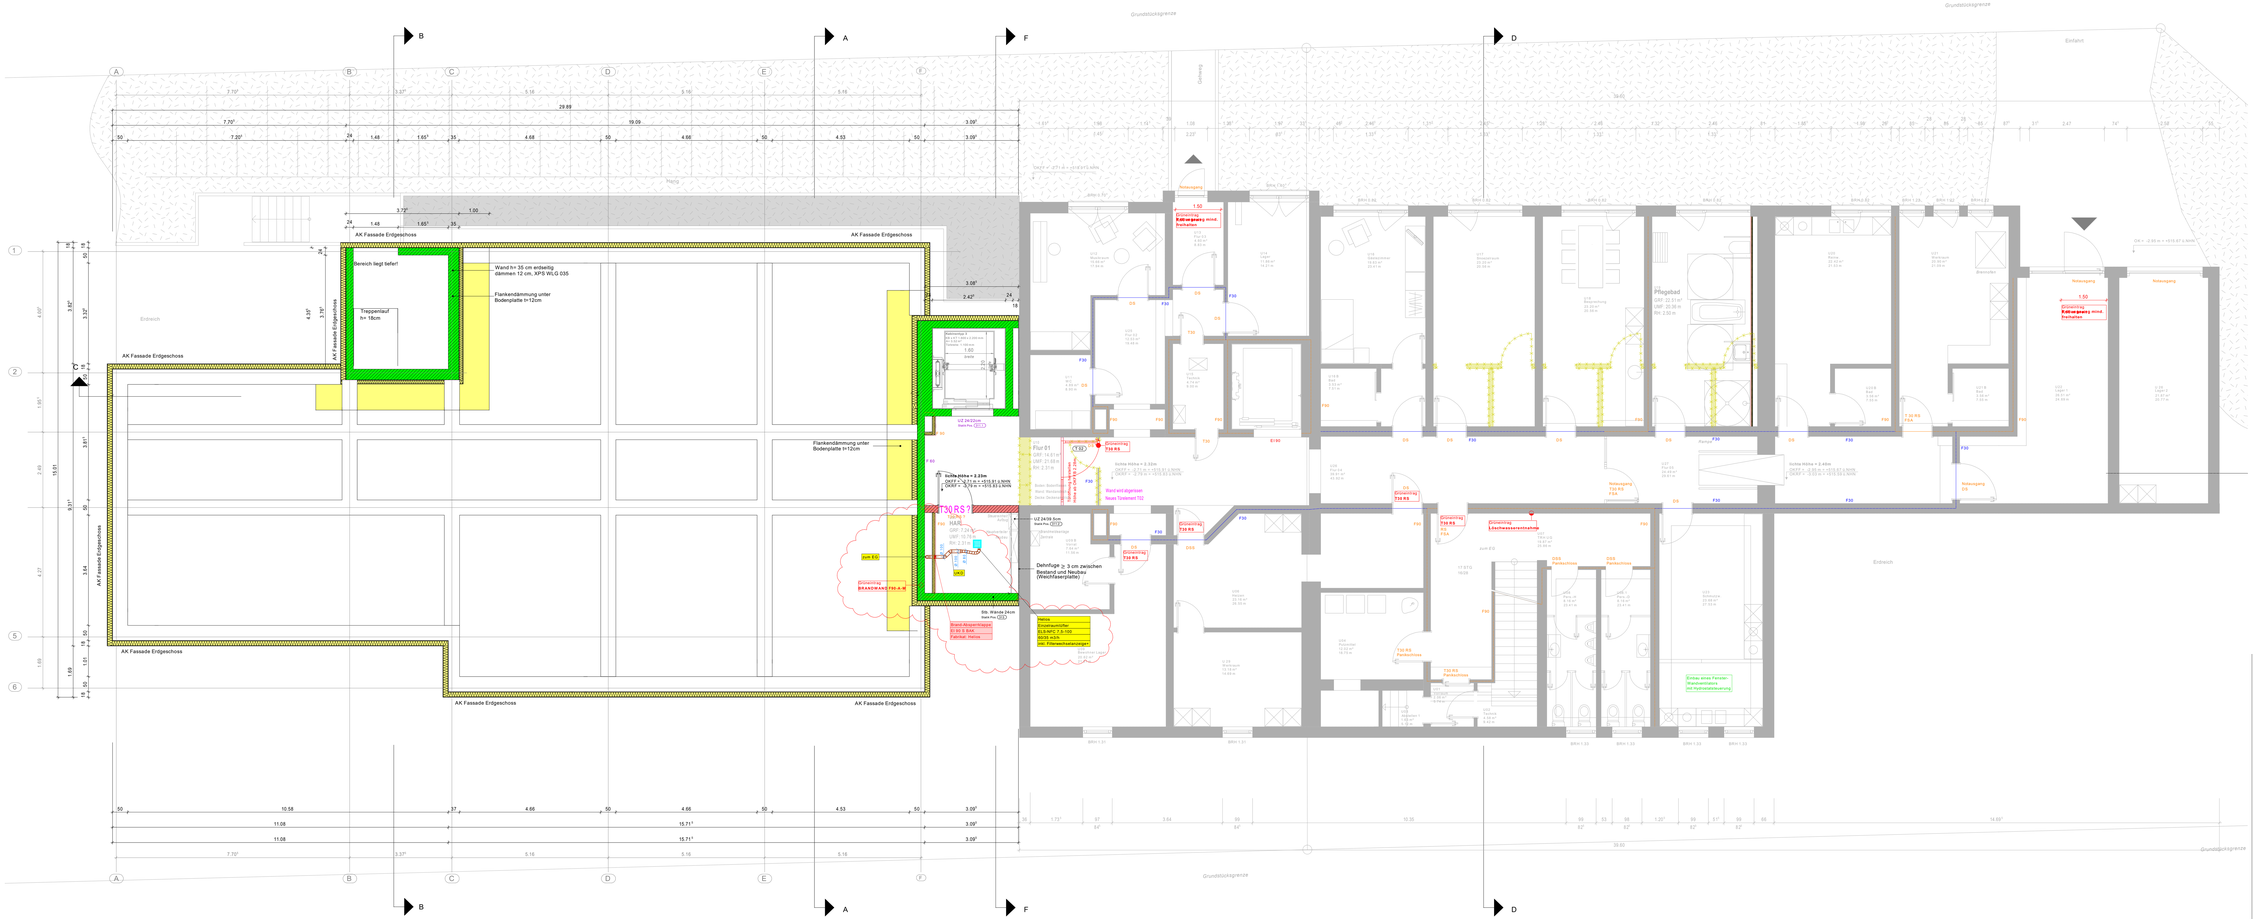

LEGENDE Einzelraumentlüfter Helios

ELS NFC	Mit Nachlauf und Intervallbetrieb ELS NFC (40761), ELS NFC black (40781)
ELS NFC F	mit Fechtevertlaufsautomatik ELS NFC F (40762), ELS NFC F black (40782)
ELS NFC P	Mit Präsenzmelder ELS NFC P (40763), ELS NFC P (40783)
ELS NFC VOC	Mit VOC-Sensor ELS NFC VOC (40764), ELS NFC VOC black (40784)
ELS NFC CO2	Mit CO2-Sensor ELS NFC CO2 (40765), ELS NFC CO2 black (40785)

LEGENDE LÜFTUNG

- Fortluft
- Deckenschott
- Einzelraumlüfter mit Feuchtraum Automatik

Alle Maßangaben sind vor Ort zu prüfen und bei Unstimmigkeit mit der Bauleitung zu klären!

Luftauslässe sind nur nach aktuell gültigen Deckenspiegelplänen zu setzen!

ANMERKUNGEN

OKFF EG ≙0.00 = 518.62 ü. NN.

Maßangaben für Brüstungshöhen im Grundriss gelten von OKRB (=Oberkante Rohrboden) bis Oberkante Rohrdämmung.

Maßangaben für Türhöhen im Grundriss gelten von OKRB bis Unterkante Rohrsturz.

Höhe Innentüren 2.135 m von OKFF, falls nicht anders angegeben.

Höhenangaben Unterzüge und Stürze gelten einschließlich Rohrdecke und sind mit den Schnitten zu prüfen!

Höhenangaben Abhangdecken beinhalten Konstruktionshöhe, d.h. von UK Abhangdecke bis UKRD.

Maßketten generell bezogen auf Rohbau bzw. Konstruktion, Maße zum Fassadenaufbau (z.B. WDVS) sind kursiv dargestellt.

Maßangaben von Schlitzen und Durchbrüchen im Grundriss gelten ab OKRB und sind mit den Plänen der Fachplaner zu überprüfen.

PROJEKTLEITER
W.Rumpf

BEARBEITET
FRe

GEZEICHNET
FRe

PLANABGABE
609

PLANINDEX

Index	Datum
01	03.12.2025
02	24.03.2026
03	08.04.2026

Änderung / Ergänzung

Bearbeiter
FRe

BAUHERR
Lebenshilfe Kreisvereinigung Ahrweiler e.V.
Geschäftsstelle
Pestalozzistraße 7
53489 Sinzig

Hohenleimbach, Umbau und Erweiterung eines Wohnheimes



Baustellenadresse: Auf d. Hang 2, 56745 Hohenleimbach

PROJEKT-NR.
2022.08
Planungsstand
06.09.2024
letzte Änderung
08.04.2026

AUSFÜHRUNGSPLANUNG

Grundriss Untergeschoss

PLAN-NR.
5.09 - 03

MASSTAB
M 1:50

ARCHITEKT
RUMPF architekten + ingenieure
Rennweg 67
56626 Andernach
Tel.: 0 26 32 - 23 23 - 0
Fax: 0 26 32 - 23 23 10
eMail: info@architekten-rumpf.de
Internet: www.architekten-rumpf.de

Ausführungsplan

Nr.	Beschreibung der Änderung	Datum/Name
04	Lüftung Hausanschlussraum im UG ergänzt	07.07.2026 / NR-TG
03	aktuellen Architektengrundriss vom 13.04.2026 eingefügt.	15.04.2026 / NR-TG
02	Architekten-GR vom 24.03.2026 eingefügt	26.03.2026 / NR-TG
01	Lüftungsplanung überarbeitet.	28.01.2026 / NR-TG

Empfänger	Datum	Art	Kz.
Architekt Rumpf	07.07.26	Mail	@
Planfred			

IFH Energie Umwelt

Planung Beratung Bauleitung
Heizung Lüftung Sanitär Elektro
INGENIEURBÜRO FÜR HAUSTECHNIK

IFH Energie und Umwelt GmbH & Co. KG
Ingenieurgesellschaft
Robert Bosch Str. 5
56727 Mayen
Tel.: 02651 / 988790
Fax: 02651 / 988792
Mail: Info@IFH-Mayen.de

	Tag	Name
2026		
Gez.:	08.01.	N. Ravve
Gepr.:	08.01.	T. Göbel
Ges.:		

Plan-Nr.: 2023-18.0.U00.01.02-02
Proj.: Hohenleimbach Umbau und Erweiterung eines Wohnheimes Untergeschoss

Gewerk: Lüftung
Maßstab: 1:50
Blattgr.: 1700 x 841

Alle Rechte vorbehalten. Weitergabe sowie Vervielfältigung dieser Unterlage, auch auszugsweise, nur mit unserer Genehmigung.