

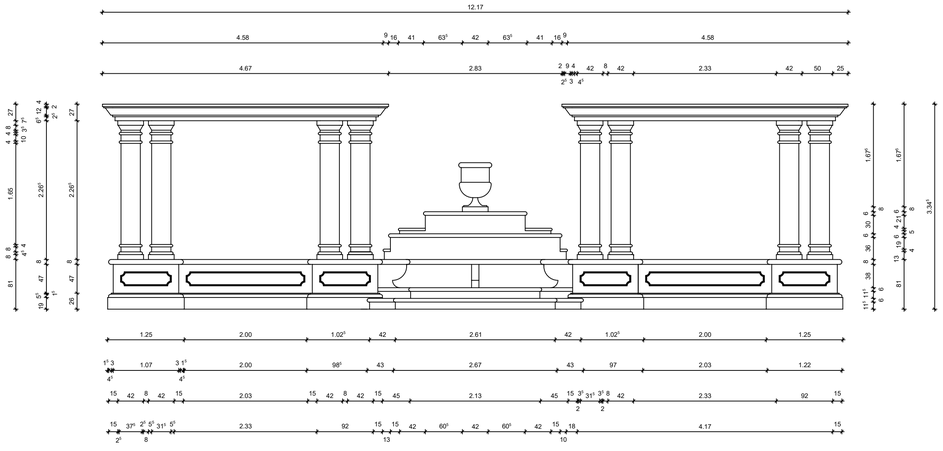



Ansicht Süden

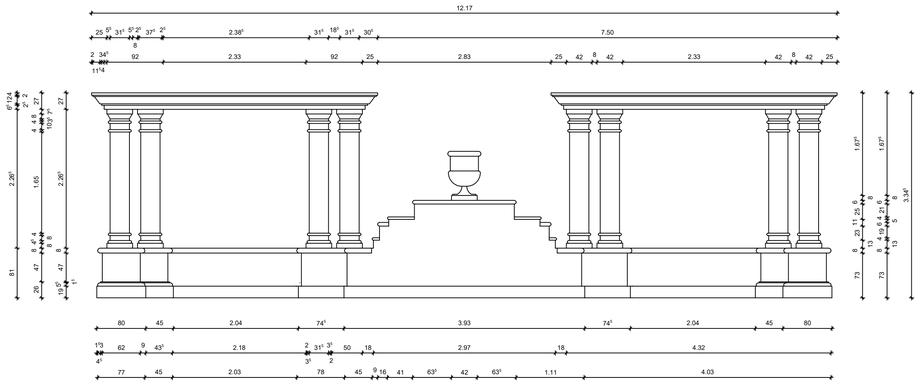


Ansicht Norden

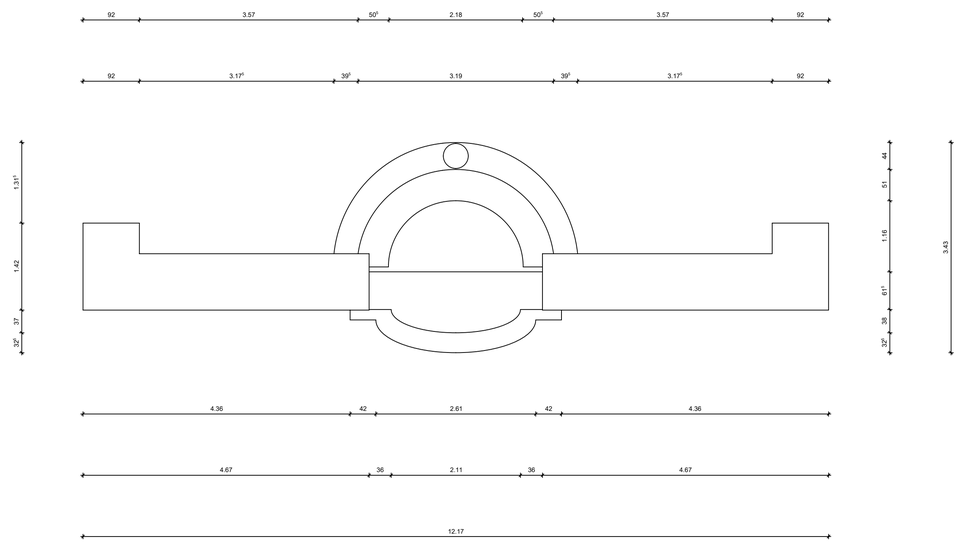

Grundriss

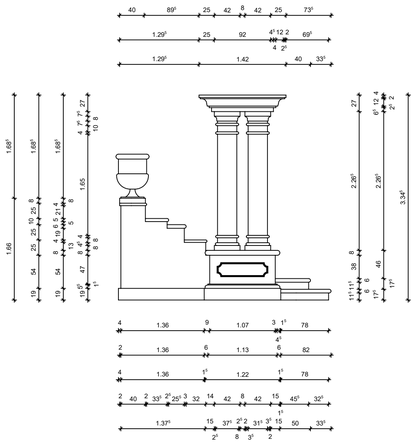

Ansicht Westen

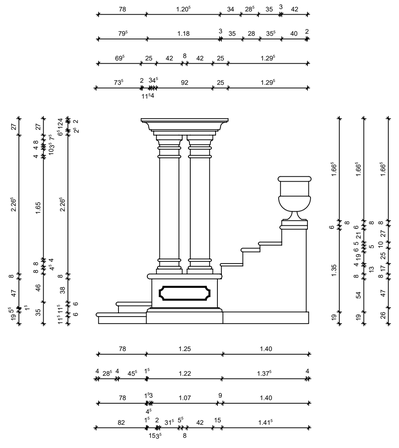

Ansicht Osten

| Index | Datum | bearb. | gpr. | Index-Notiz |
|---|---|---|---|---|
| | | | | |
| | | | | |
| | | | | |
| | | | | |
| | | | | |

**Bauherr**

Stadtverwaltung Bad Neuenahr-Ahrweiler
Hauptstr. 116, 53474 Bad Neuenahr-Ahrweiler
Tel.: 02641/87100 I Fax: 02641/87-180
stadt@bad-neuenahr-ahrweiler.de I www.bad-neuenahr-ahrweiler.de

**Statik**

PlannIng GmbH I Ringenerstr. 7-9 I 53474 Bad Neuenahr-Ahrweiler
Telefon 02641 / 914769-0 I Fax 02641 / 914769-99
info@planning.plus I www.planning.plus

**Projekt**

Wiederherstellung Kurpark, Bad Neuenahr-Ahrweiler

Bauteil: Akropolis

Plannummer:

| Blattgröße | gezeichnet | Stand | Maßstab | Index |
|---|---|---|---|---|
| A1 | LK | 22.09.2025 | 1:50 | |

H/B = 594 / 841 (0.50m²)

Allplan 2025