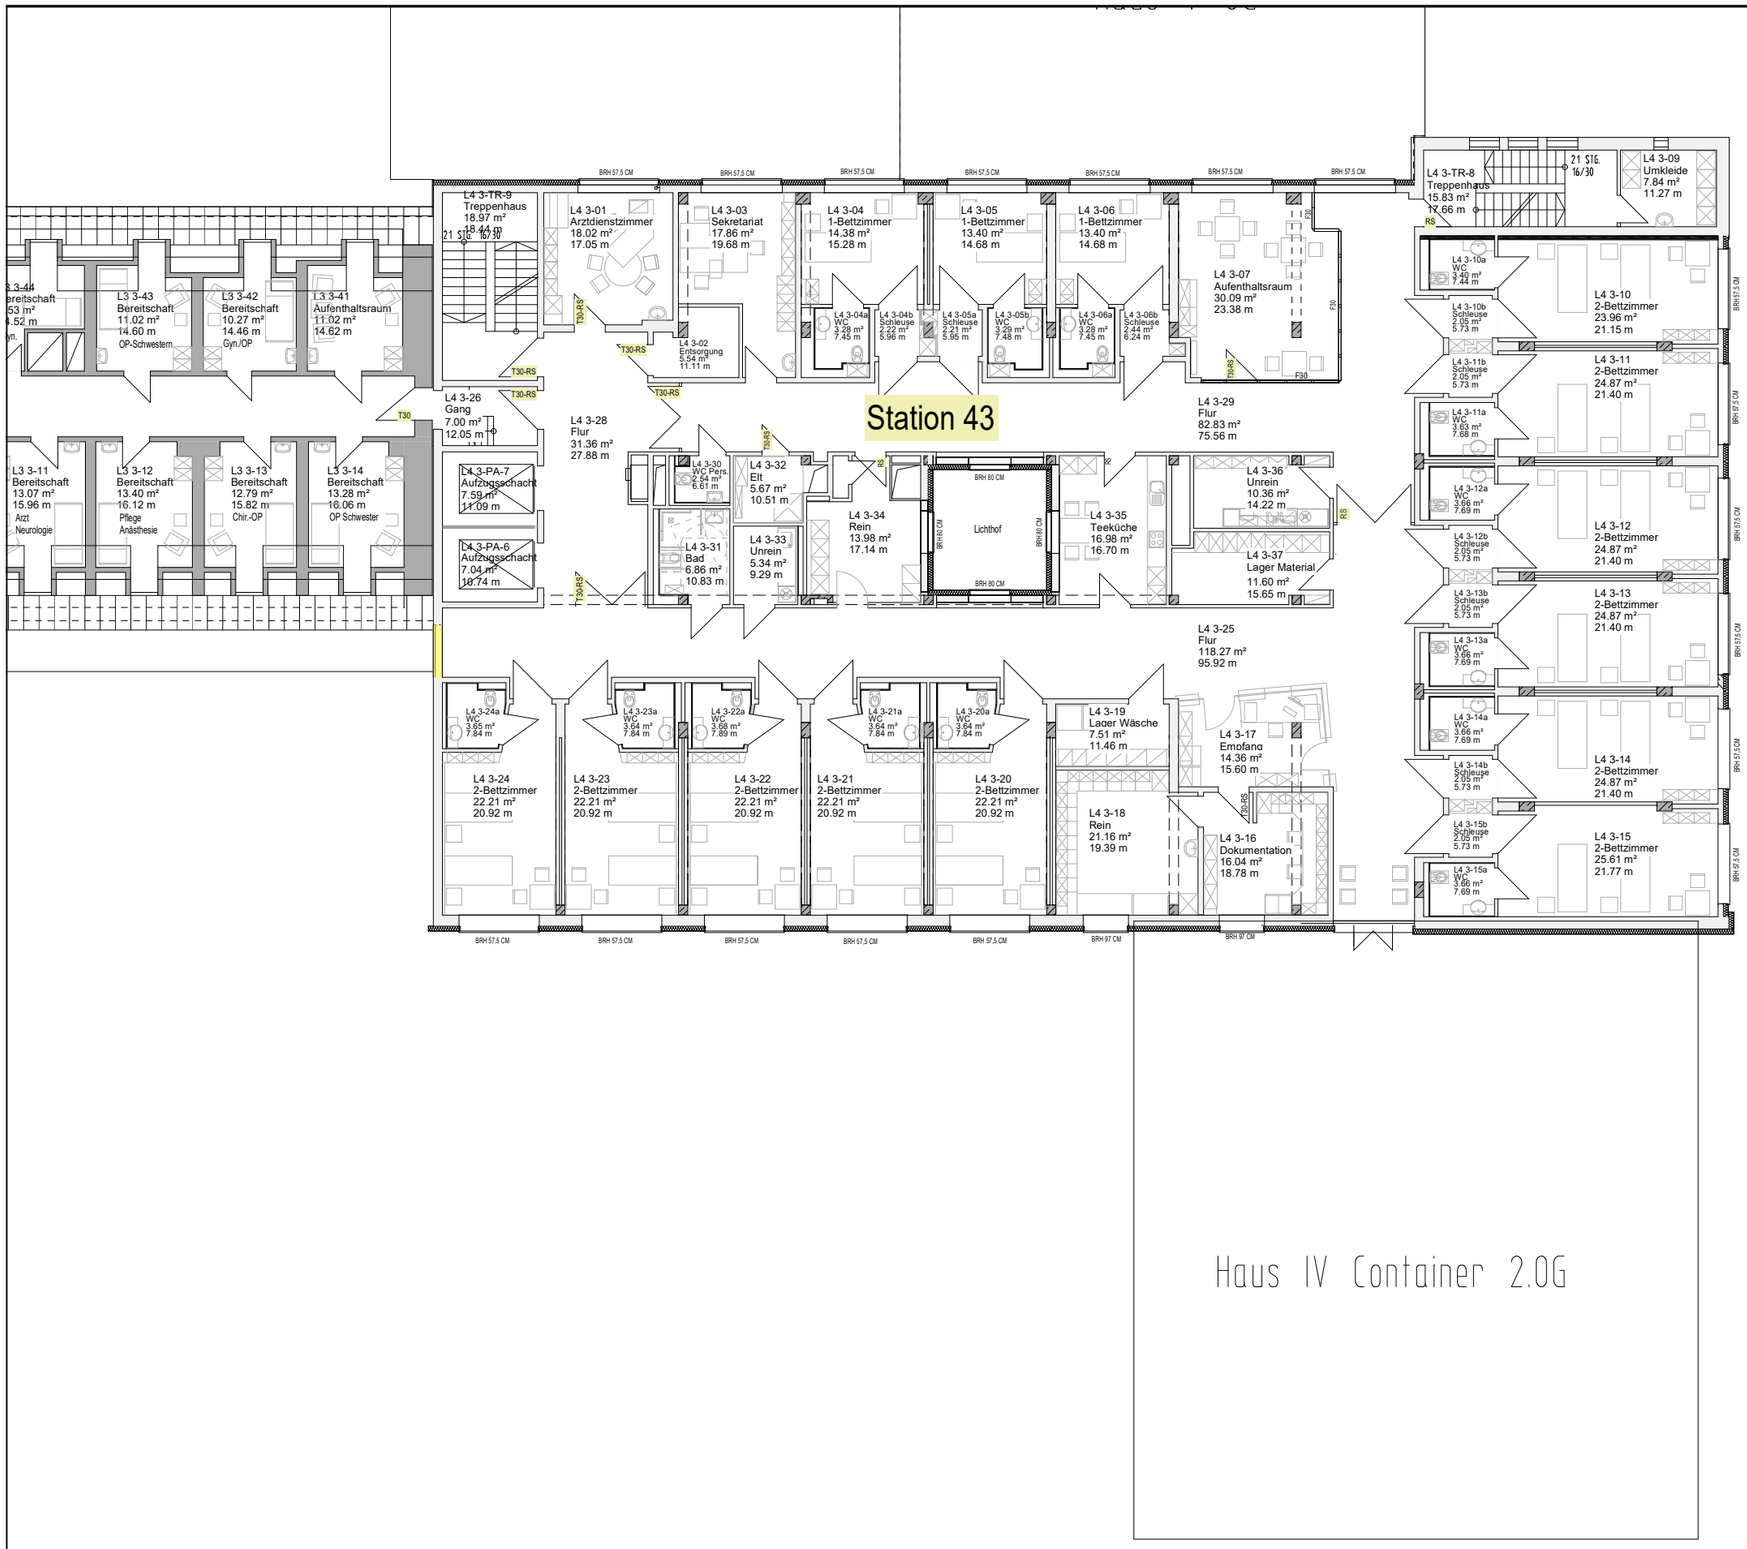

Klinikum Lippe Lemgo| 3. Obergeschoss Haus 4 & Containermodul | 05.05.2026 | M 1:200