Kellergeschoss

MENSA
(Untergeschoss)

41 AUFWÄRM-KÜCHE NF 4 14.50m²

40.6 LAGER NF 4 7.61m²

43b LAGER NF 4 9.92m²

43a LAGER NF 4 9.50m²

40.7 AUFZUG VF 2.80m²

42 Garderobe NF 4 4.68m²

40.1 FLUR LI VF 36.52m²

43 WERKEN NF 5 95.84m²

44 LAGER HAUSMEISTER NF 4 46.50m²

45 HEIZUNG TF 46.20m²

40.5 STAURAUM NF 9.33m²

46 PUMI/ WASCHEN NF 4 14.14m²

47 PUMI/LAGER NF 4 14.14m²

48 LAGER SONDERSCHULE NF 4 46.50m²

Bühne
OKFFB BÜHNE -2,50

40.2 FLUR RE VF 27.01m²

40.4 FOYER 2 VF 9.43m²

40.3 ÜBERGANG VF 22.24m²

Rampe 6%

Nicht Unterkellert

Keller 1
Keller 2
Keller 3
Keller 4
Keller 5
Keller 6
Keller 7
Flur

Raum TU 3
Geräteraum
39,80 m²

Raum TU 1
Vorplatz
8,00 m²

Nische
h= 2,66 OKF

Raum TU 1
Turnraum
91,00 m²

Stahltreppe Neu

Raum UO1 Archiv LI.RH. 2.57 9,06 m²

Raum UO2 Flur LI.RH. 2.51 3,60 m²

Raum UO3 Keller I LI.RH. 2.51 5,64 m²

Raum UO4 Treppenhaus 18,77 m²

Raum UO5 Keller II LI.RH. 2.51 5,76 m²

Raum UO6 Lehrmittel LI.RH. 2.55 9,63 m²

Raum UO7 Lehrmittel LI.RH. 2.55 9,96 m²

Raum UO8 Lehrmittel LI.RH. 2.44 25,42 m² abgehängte Decke

Raum UO9 Lehrmittel 6,79 m²

Raum UO10 Lehrmittel 2 LI.RH. 2.44 47,54 m² abgehängte Decke

Raum UO11 Keller LI.RH. 2.55 8,49 m²

Raum UO12 Keller LI.RH. 2.55 abgehängte Decke 30,78 m²

Raum UO13 Heizraum / Technik LI.RH. 2.55 42,52 m²

nicht unterkellert

Lichtschacht

		GEÄND.	
		GEZ.	
NR.	ÄENDERUNGEN_UND_ANLASS	GEPR.	DATUM UNTERSCHRIFT

Bauvorhaben:
Bestandsplan
Grundschule Treuchtlingen

Maßstab: 1 : 100

Plan-Nr.: 1


Planinhalt:
Kellergeschoss

ent.
gez. 20.01.2020 i.A. Sauer
gepr.

STADT TREUCHTLINGEN

- Stadtbauamt -
Hauptstrasse 31
91757 Treuchtlingen

Erdgeschoss

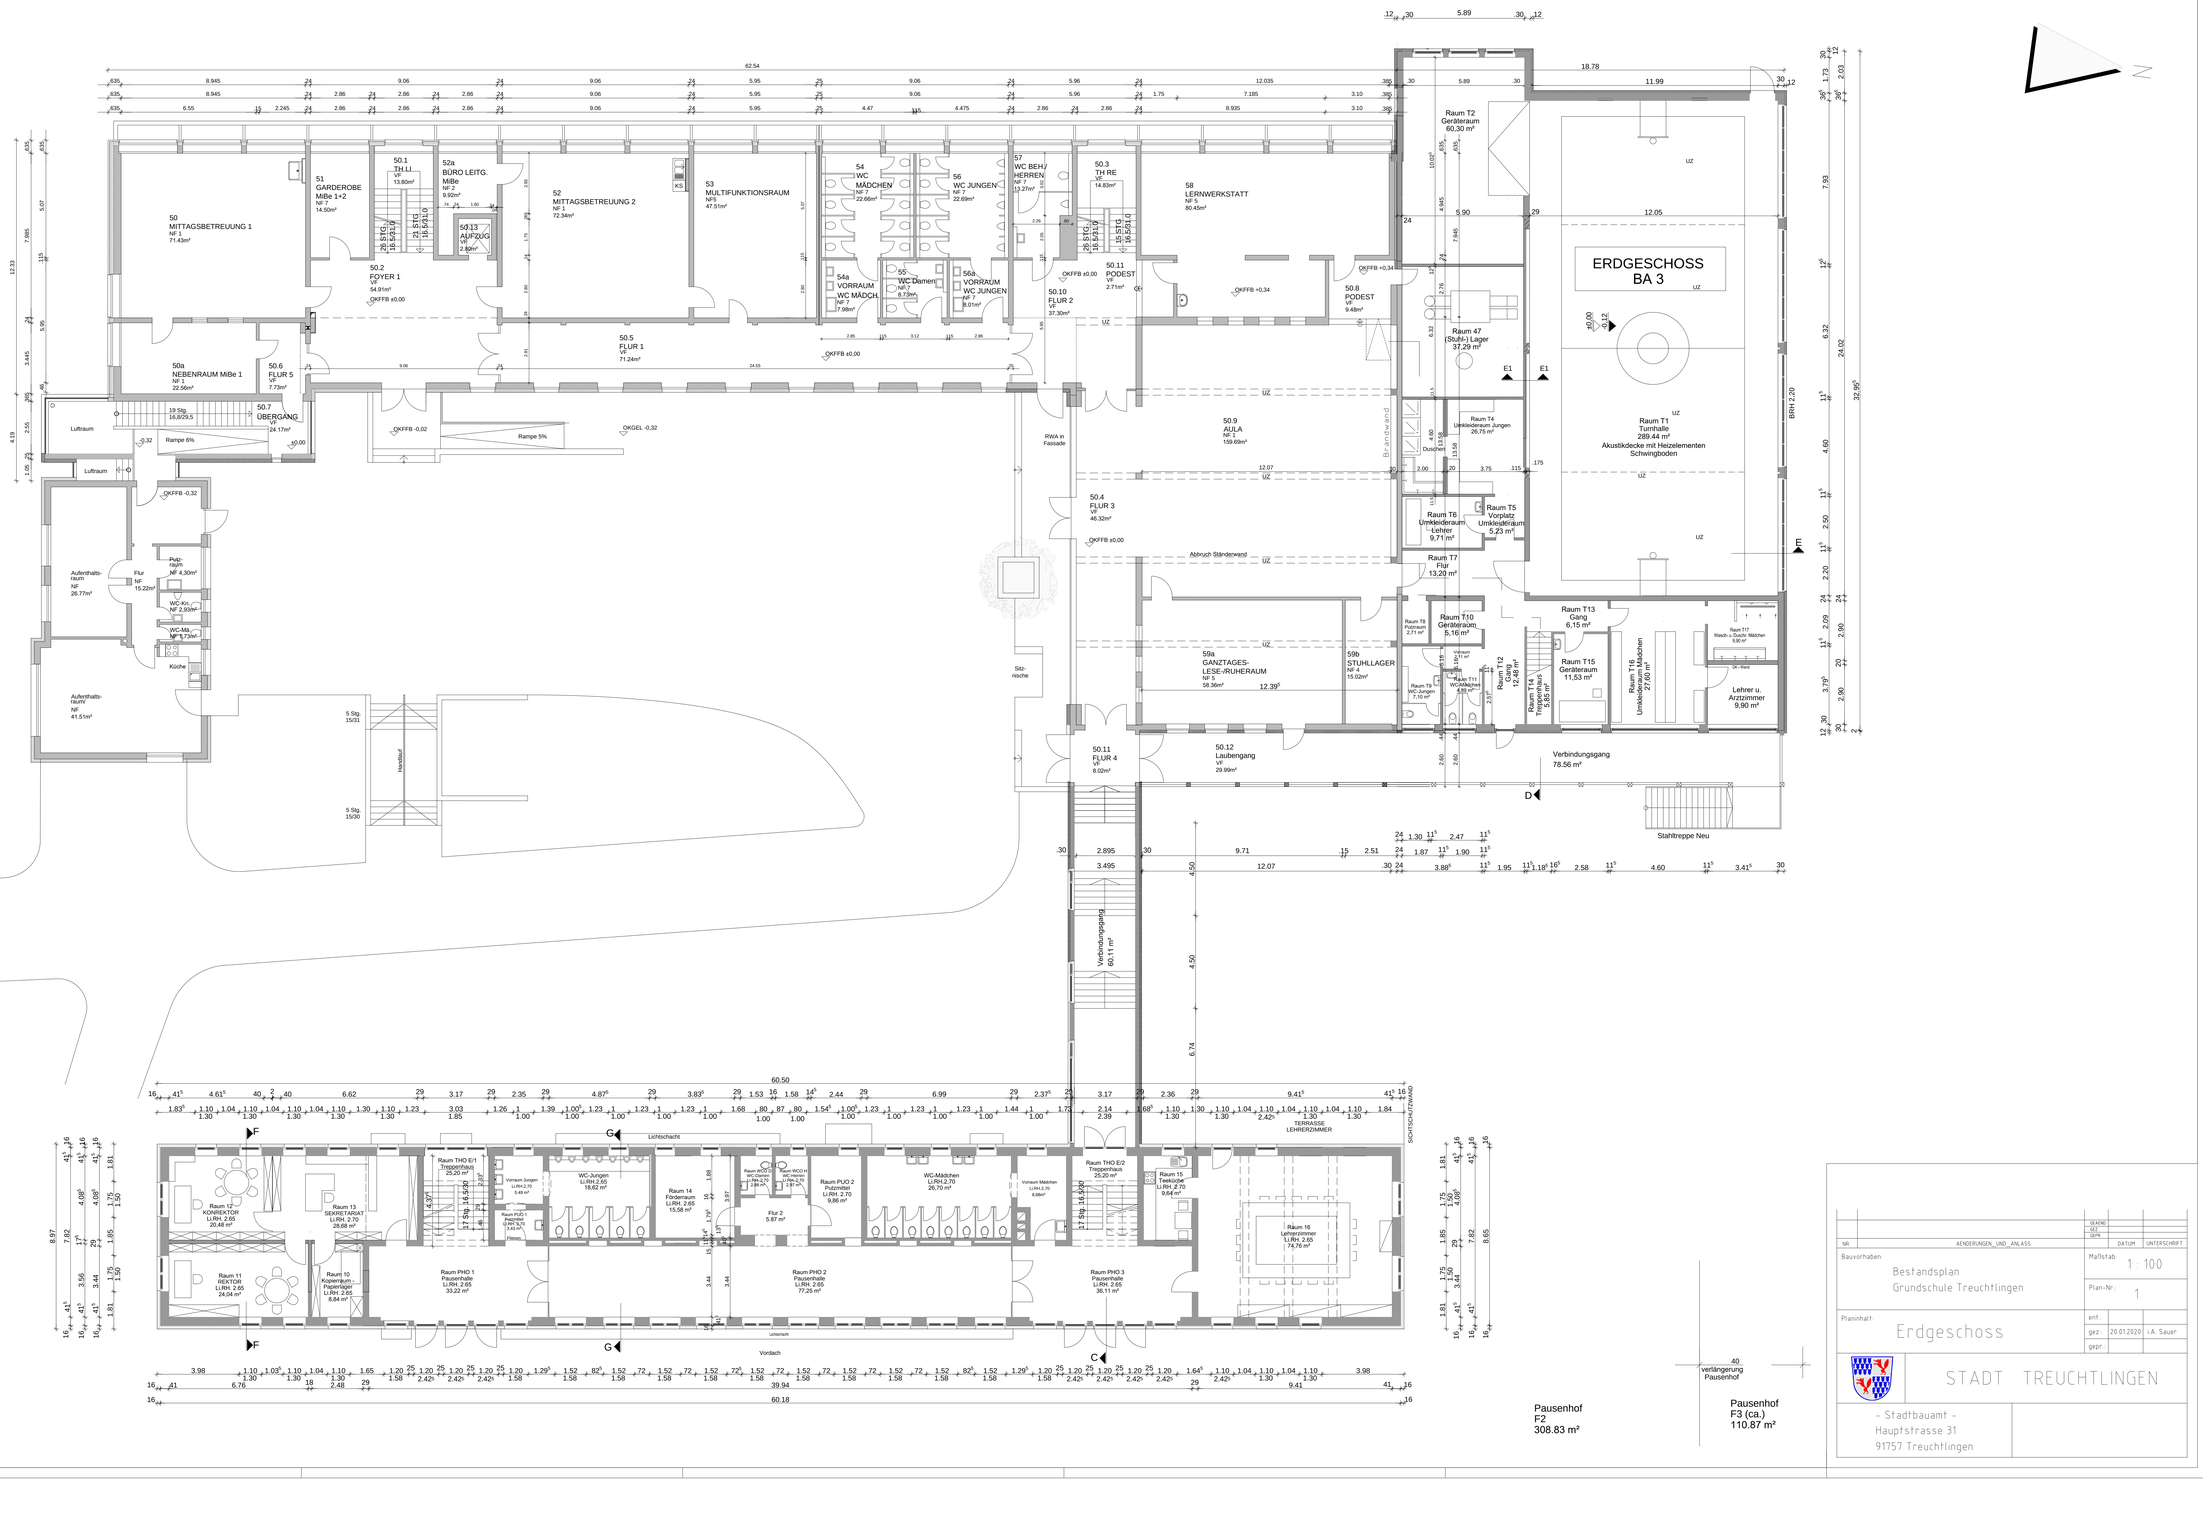

		GEÄND.	
		GEZ.	
NR.	ÄENDERUNGEN_UND_ANLASS	GEPR. DATUM	UNTERSCHRIFT

Bauvorhaben:
Bestandsplan
Grundschule Treuchtlingen

Maßstab: 1 : 100

Plan-Nr.: 1


Planinhalt:
Erdgeschoss


ent.:
gez.: 20.01.2020 i.A. Sauer
gepr.:

STADT TREUCHTLINGEN

- Stadtbauamt -
Hauptstrasse 31
91757 Treuchtlingen

2. Obergeschoss

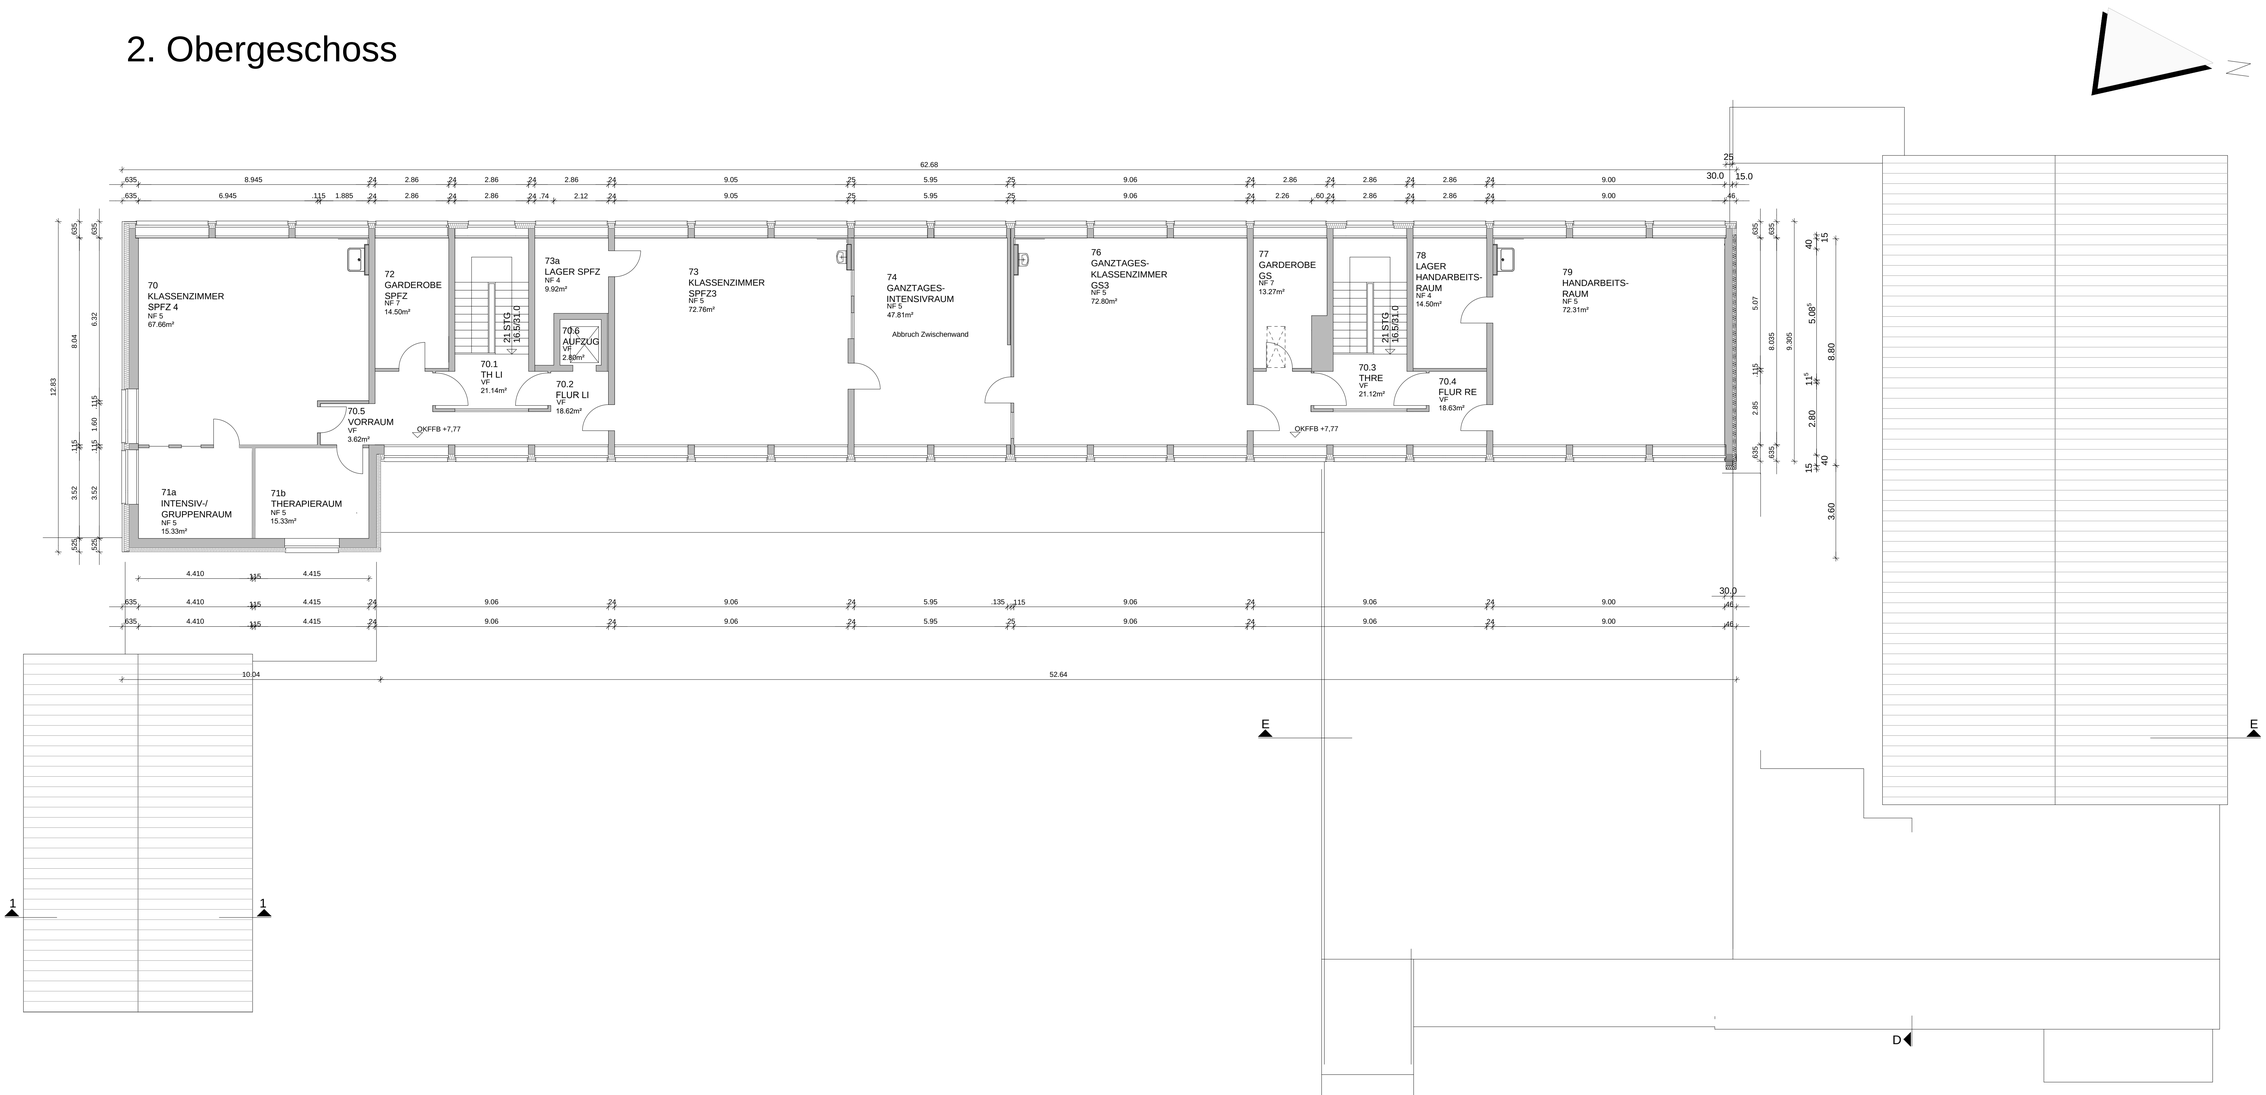

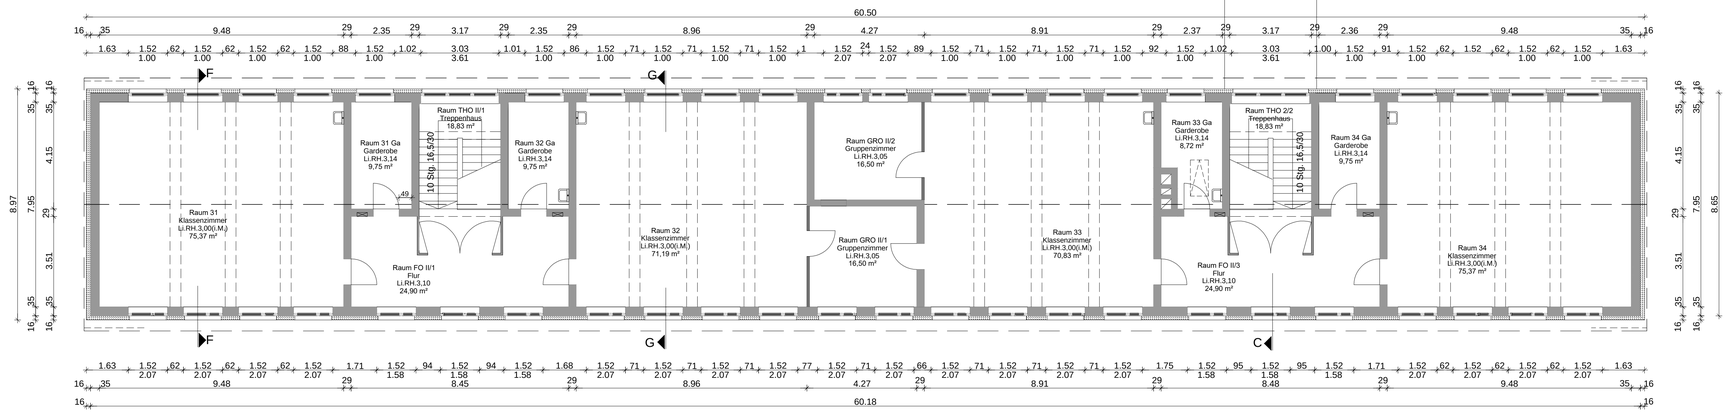

		GEAEND		
		GEZ		
		GEPR		
NR.	AENDERUNGEN_UND_ANLASS		DATUM	UNTERSCHRIFT

Bauvorhaben:
Bestandsplan
Grundschule Treuchtlingen

Maßstab: 1 : 100

Plan-Nr.: 1


Planinhalt:
2. Obergeschoss


ent.:
gez.: 20.01.2020 i.A. Sauer
gepr.:

STADT TREUCHTLINGEN

- Stadtbauamt -
Hauptstrasse 31
91757 Treuchtlingen

1. Obergeschoss

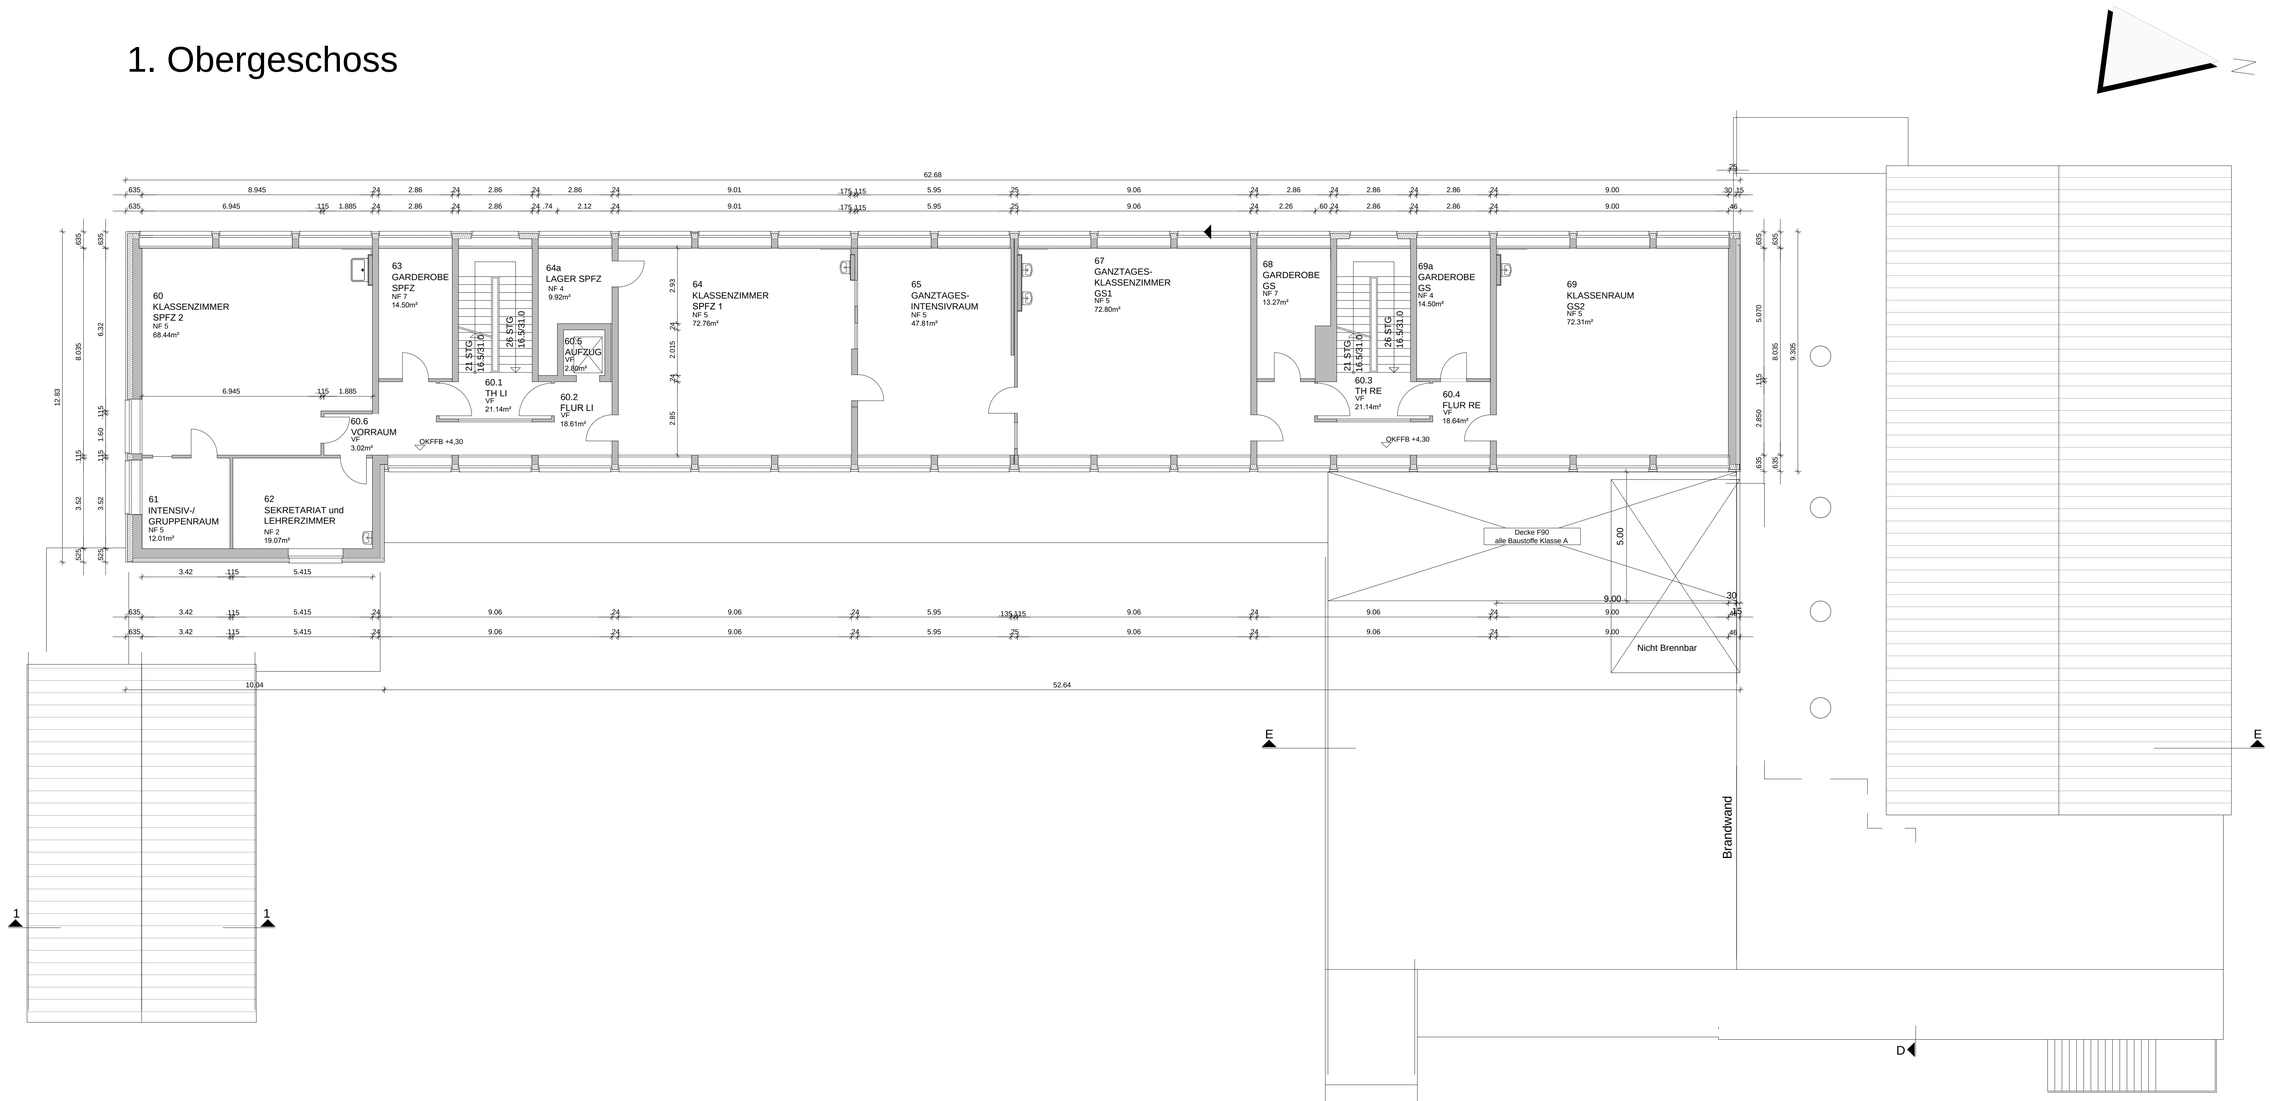

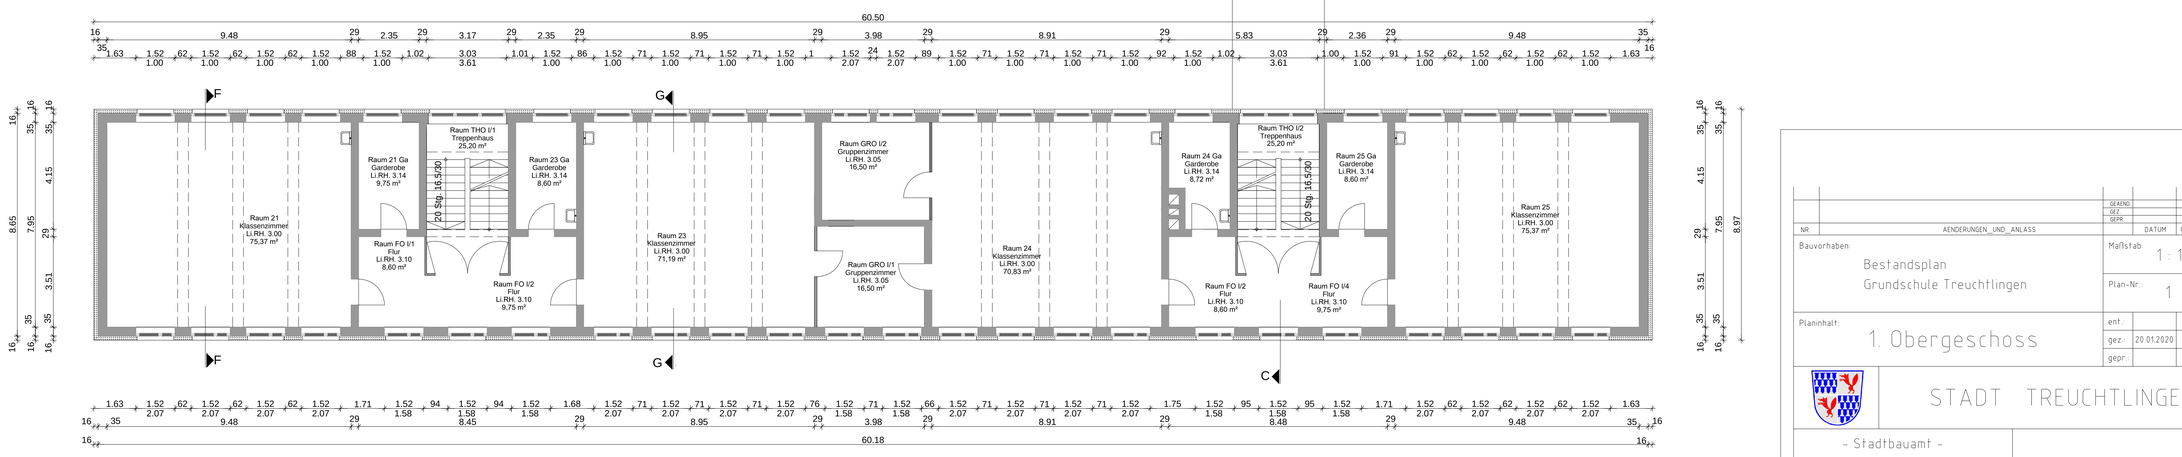

		GEAEND.		
		GEZ.		
		GEPR.		
NR.	AENDERUNGEN_UND_ANLASS		DATUM	UNTERSCHRIFT

Bauvorhaben:
Bestandsplan
Grundschule Treuchtlingen

Maßstab: 1 : 100

Plan-Nr.: 1

Planinhalt:
1. Obergeschoss

ent.:
gez.: 20.01.2020 i.A. Sauer
gepr.:

STADT TREUCHTLINGEN

- Stadtbauamt -
Hauptstrasse 31
91757 Treuchtlingen