


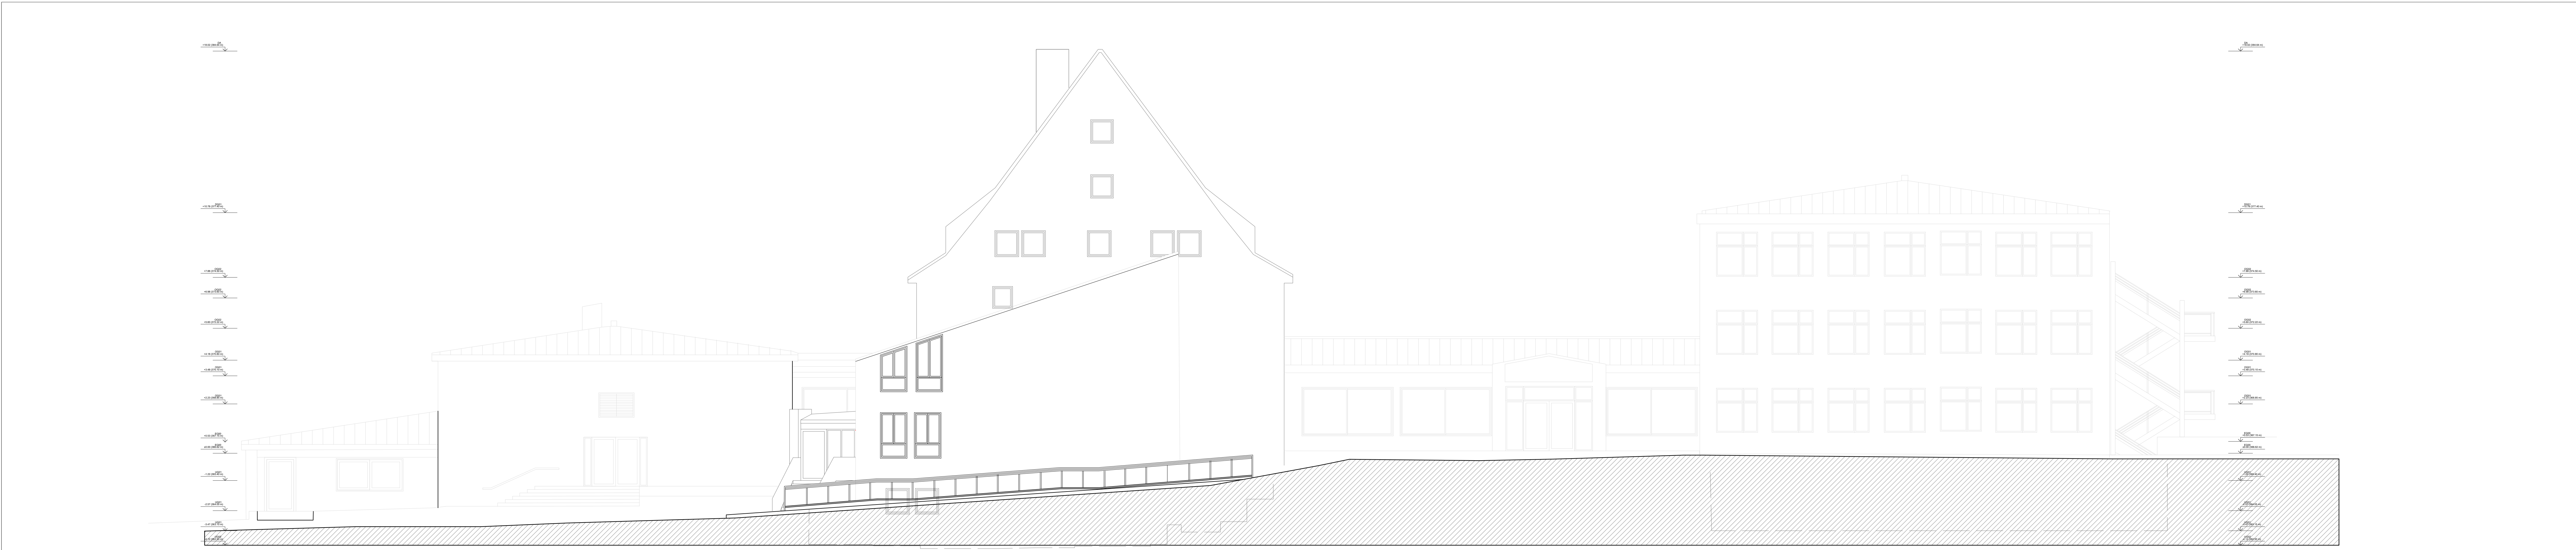


Bestandsplan

Objekt: P20240102 - Grund- und Mittelschule Spalt, Dr.-Meyer-Straße 7, 91174 Spalt

Maßstab: 1:50 | A0 | 4 (1/2)

Auftraggeber/Eigentümer

Stad Spalt
Herrngasse 10
91174 Spalt

Datum: 08.04.2024 | Projektnummer: | Planummer: 4 (1/2)

Das Aufmaß wurde mittels 3D-Laser Scanner erstellt. Es erfolgt keine Abbildung von Verbindungsstellen o.ä. Alle Maße und Notizen sind Fertigungsmaße.