


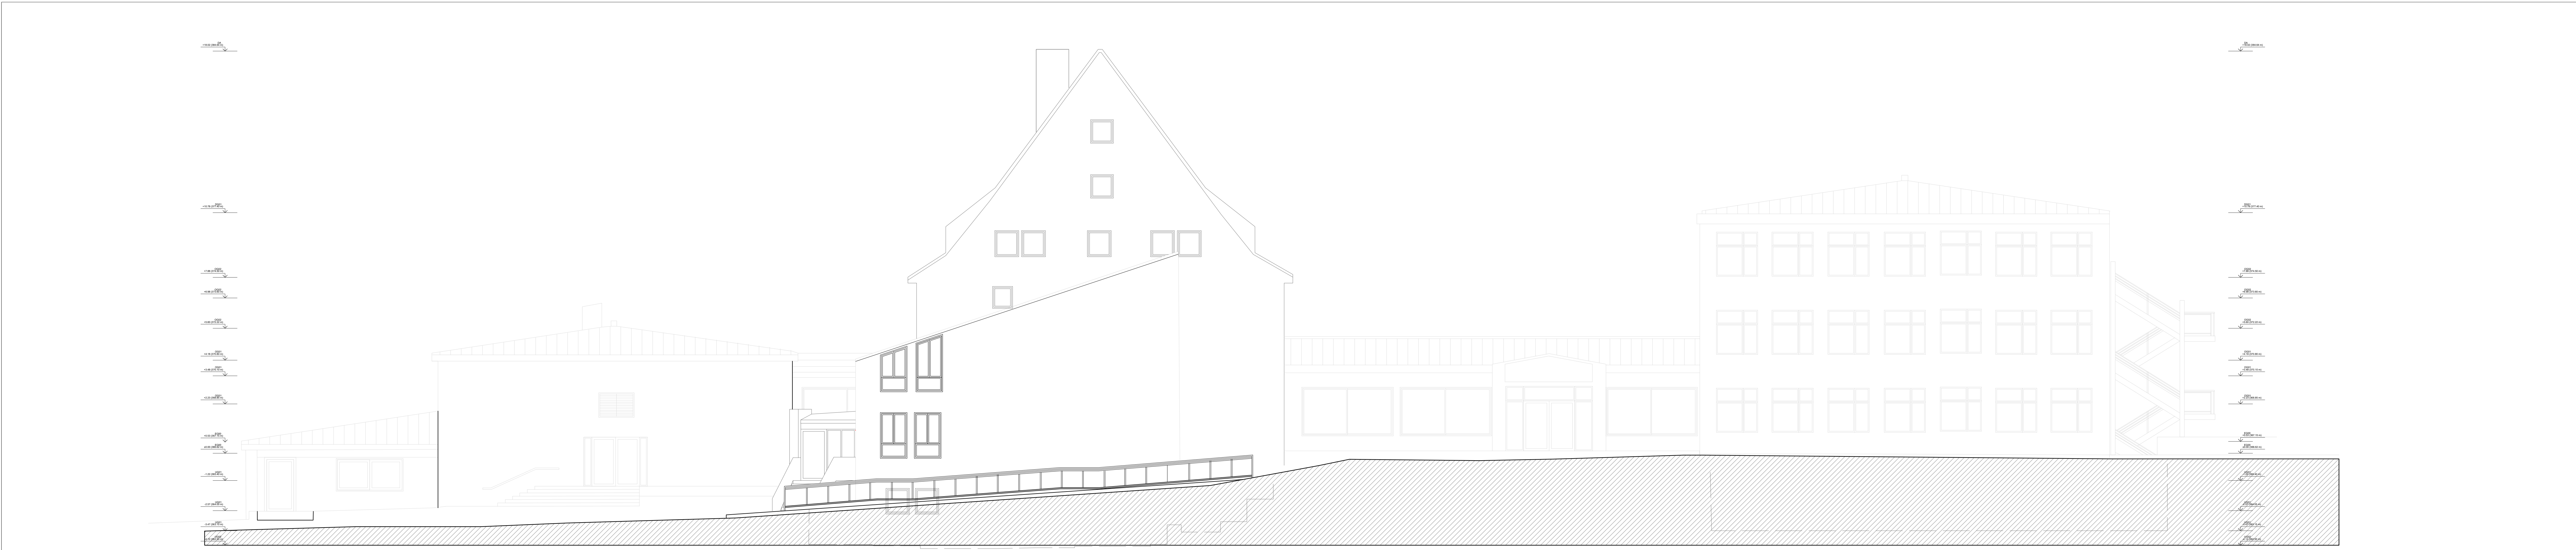

1 4
1:50

Bestandsplan		
Objekt: P20240102 - Grund- und Mittelschule Spalt, Dr.-Meyer-Straße 7, 91174 Spalt		
Maßstab	1:50	A0 4 (2/2)
Auftraggeber/Eigentümer		
Stad Spalt Herrengasse 10 91174 Spalt		
Datum	08.04.2024	Projektnummer
Gez.	Step	Plan 1 von 1
Das Aufmaß wurde mittels 3D-Laserscanner erstellt. Es erfolgte keine Abbildung von Verkleidungsschalen o.ä. Alle Maße und Notizen sind Fertigmaße.		