


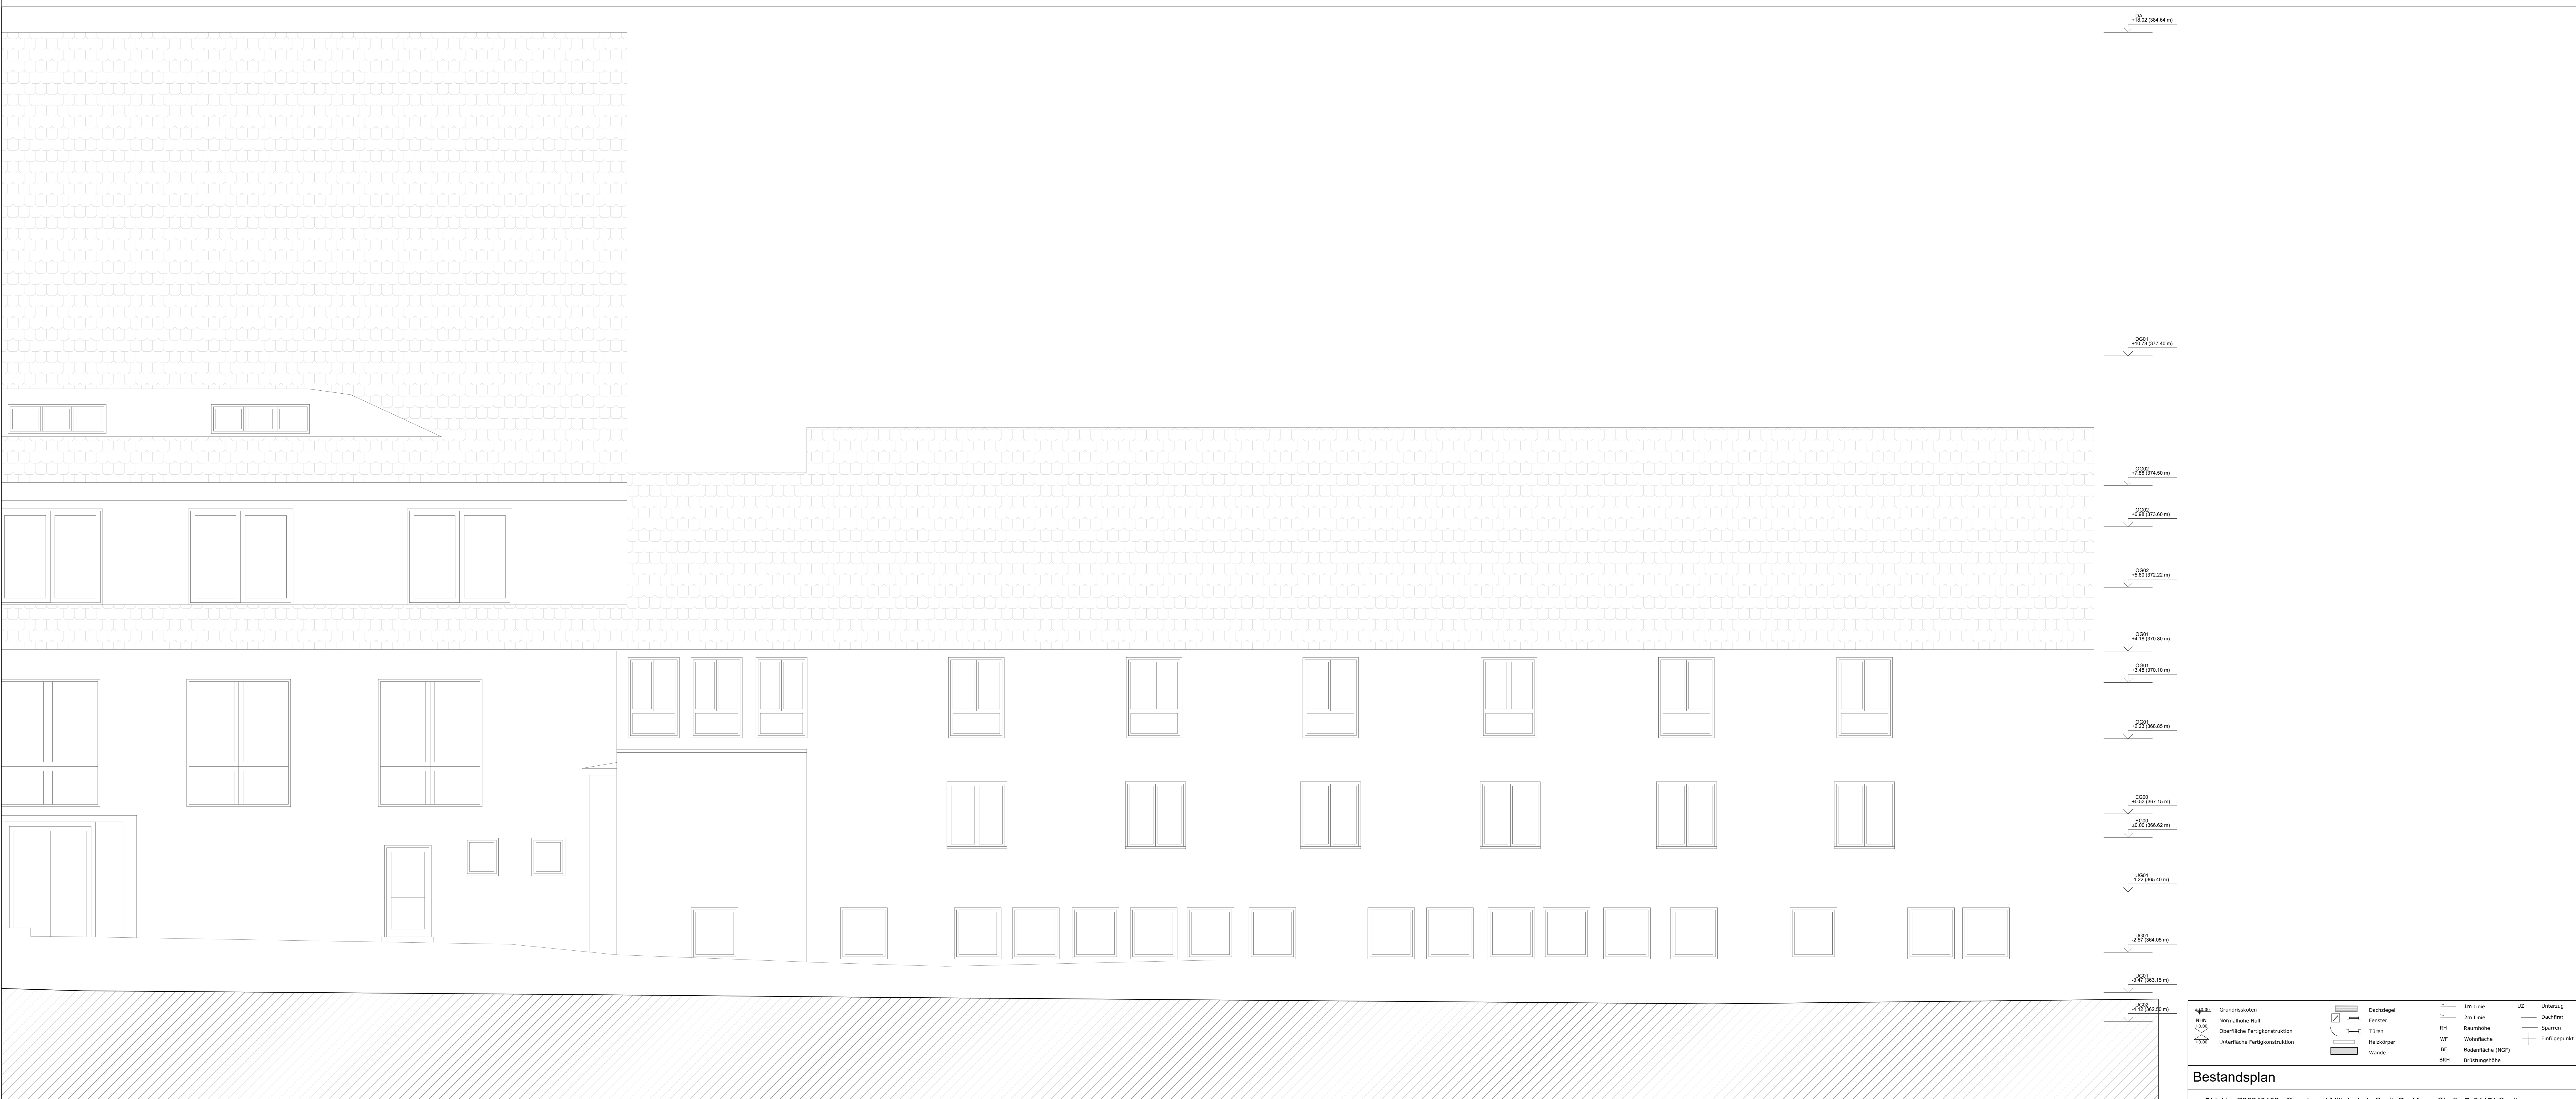

|   |  |
|---|--|
| Objekt: P20240102 - Grund- und Mittelschule Spalt, Dr.-Meyer-Straße 7, 91174 Spalt                                                               |  |
| Maßstab: 1:50   |  |
| Auftraggeber/Eigentümer   |  |
| Stad Spalt<br>Herrengasse 10<br>91174 Spalt   |  |
| Datum: 08.04.2024   |  |
| Gezeichnet: [Signature]   |  |
| Geprüft: [Signature]   |  |
| Plan: 1 von 1   |  |
| Das Aufmaß wurde mittels 3D-Laserscanner erstellt. Es erfolgte keine Abbildung von Verkleidungsschalen o.ä. Alle Maße und Noten sind Fertigmaße. |  |


**Bestandsplan**