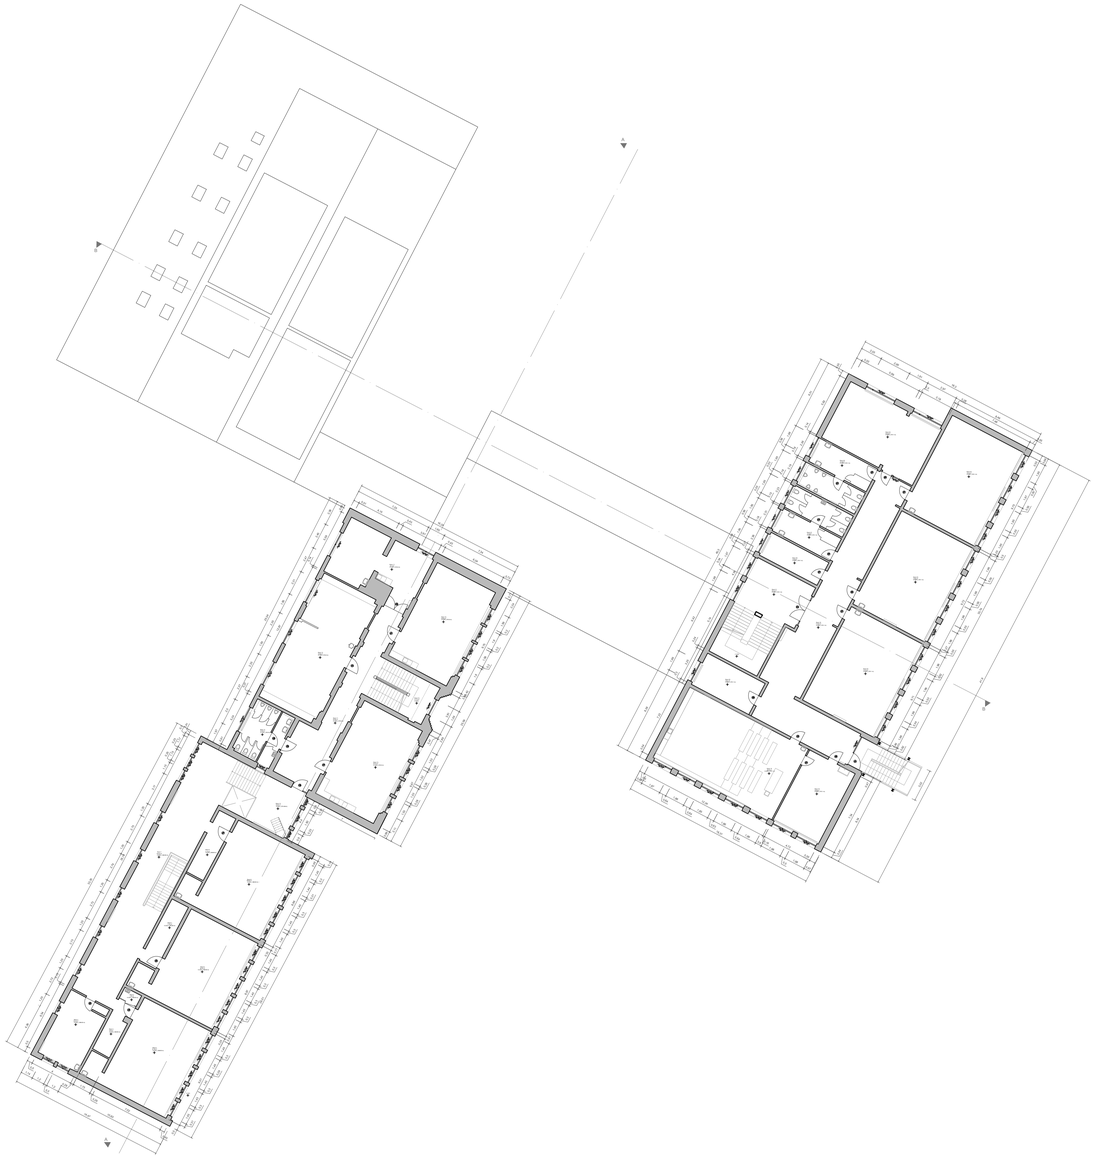

1 Grundriss OG01

-

FGB.OK	Grundrisskoten		Dachziegel		1m Linie	ÜZ	Unterzug
NHN	Normalhöhe Null		Fenster		2m Linie		Dachfirst
OKRK	Oberfläche Fertigkonstruktion		Türen	RH	Raumhöhe		Sparren
UKRK	Unterfläche Fertigkonstruktion		Heizkörper	WF	Wohnfläche		Einfügepunkt
			Wände	BF	Bodenfläche (NGF)		
				BRH	Brüstungshöhe		

Bestandsplan

Objekt: P20240102 - Grund- und Mittelschule Spalt, Dr.-Meyer-Straße 7, 91174 Spalt

Maßstab - 1:200 | A0 | OG01 (1/4)

Auftraggeber/Eigentümer

Stad Spalt
Herrengasse 10
91174 Spalt

[redacted]

Datum	08.04.2024	Projektnummer	Plannummer
Gez:	CE	Gep: TS	Plan 1 von 1

Das Aufmaß wurde mittels 3D-Laserscanner erstellt. Es erfolgte keine Abbruch von Verkleidungsschalen o.ä.. Alle Maße und Koten sind Fertigmaße.