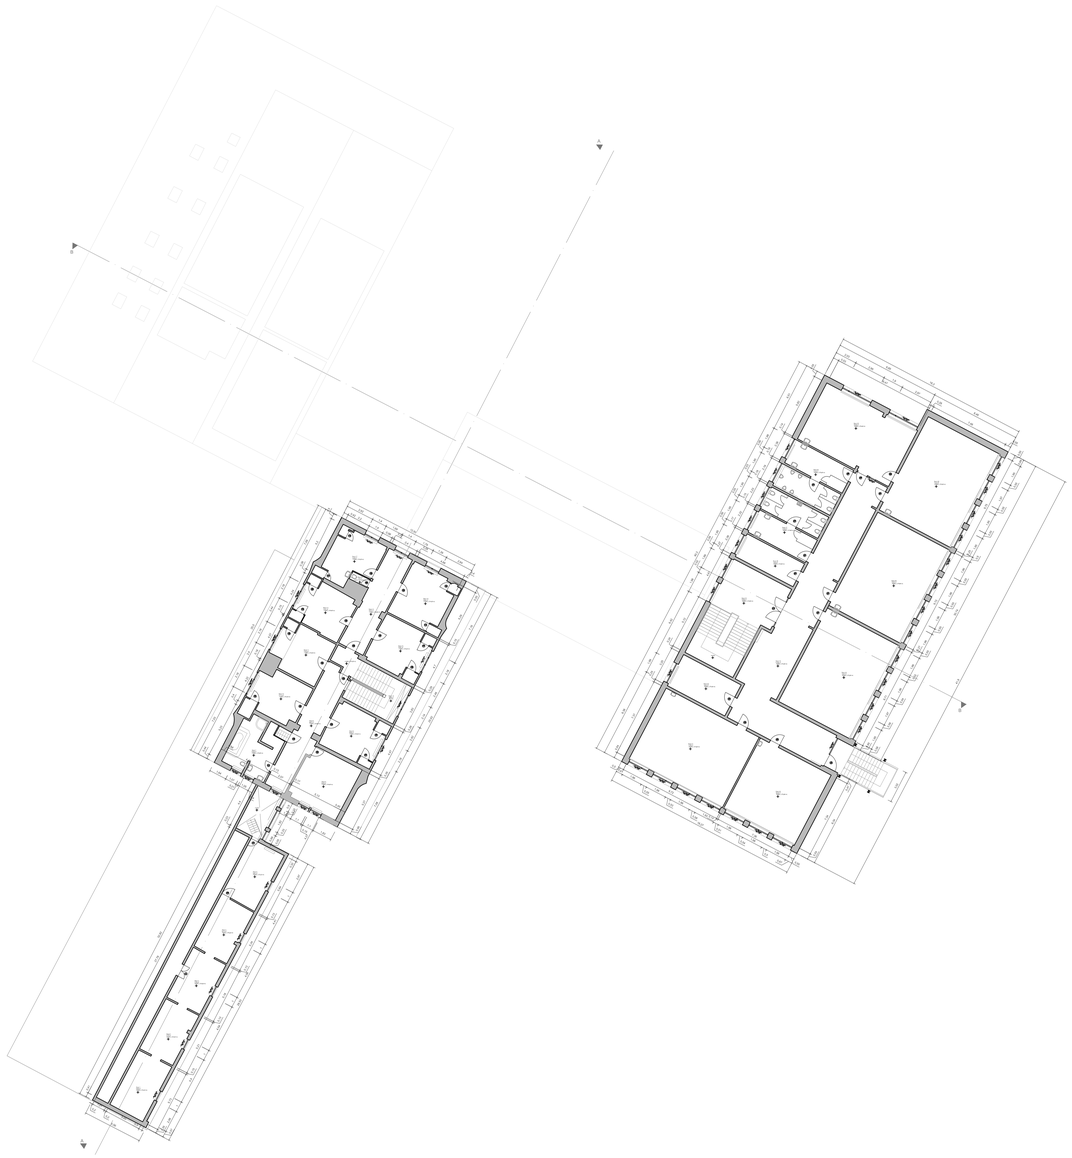

1 Grundriss OG02

-

+gl.00.	Grundrisskoten		Dachziegel		1m Linie	UZ	Unterzug
NHN 405,00	Normalhöhe Null		Fenster		2m Linie		Dachfirst
405,00	Oberfläche Fertigkonstruktion		Türen	RH	Raumhöhe		Sparren
405,00	Unterfläche Fertigkonstruktion		Heizkörper	WF	Wohnfläche		Einfügepunkt
			Wände	BF	Bodenfläche (NGF)		
				BRH	Brüstungshöhe		

Bestandsplan

Objekt: P20240102 - Grund- und Mittelschule Spalt, Dr.-Meyer-Straße 7, 91174 Spalt

Maßstab - 1:200	A0	OG02 (1/4)

Auftraggeber/Eigentümer

Stad Spalt
Herrengasse 10
91174 Spalt

[redacted]

Datum	08.04.2024	Projektnummer	Plannummer
Gez:	CE	Gep: TS	Plan 1 von 1

Das Aufmaß wurde mittels 3D-Laserscanner erstellt. Es erfolgte keine Abbruch von Verkleidungsschalen o.ä.. Alle Maße und Koten sind Fertigmaße.