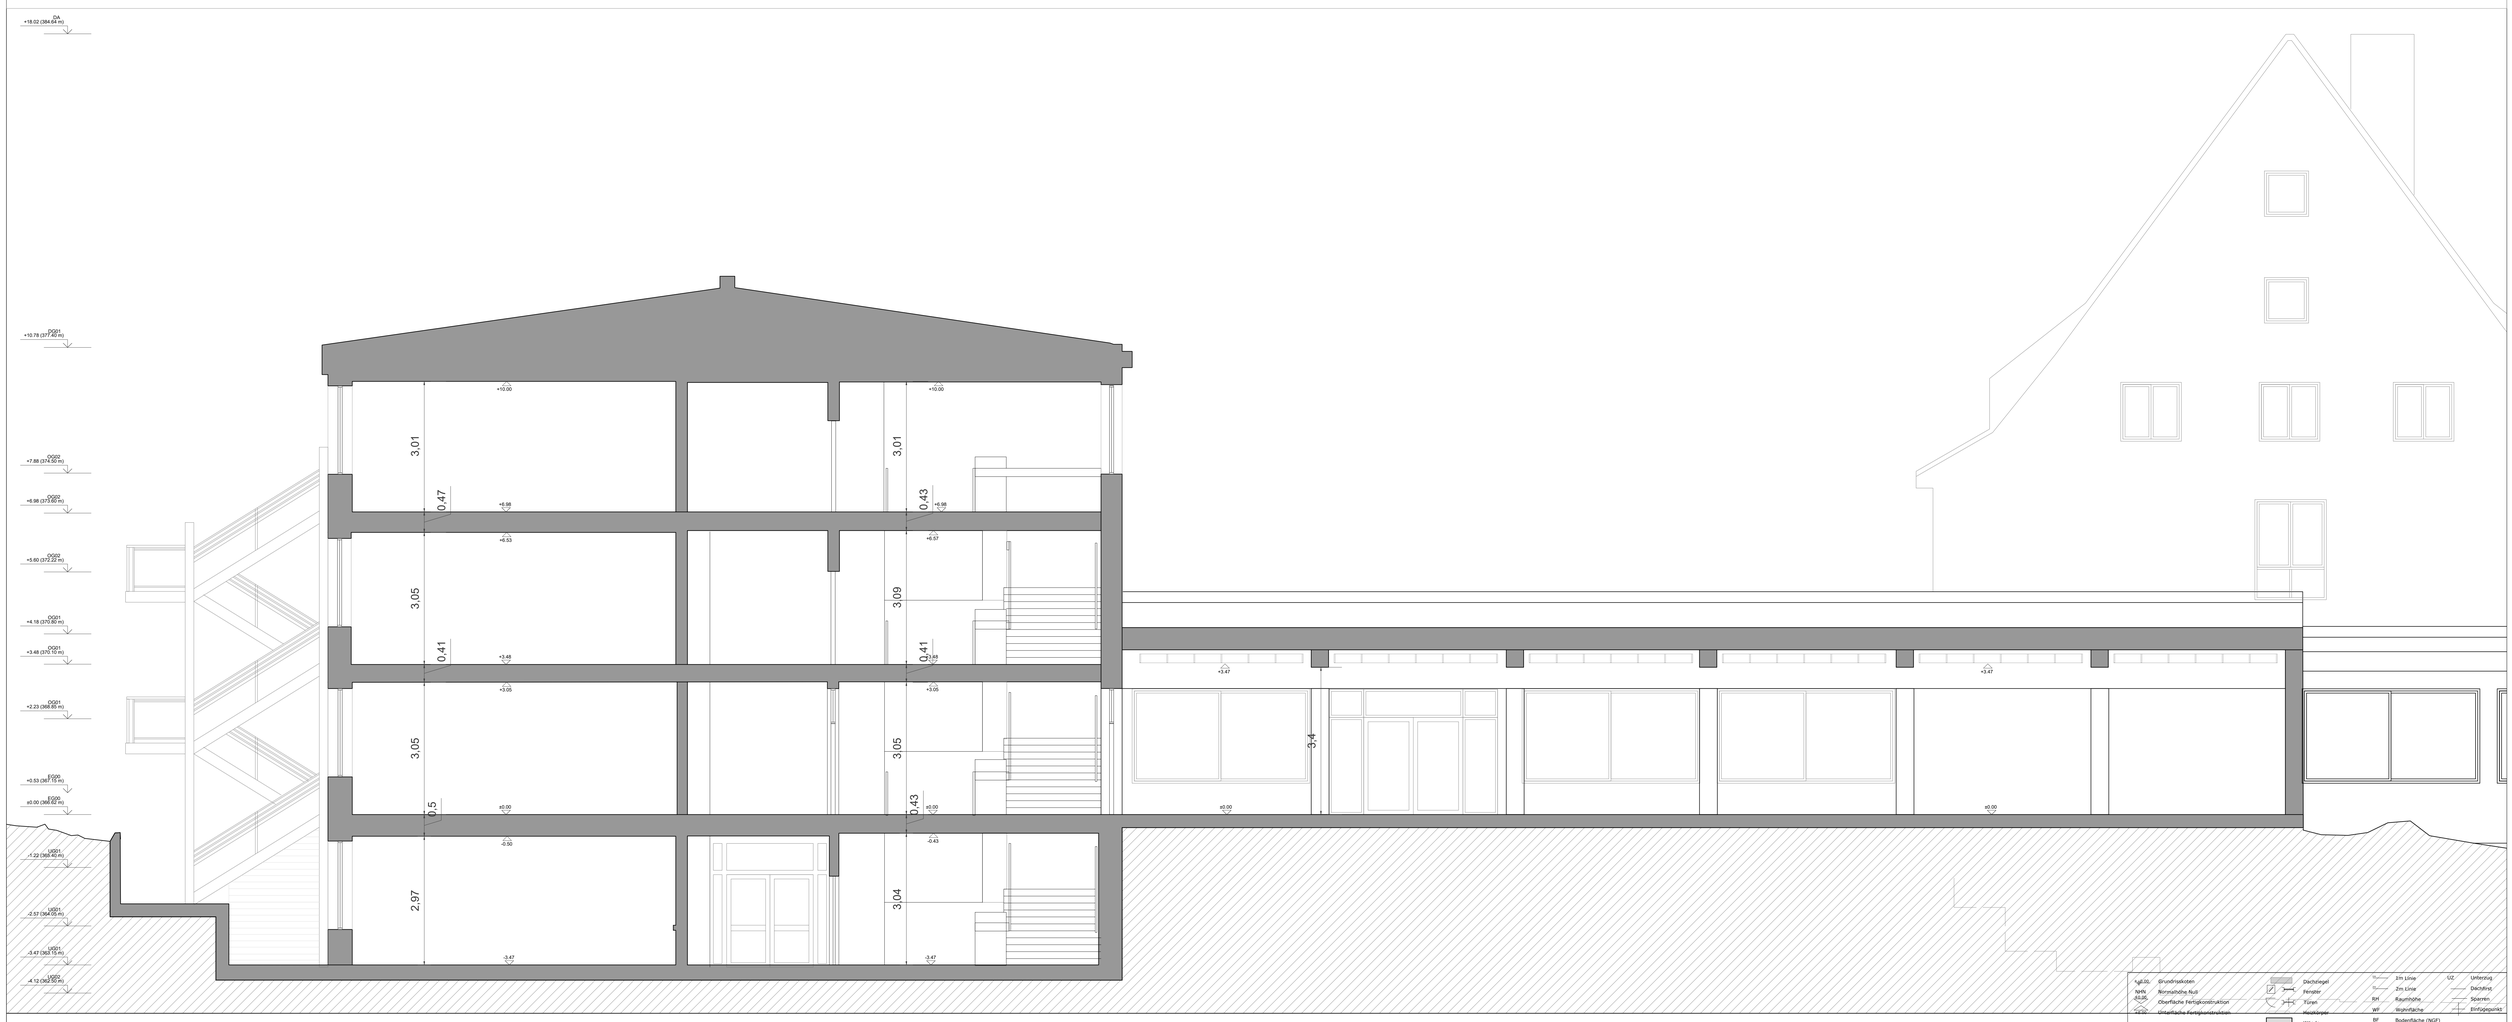

1 B
1:50

Aufl.Gr.	Grundrissfolien	Dachvorsprung	1m Linie	UZ	Unterzug
NRK	Normalnulle Nullpunkt	Fenster	2m Linie		Dachfirst
ÜLAK	Oberfläche Fertigkonstruktion	Türen	RH	Raumhöhe	Sparren
ULAK	Unterfläche Fertigkonstruktion	Abstellraum	WF	Wohnfläche	Einfügepunkt
		Wände	BF	Bodenfläche (NGF)	
			BRH	Brüstungshöhe	

Bestandsplan

Objekt: P20240102 - Grund- und Mittelschule Spalt, Dr.-Meyer-Straße 7, 91174 Spalt

Maßstab - 1:50	A0	B (1/2)

Auftraggeber/Eigentümer

Stad Spalt
Herrengasse 10
91174 Spalt

[redacted]

Datum	08.04.2024	Projektnummer	Plannummer
Gez:	CE	Gep: TS	Plan: 1 von 1

Das Aufmaß wurde mittels 3D-Laserscanner erstellt. Es erfolgte keine Abbruch von Verkleidungsschalen o.ä.. Alle Maße und Koten sind Fertigmaße.