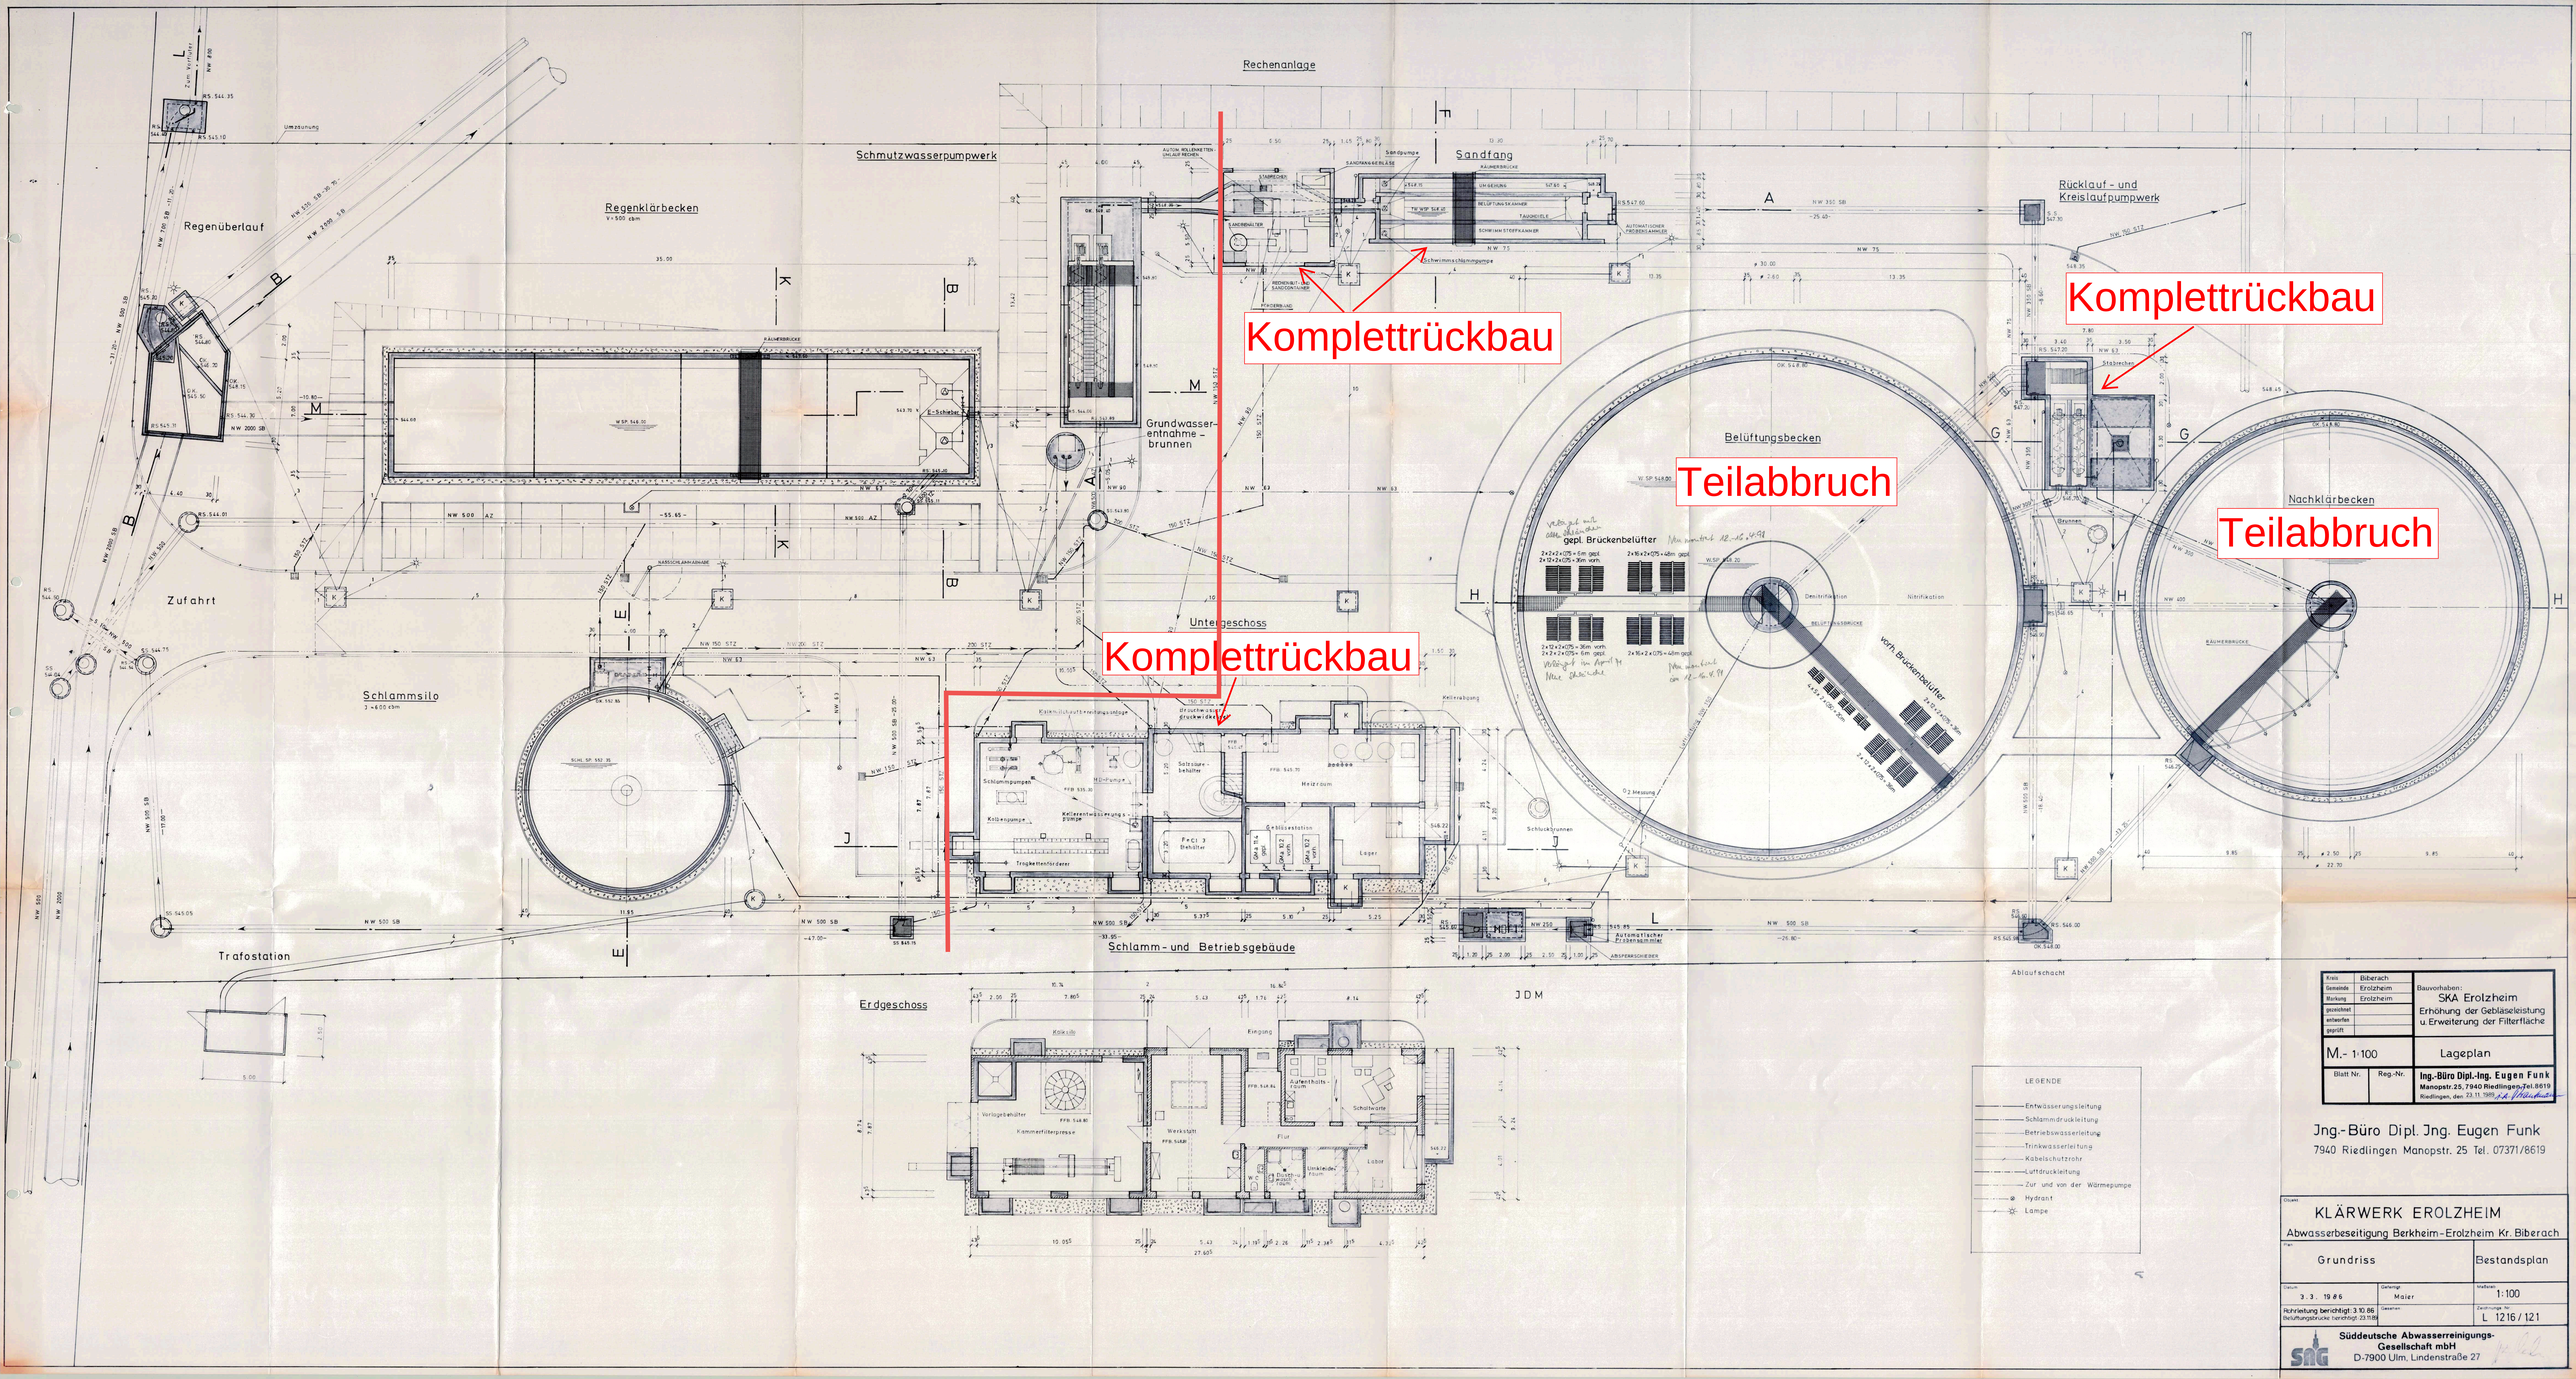

Rechenanlage
Schmutzwasserpumpwerk
Sandfang
Regenklärbecken
V = 500 cbm
Regenüberlauf
Rücklauf - und Kreislaufpumpwerk
Komplettrückbau
Komplettrückbau
Komplettrückbau
Belüftungsbecken
Teilabbruch
Nachklärbecken
Teilabbruch
Grundwasser-entnahme-brunnen
Zufahrt
Schlammsilo
V = 600 cbm
Trafostation
Untergeschoss
Schlamm- und Betriebsgebäude
Erdgeschoss
Ablaufschacht
gepl. Brückenbelüfter
vorh. Brückenbelüfter
Nitrifikation
Denitrifikation
Heizraum
Lager
Werkstatt
Aufenthalts-raum
Schaltwarte
Labor
Eingang
Flur
Kalksilo
Vorlagebehälter
Kammerfilterpresse
Schlammpumpen
Kalkmilchaufbereitungsanlage
Salzsäure-behälter
Fe Cl 3 Behälter
Gebläsestation
Trockenschlamm-förderung
Kellerentwässerungs-pumpe
Schluckbrunnen
Sandpumpe
Schwimmschlammpumpe
Sandklassierer
Schlammdruckleitung
Betriebswasserleitung
Trinkwasserleitung
Kabelschutzrohr
Luftdruckleitung
Zur und von der Wärmepumpe
Hydrant
Lampe
Kreis Biberach
Gemeinde Erolzheim
Markung Erolzheim
Bauvorhaben: SKA Erolzheim
Erhöhung der Gebläseleistung u. Erweiterung der Filterfläche
M.- 1:100
Lageplan
Blatt Nr.
Reg.-Nr.
Ing.-Büro Dipl.-Ing. Eugen Funk
Manopstr. 25, 7940 Riedlingen, Tel. 8619
Riedlingen, den 23.11.1989
Ing.-Büro Dipl. Jng. Eugen Funk
7940 Riedlingen Manopstr. 25 Tel. 07371/8619
KLÄRWERK EROLZHEIM
Abwasserbeseitigung Berkheim-Erolzheim Kr. Biberach
Grundriss
Bestandsplan
Datum 3.3.1986
Gefertigt Maier
Maßstab 1:100
Zeichnungs-Nr. L 1216/121
Süddeutsche Abwasserreinigungs-Gesellschaft mbH
D-7900 Ulm, Lindenstraße 27