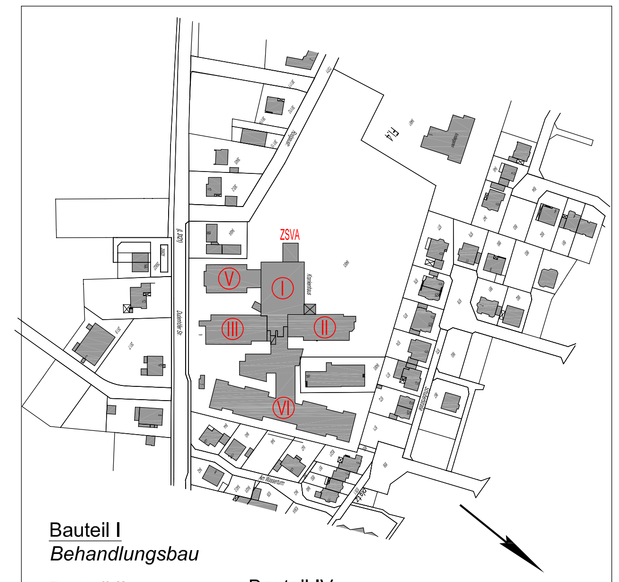

PLAN NR.
PLANSTAND / INDEX

BESTANDSPLÄNE HOCHBAU

PLAN NR. HOCHBAU: B-GR01

PLANSTAND / INDEX HOCHBAU: 07.11.16 / Index D

INDEX	DATUM	GEZ.	GEGENSTAND DER ÄNDERUNG
- D -	07.11.16	TIM	Nachtrag zum Bauantrag Endoskopie eingearbeitet
- C -	27.01.16	TIM	Umbau Bereiche Endoskopie und Schreibdienst eingezeichnet
- B -	13.10.14	SW/TIM	Flächentarifen gemäß DIN 13080 eingezeichnet; Raumstempel M200 eingefügt
- A -	20.11.13	TIM	Neubau ZSVA eingezeichnet

ALLE MASSE SIND IM PLAN UND AM BAU ZU PRÜFEN!

UNSTIMMIGKEITEN SIND DER BAULEITUNG UND DEM ARCHITEKTEN UNVERZÜGLICH MITZUTEILEN.

DIESER PLAN IST NUR IN VERBINDUNG MIT DEN AUSFÜHRUNGSPLÄNEN DER FACHINGENIEURE UND DER TRAGWERKSPLANUNG GÜELTIG!

PROJEKT

Projekt: BESTANDSPLÄNE der
ASKLEPIOS Klinik Seligenstadt
Dudenhöfer Straße 9
63500 Seligenstadt

BAUHERR

Bauherr: ASKLEPIOS Kliniken
Langen-Seligenstadt GmbH
Röntgenstraße 20
63225 Langen
Tel. (06103) 912-1201 Tel. (06182) 83-8200

ARCHITEKT

ASKLEPIOS KLINIKEN
Verwaltungsgesellschaft mbH
- KONZERNBEREICH ARCHITEKTUR UND BAU -

Asklepios Kliniken Verwaltungsgesellschaft mbH - KB Bau - Debusweg 3 - 61462 Königstein-Falkenstein
Tel.: 0 61 74 - 90 10-00 Fax: 0 61 74 - 90 12-12
www.asklepios.com

FACHPLANER

PLANINHALT

BESTANDSPLAN GRUNDRISS KG
ALLE BAUTEILE M 1:200 DIN 13080

PROJEKT - NR.	GEZEICHNET	DATUM	BEARBEITET	MASSSTAB	PLAN NR. / INDEX
2.282.00	TIM	10/14	SW/TIM	1:200	B-GR01