
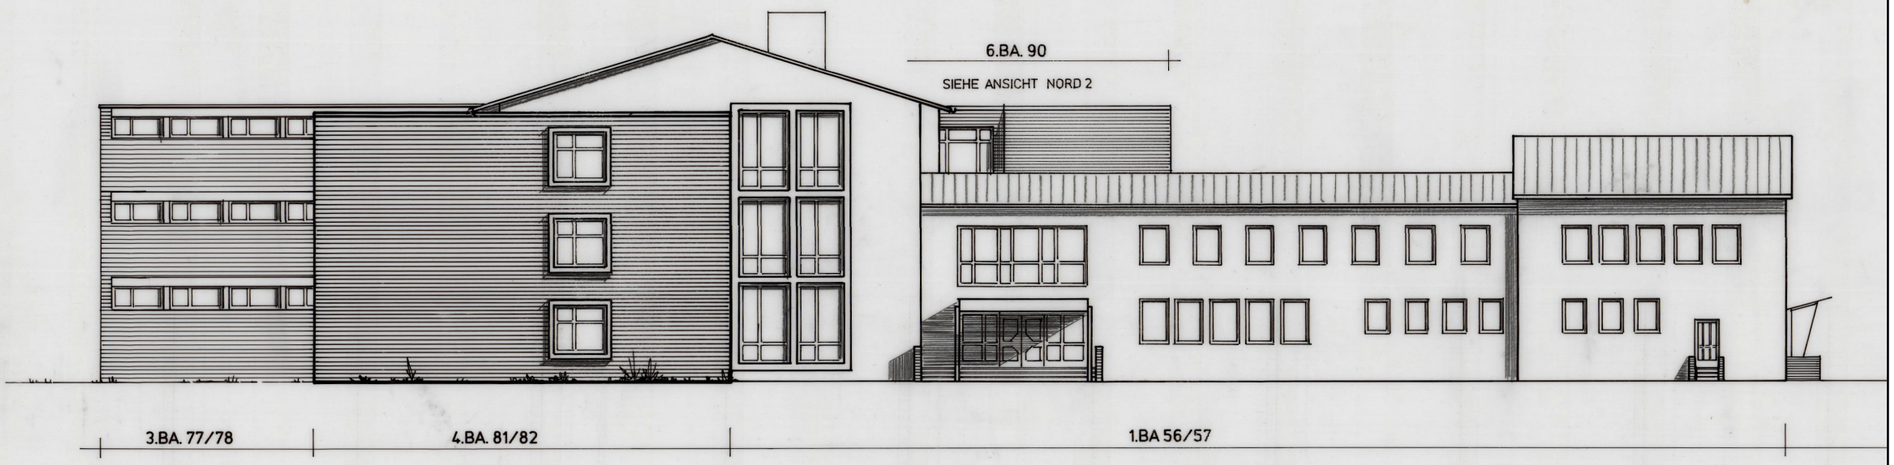


Nord – Ansicht

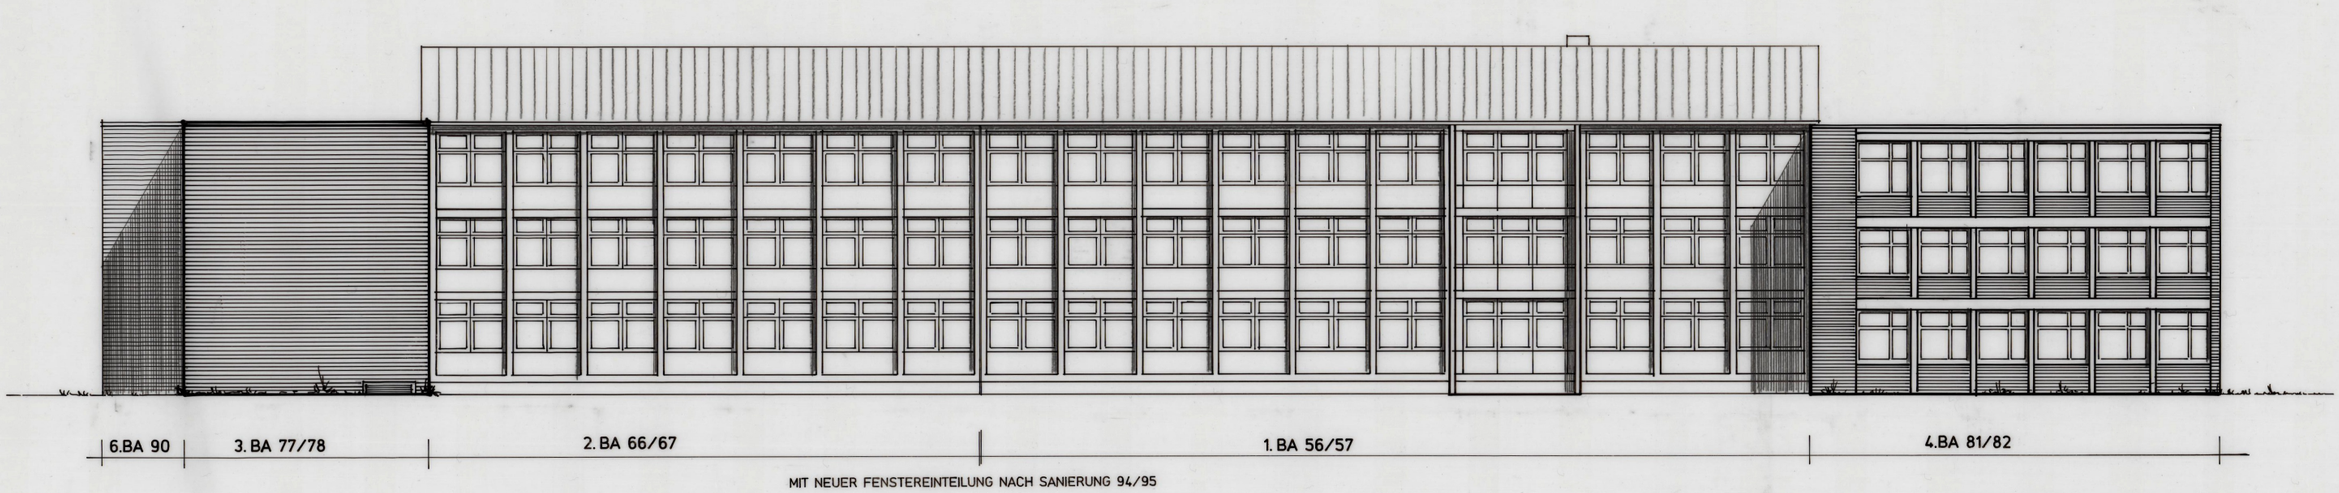

Ost – Ansicht

Ausschreibung

Delmenhorst verbindet

Bauvorhaben
2.32 - BBS I
Richtstr. 26, 27753 Delmenhorst

Planinhalt
Ansichten Nord/Ost

Bauherrin
Stadt Delmenhorst
- Die Oberbürgermeisterin -

Maßstab	Plannummer	Datum
-	AS_7.60	1995