
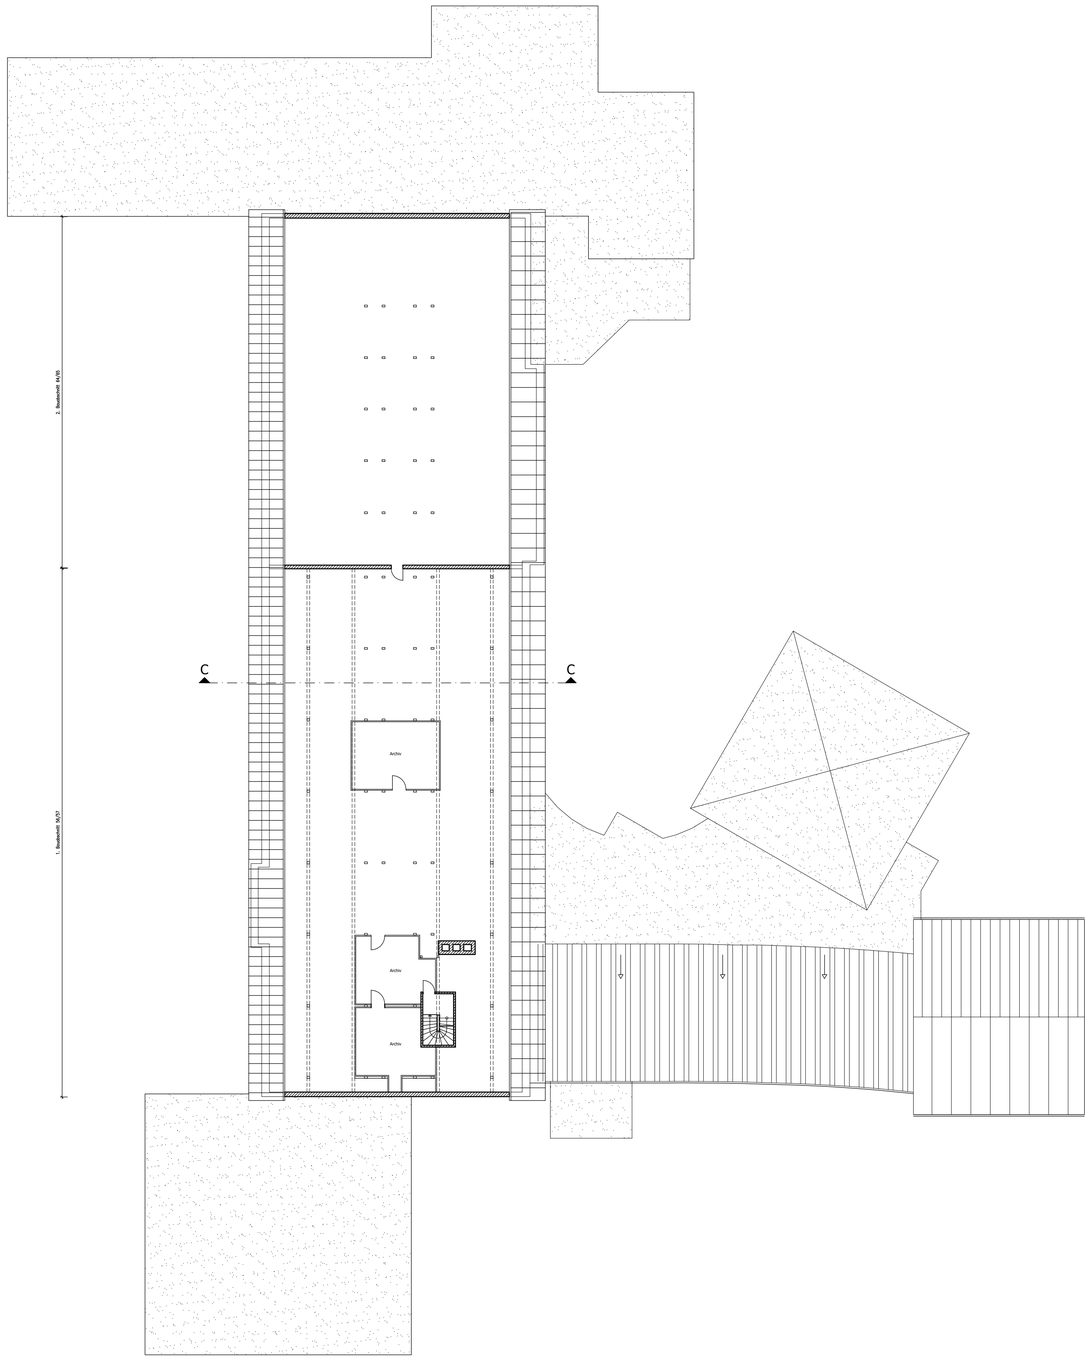


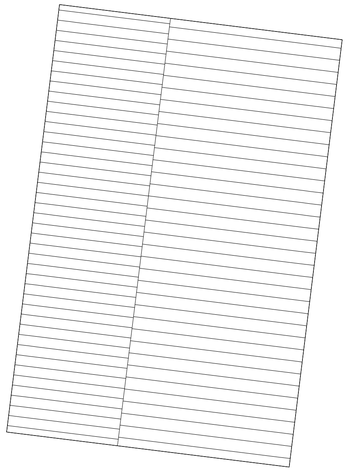

NORDEN

Ausschreibung

Delmenhorst verbindet

Bauvorhaben **2.32 - BBS I** Richtstr. 26, 27753 Delmenhorst	Planinhalt **Grundriss Dachgeschoss**		
Bauherrin Stadt Delmenhorst - Die Oberbürgermeisterin -	Maßstab 1:200	Plannummer AS_7.14	Datum 03.06.2025