
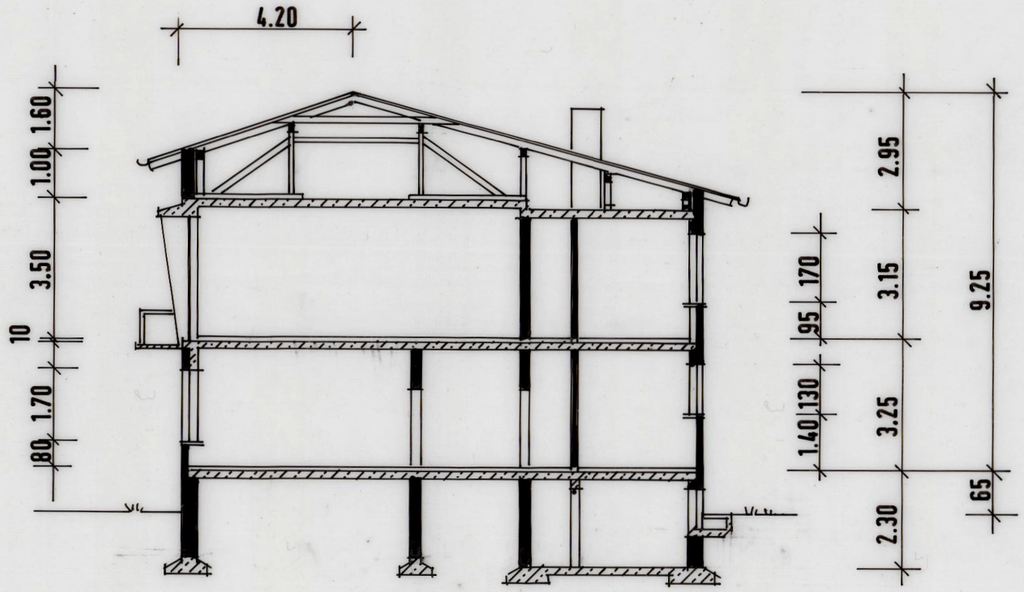


Schnitt A-A

1.BA 56/57

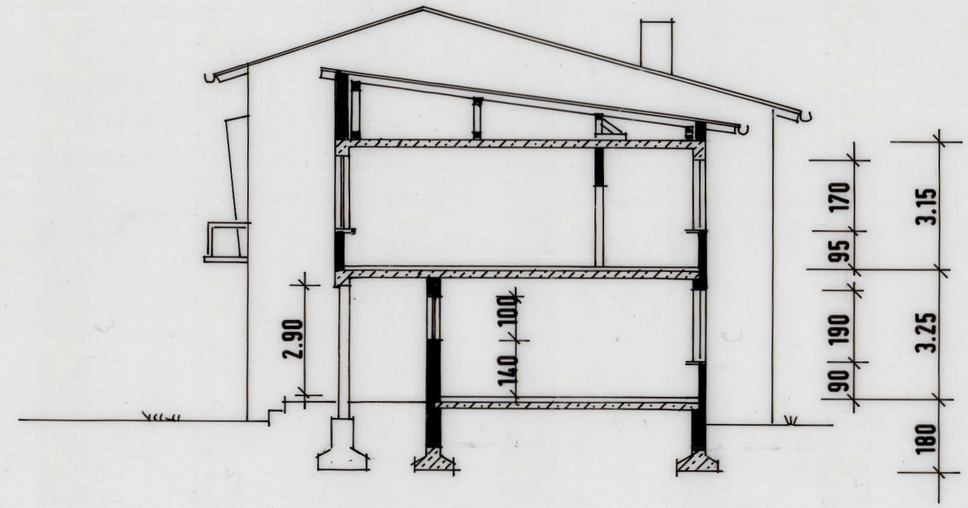

Schnitt B-B

1.BA 56/57

Ausschreibung

Delmenhorst verbindet

Bauvorhaben **2.32 - BBS I** Richtstr. 26, 27753 Delmenhorst		Planinhalt **Schnitt A-A / B-B**	
Bauherrin Stadt Delmenhorst - Die Oberbürgermeisterin -	Maßstab -	Plannummer AS_7.30	Datum 1995