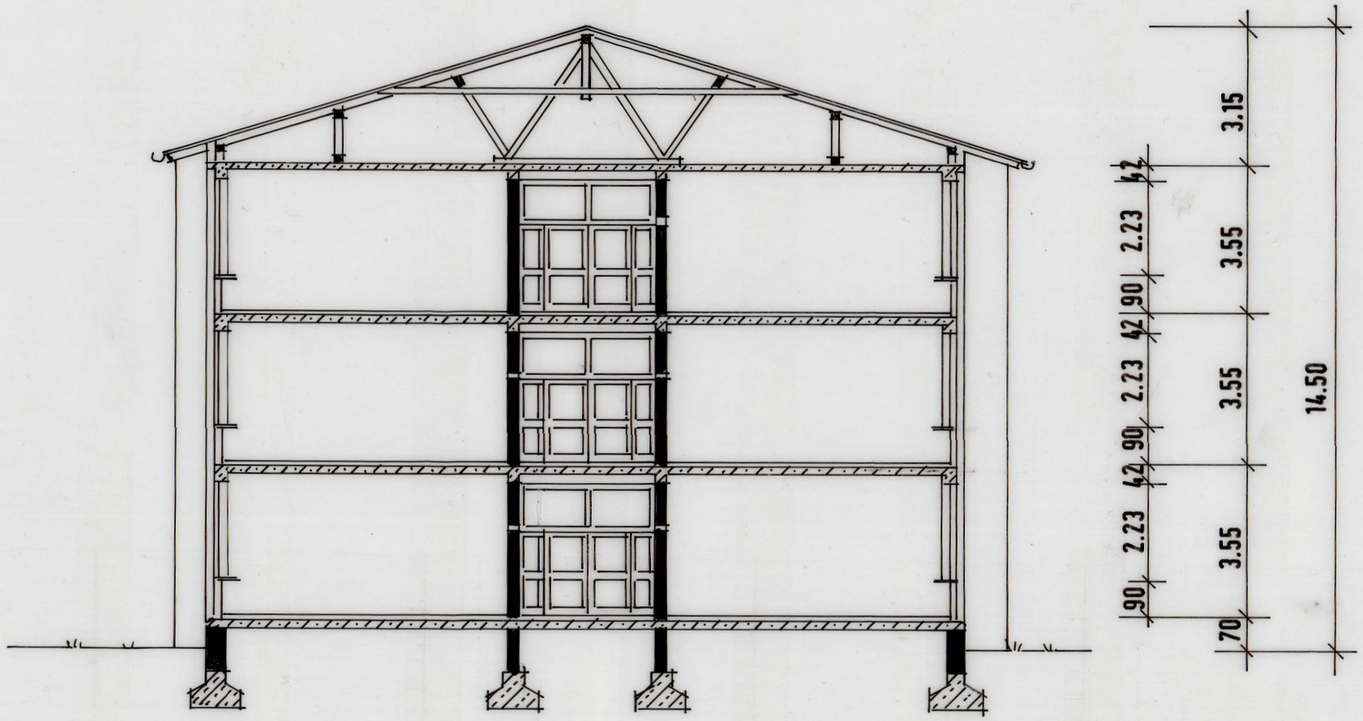


Schnitt C-C

1.BA 56/57 + 2.BA 66/67

Ausschreibung

Delmenhorst verbindet

Bauvorhaben **2.32 - BBS I** Richtstr. 26, 27753 Delmenhorst	Planinhalt **Schnitt C-C**		
Bauherrin Stadt Delmenhorst - Die Oberbürgermeisterin -	Maßstab -	Plannummer AS_7.31	Datum 1995