
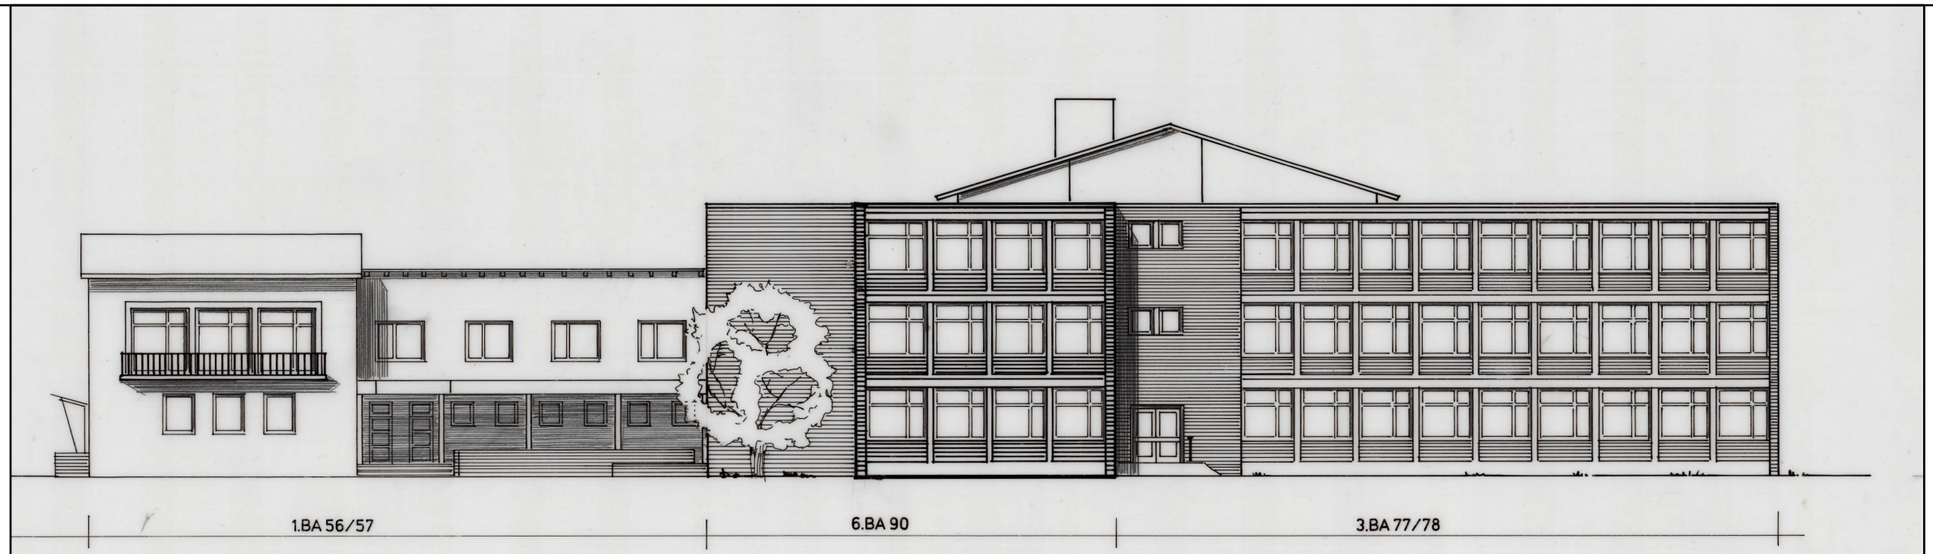


Süd - Ansicht

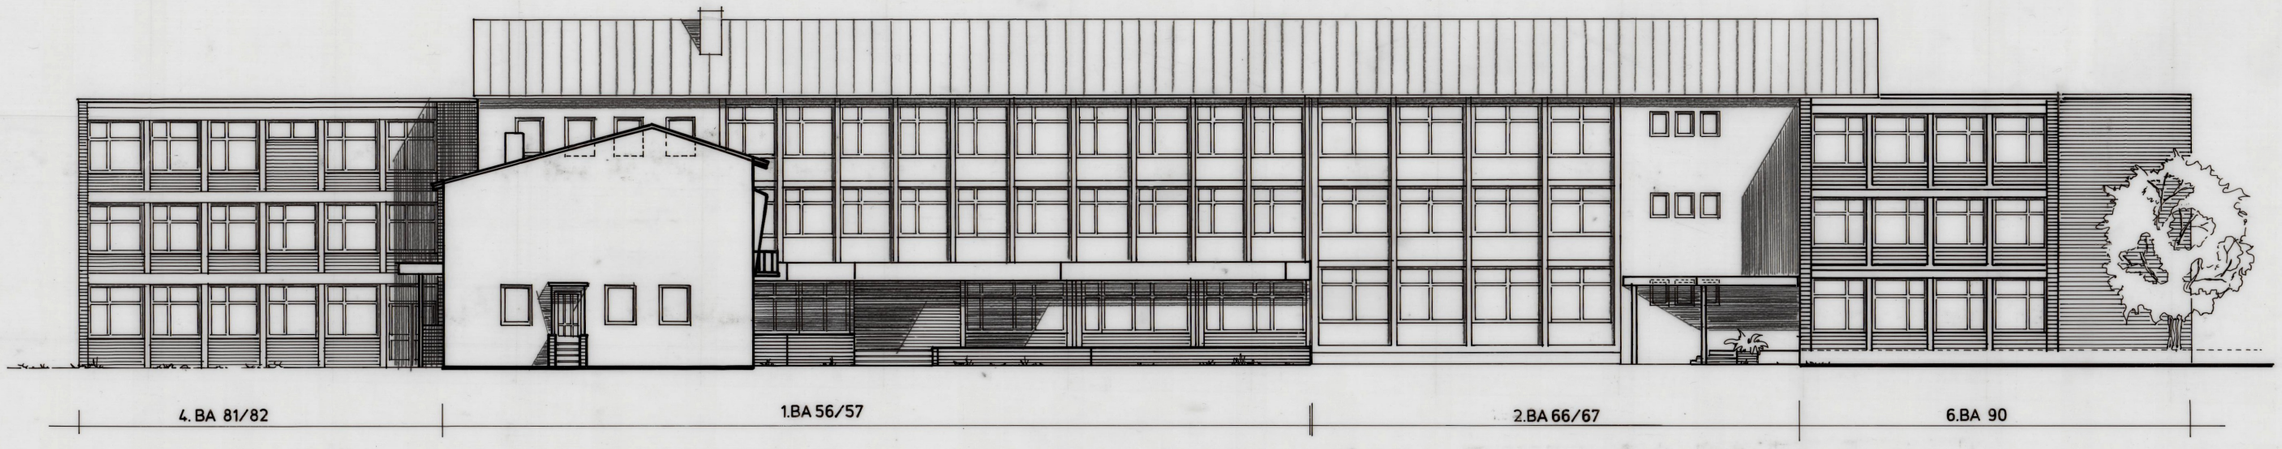

West - Ansicht

Ausschreibung

Delmenhorst verbindet

Bauvorhaben
2.32 - BBS I
Richtstr. 26, 27753 Delmenhorst

Planinhalt
Ansichten Süd/West

Bauherrin
Stadt Delmenhorst
- Die Oberbürgermeisterin -

Maßstab	Plannummer	Datum
-	AS_7.61	1995