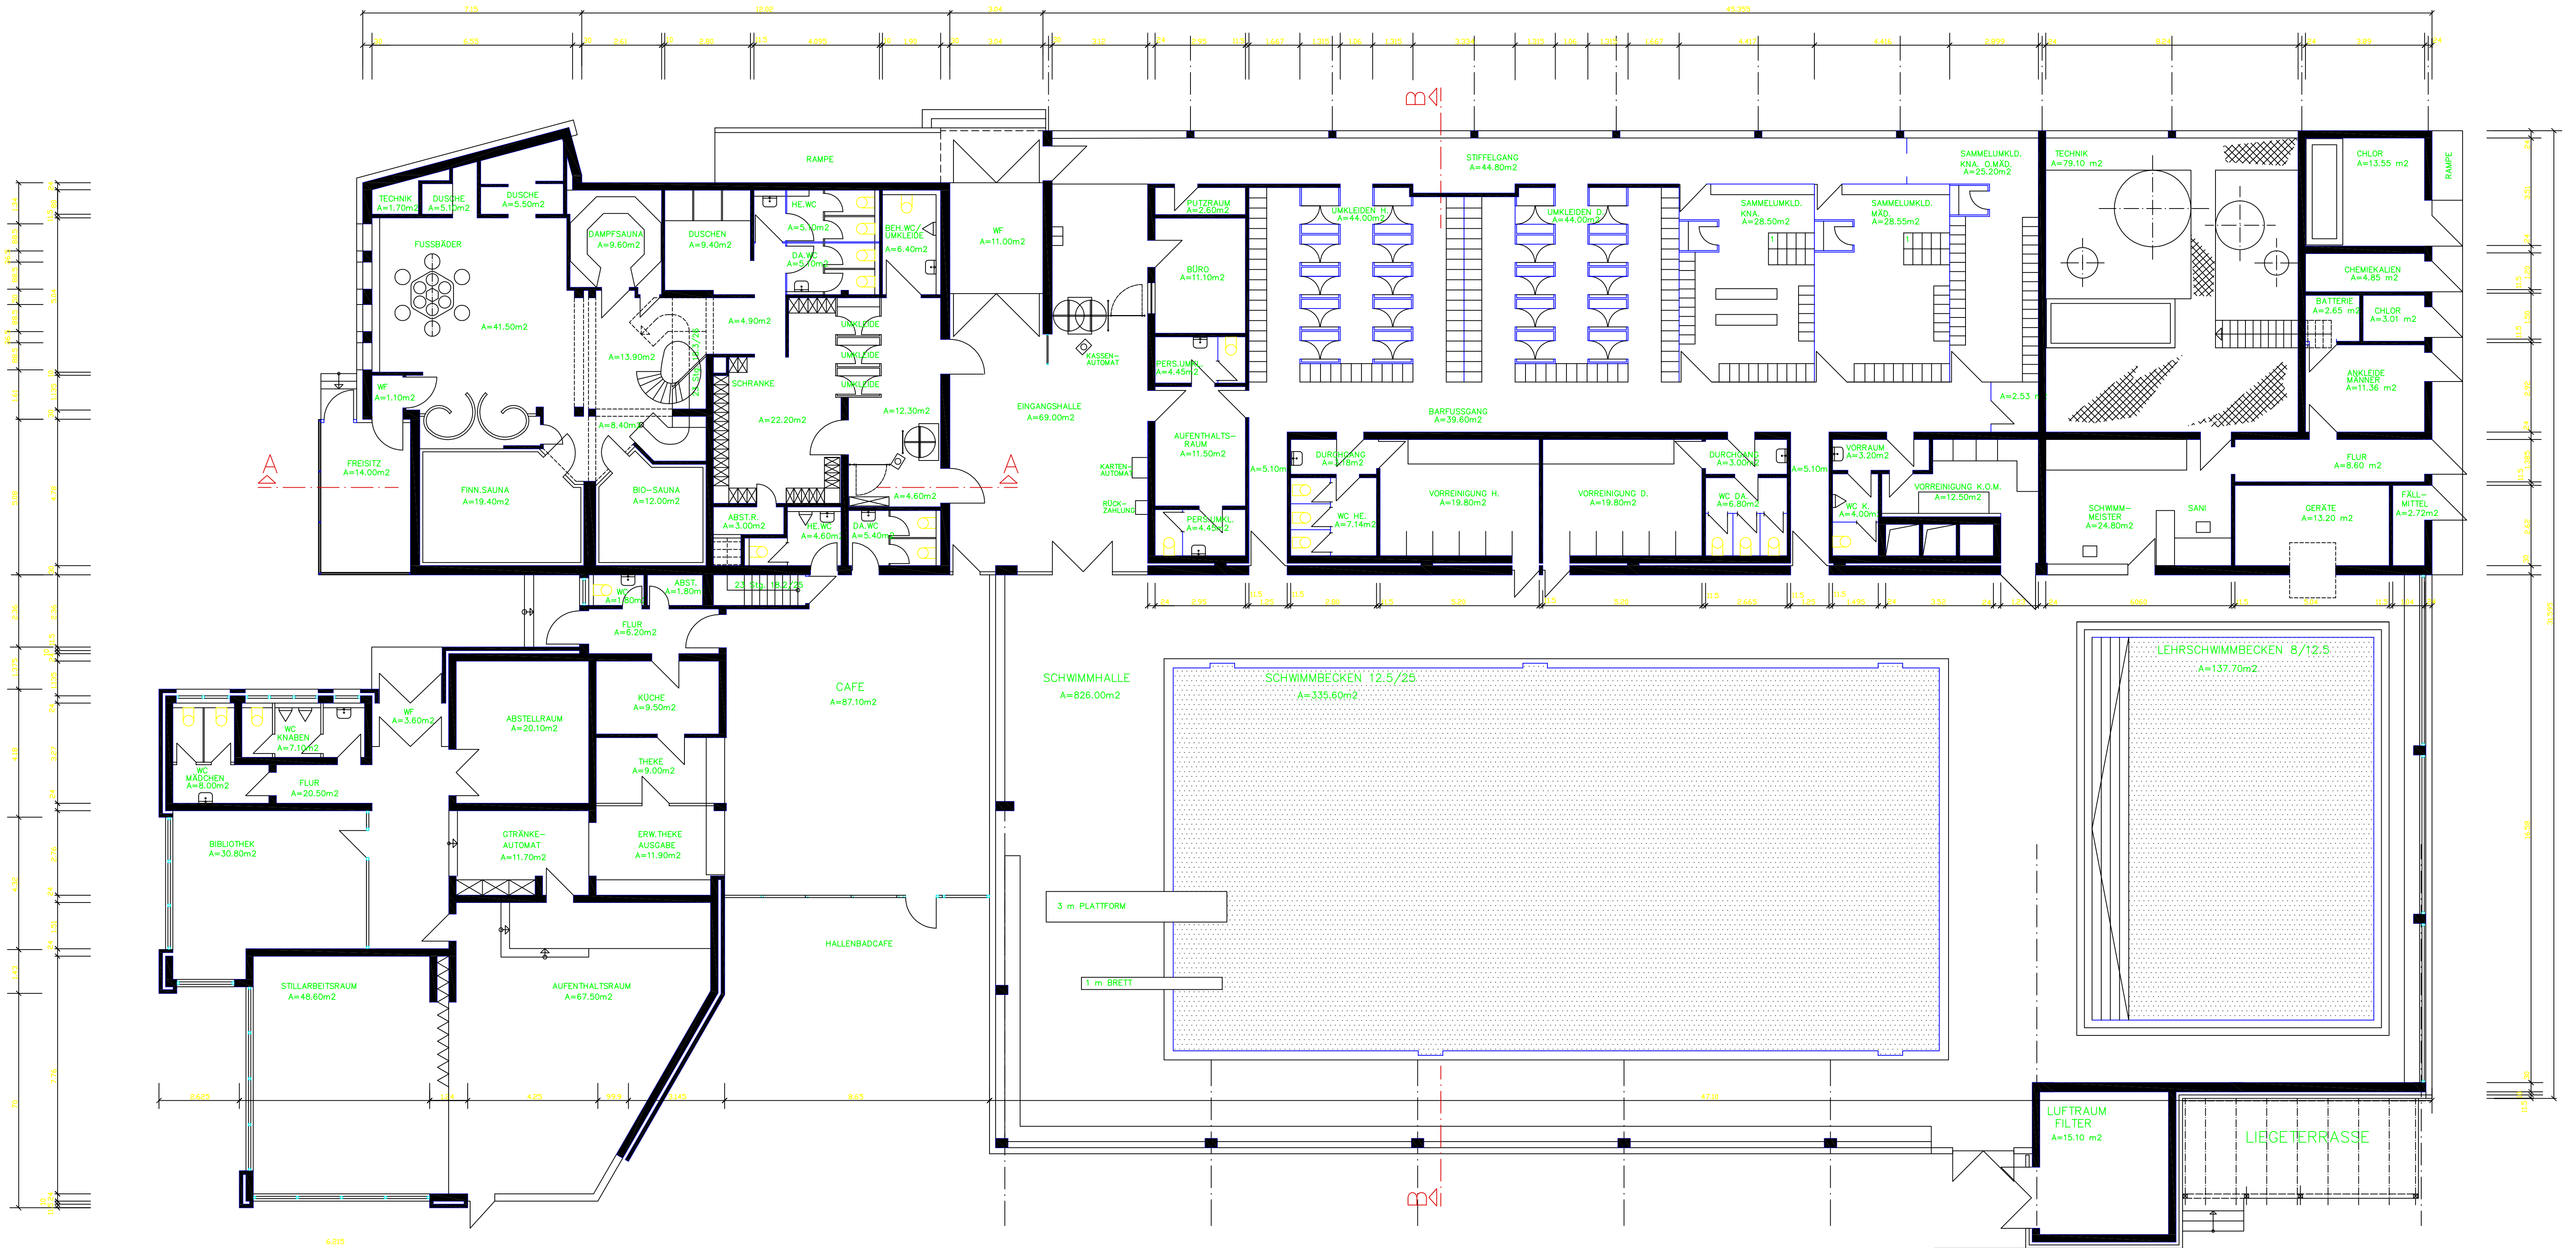


ERDGESCHOSS

GEÄNDERT 08.05.200

CAD-BESTANDSPLAN

KREISHALLENBAD SCHIFFERSTADT

AM SCHULZENTRUM

BEARBEITUNG NACH DEN VORHANDENEN BAUEINGABE UND WERKPLÄNEN

ERDGESCHOSS

MASSSTAB: 1:100

BLATT 2

DATUM 11.2002

GEZEICHNET WG

ARCHITEKTURBÜRO HANS SCHWIND
Robert-Schumann-Str.25, 67105 Schifferstadt Tel.06235-92113 Fax-92