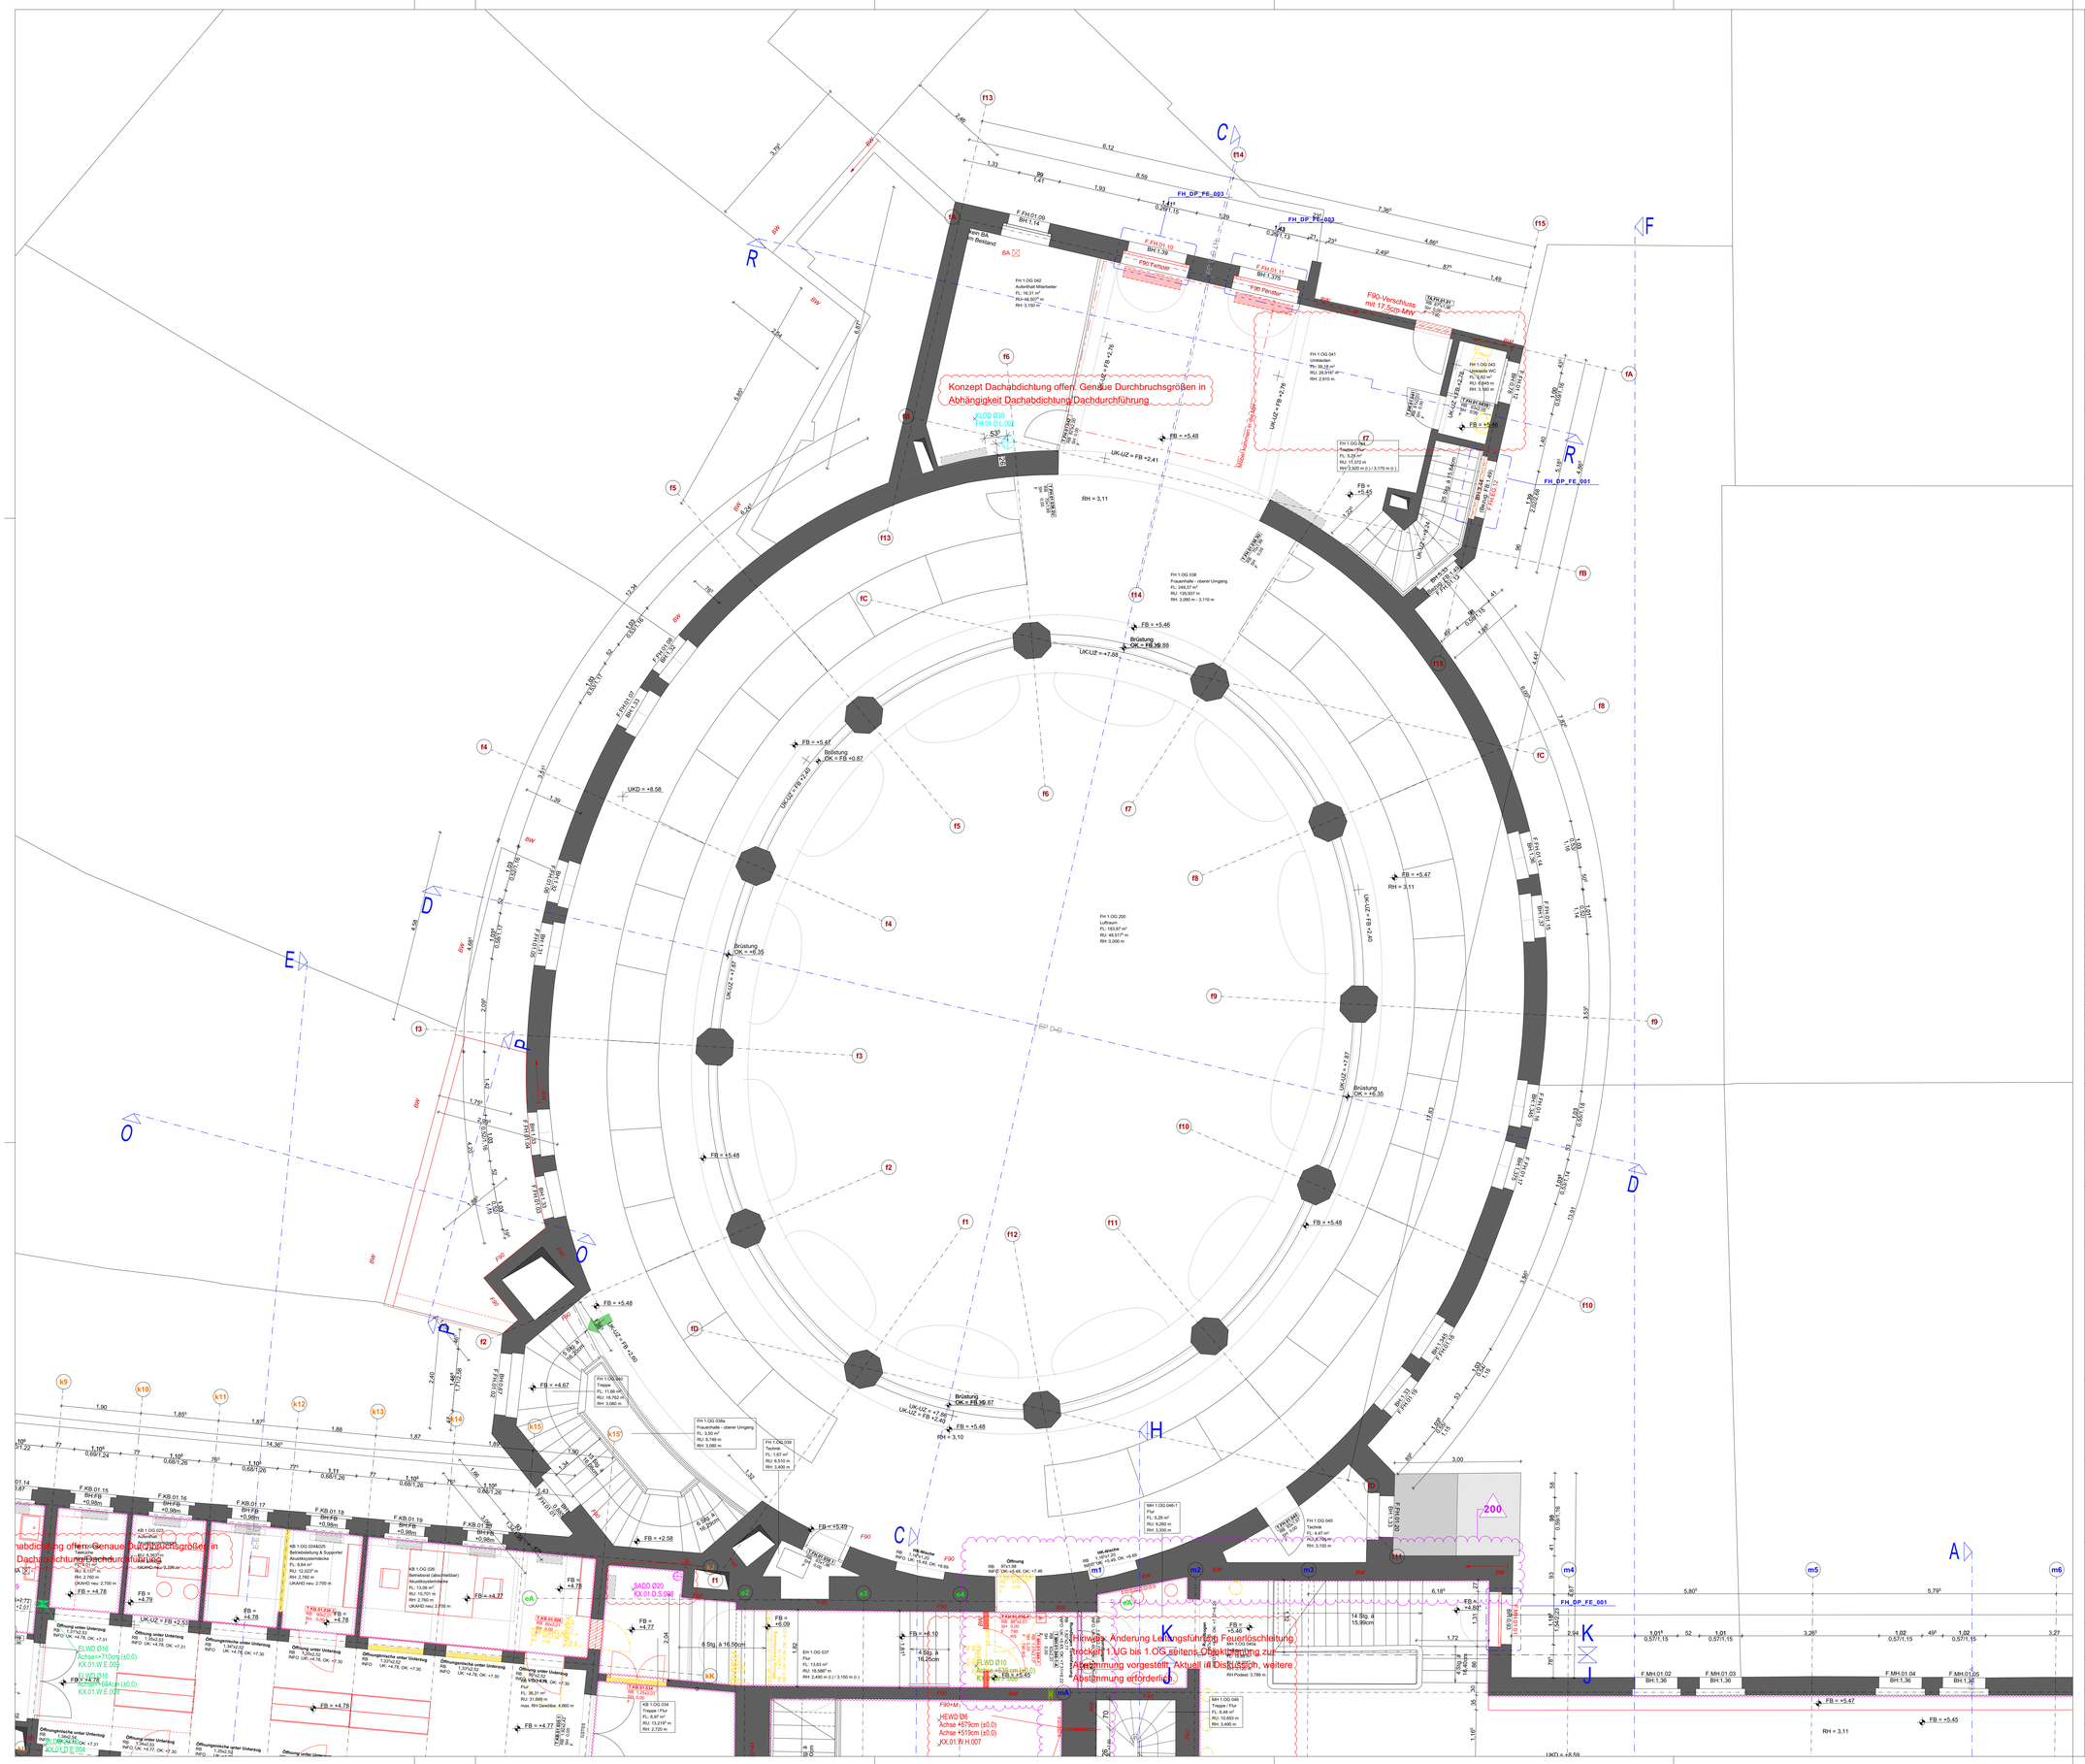

Plangrundlage sind die zur Verfügung gestellten Bestandsunterlagen.
Es ist mit Maßabweichungen zwischen den Bestandsplänen untereinander sowie der tatsächlichen Ausführung zu rechnen.
Ein Aufmaß vor Ort für die Werk- und Montageplanungen der AN ist zwingend erforderlich.

Alle Pläne sind nur in Verbindung mit den gültigen Schal- und Bewehrungsplänen des Tragwerksplaners, sowie den Schlitz- und Durchbruchsplänen der Fachingenieure gültig und/oder den ergänzenden Angaben.
Dehnungsfugen sind nach Angabe Tragwerksplaner auszuführen.
Relative Höhenangaben (Türlichten, Brüstungshöhen, WD-Höhen) beziehen sich auf OKFF, falls nicht anders angegeben.
Die Darstellung der Möblierung dient nur der Information und liegt im Leistungsbereich des Bauherren.
Der Ausführende ist verpflichtet, den Auftraggeber auf etwaige Unstimmigkeiten der Ausführungsunterlagen hinzuweisen (VOB, § 3.3).

Anmerkung: Einfügepunkte ergänzt in Grundrissen und Schnitten!

Position in Schnitten jeweils bei:	99,67 m ü.NN = 0,00 m	u.	1. geschnittene Achse v. links
	99,67 m ü.NN = 0,00 m	u.	1. geschnittene Achse v. links
Versprungender Schnitt: 2 Einfügepunkte:	99,67 m ü.NN = 0,00 m	u.	1. geschnittene Achse v. rechts

Anmerkung: Höhe des Grundwasserpegels ist angenommen!

Baugrundgutachten bezieht sich auf alte Vermesserunterlagen (Stand 2020) mit ±0,00 = +103,25 m ü.NN
Nachrechnung Vermesserunterlagen 15.06.2023: Grundwasserpegel = ca. 3,60m tiefer
(z.B. bei HGW = +103,00 m ü.NN im BGG –> = **+99,40 m.ü.NN**)

Abkürzungen

AS	Absturzsicherung
AHD	Abhangdecke
AP	Abgangpunkt Regenwasser
BA	Bodenablauf
BRH	Brüstungshöhe
DD	Deckendurchbruch
DSo	Deckenschlitz oben
DSu	Deckenschlitz unten
DL	Durchgangslichte
FB	Fertigbau
GK	Gipskarton
H	Höhe
KB	Kernbohrung
LR	Lichte Raumhöhe
MW	Mauerwerk
NA	Notausgang
OK	Oberkante
RB	Rohbau
StB	Stahlbeton
UK	Unterkante
UZ	Unterzug
VK	Vorderkante
VM	Vormauerung
WD	Wanddurchbruch
WS	Wandschlitz

Ausstattung

abl	Ablauf	wb	Waschbecken
as	Aktenschrank	wbd	Whiteboard
bi	Bildschirm	wc	WC
bs	Blendschutz innen	ZuKo	Zutrittskontrolle
du	Dusche		
fr	Fallrohr		
fl	Feuerlöscher		
gf	Grünfläche		
gs	Garderobenschrank		
hk	Heizkörper		
ks	Kühlschrank		
l	Leiter		
ls	Lautsprecher		
ne	Notentwässerung		
sb	Sitzbank		
sek	Sekurant		
slm	Sauberlaufmatte		
stl	Steigeltier		
sos	Sonnenschutz außen		
sp	Spülmaschine		
spü	Spülbecken		
ss	Stahlschrank		
ur	Urinal		

EI 30-CS Feuerschutzabschluss feuerhemmend, selbstschliessend, rauchdicht
EI 30 CSa Feuerschutzabschluss feuerhemmend, selbst- und dichtschliessend
CSa selbst- und dichtschliessender Abschluss
CSa FLS selbst- und dichtschliessend mit Freilauftschliesser
CSa FLA selbst- und dichtschliessend mit Feststellanlage
NAV Notausgangsverschluss
nbr nicht brennbar
dF öffnungsfähiges Fenster min. 0,5m2
WaB Wand anstelle einer Brandwand

▽ = OK Fertigbau
△ = UK Fertigbau
▼ = OK Rohbau
▲ = UK Rohbau

Abbruch
Neu
Bestand Stahlbeton
Bestand Mauerwerk
Leichtbauwand
Mauerwerk
Stahlbeton

OKF...
OKR... Höhenkote Grundriss

Durchbruch Ansicht
Durchbruch Schnitt
Durchbruch Projektion oberhalb
Schlitz unterseitig
Schlitz oberseitig

BA Bodenablauf
Dachablauf
Notablauf

INDEX	INDEX-NAME	ÄND.-NR.	ÄNDERUNGEN	DATUM
260701	4	200	Anpassung Brandwandverlauf	01.07.2026
260311	3	171	Sanierung WC entfällt gem. Abstimmung BH	11.03.2026
		165	Änderung Brandwandverlauf	
		163	Planungsanpassung nach neuen Vermessenrinformationen	
251022	2	088	WC FH 1.OG 034 Sanitärobj. neu	22.10.2025
		072	Tür 1-fl. Türhöhe	
250718	1	033	Konstruktion angepasst	18.07.2025
		030	Positionierung Ausgussbecken geändert u. Raumnutzung KB 1.OG 021	
		008	Türen Neubau aufgrund erhöhter Brandschutzanforderungen	
		001	Bodenabläufe gem. Vorgabe AG	
250129	0			29.01.2025

Plancodierung

SBH_5_ARC_FH_GR_01_000_4

Projekt	LPH	Planer / Gewerk	Gebäudeteil	Planart	Ebene/Bezug	Nummer / Ausschnitt	Index	Status
SBH								

Projektnummer: SBH

Projekt: Sanierung Stadtbad Halle, Schimmelstr. 1, 06108 Halle

N

± 0,00 = +99,67 m üNN = OK FFB EG

Gemarkung: Halle (Saale)
Flur: Stadt (15002000)
Flurstücke: 14, 61340

Bauherr
Bäder Halle GmbH
Bornknechtstr. 5 | 06108 Halle
T 0345 - 77 42 250

Bauhernfreigabe
Datum, Unterschrift

Architekt
Datum, Unterschrift

Fachplaner
Datum, Unterschrift

Planer / Gewerk: Objektplanung

Leistungsphase: LP5 - Ausführungsplanung

Planart: Grundrisse

Gebäudeteil: FH

Ebene / Bezug: 1.Obergeschoss

Blattgröße: A0

Maßstab: 1:50

Nummer / Ausschnitt

Verfasser

Datum: 01.07.2026

Index: 4