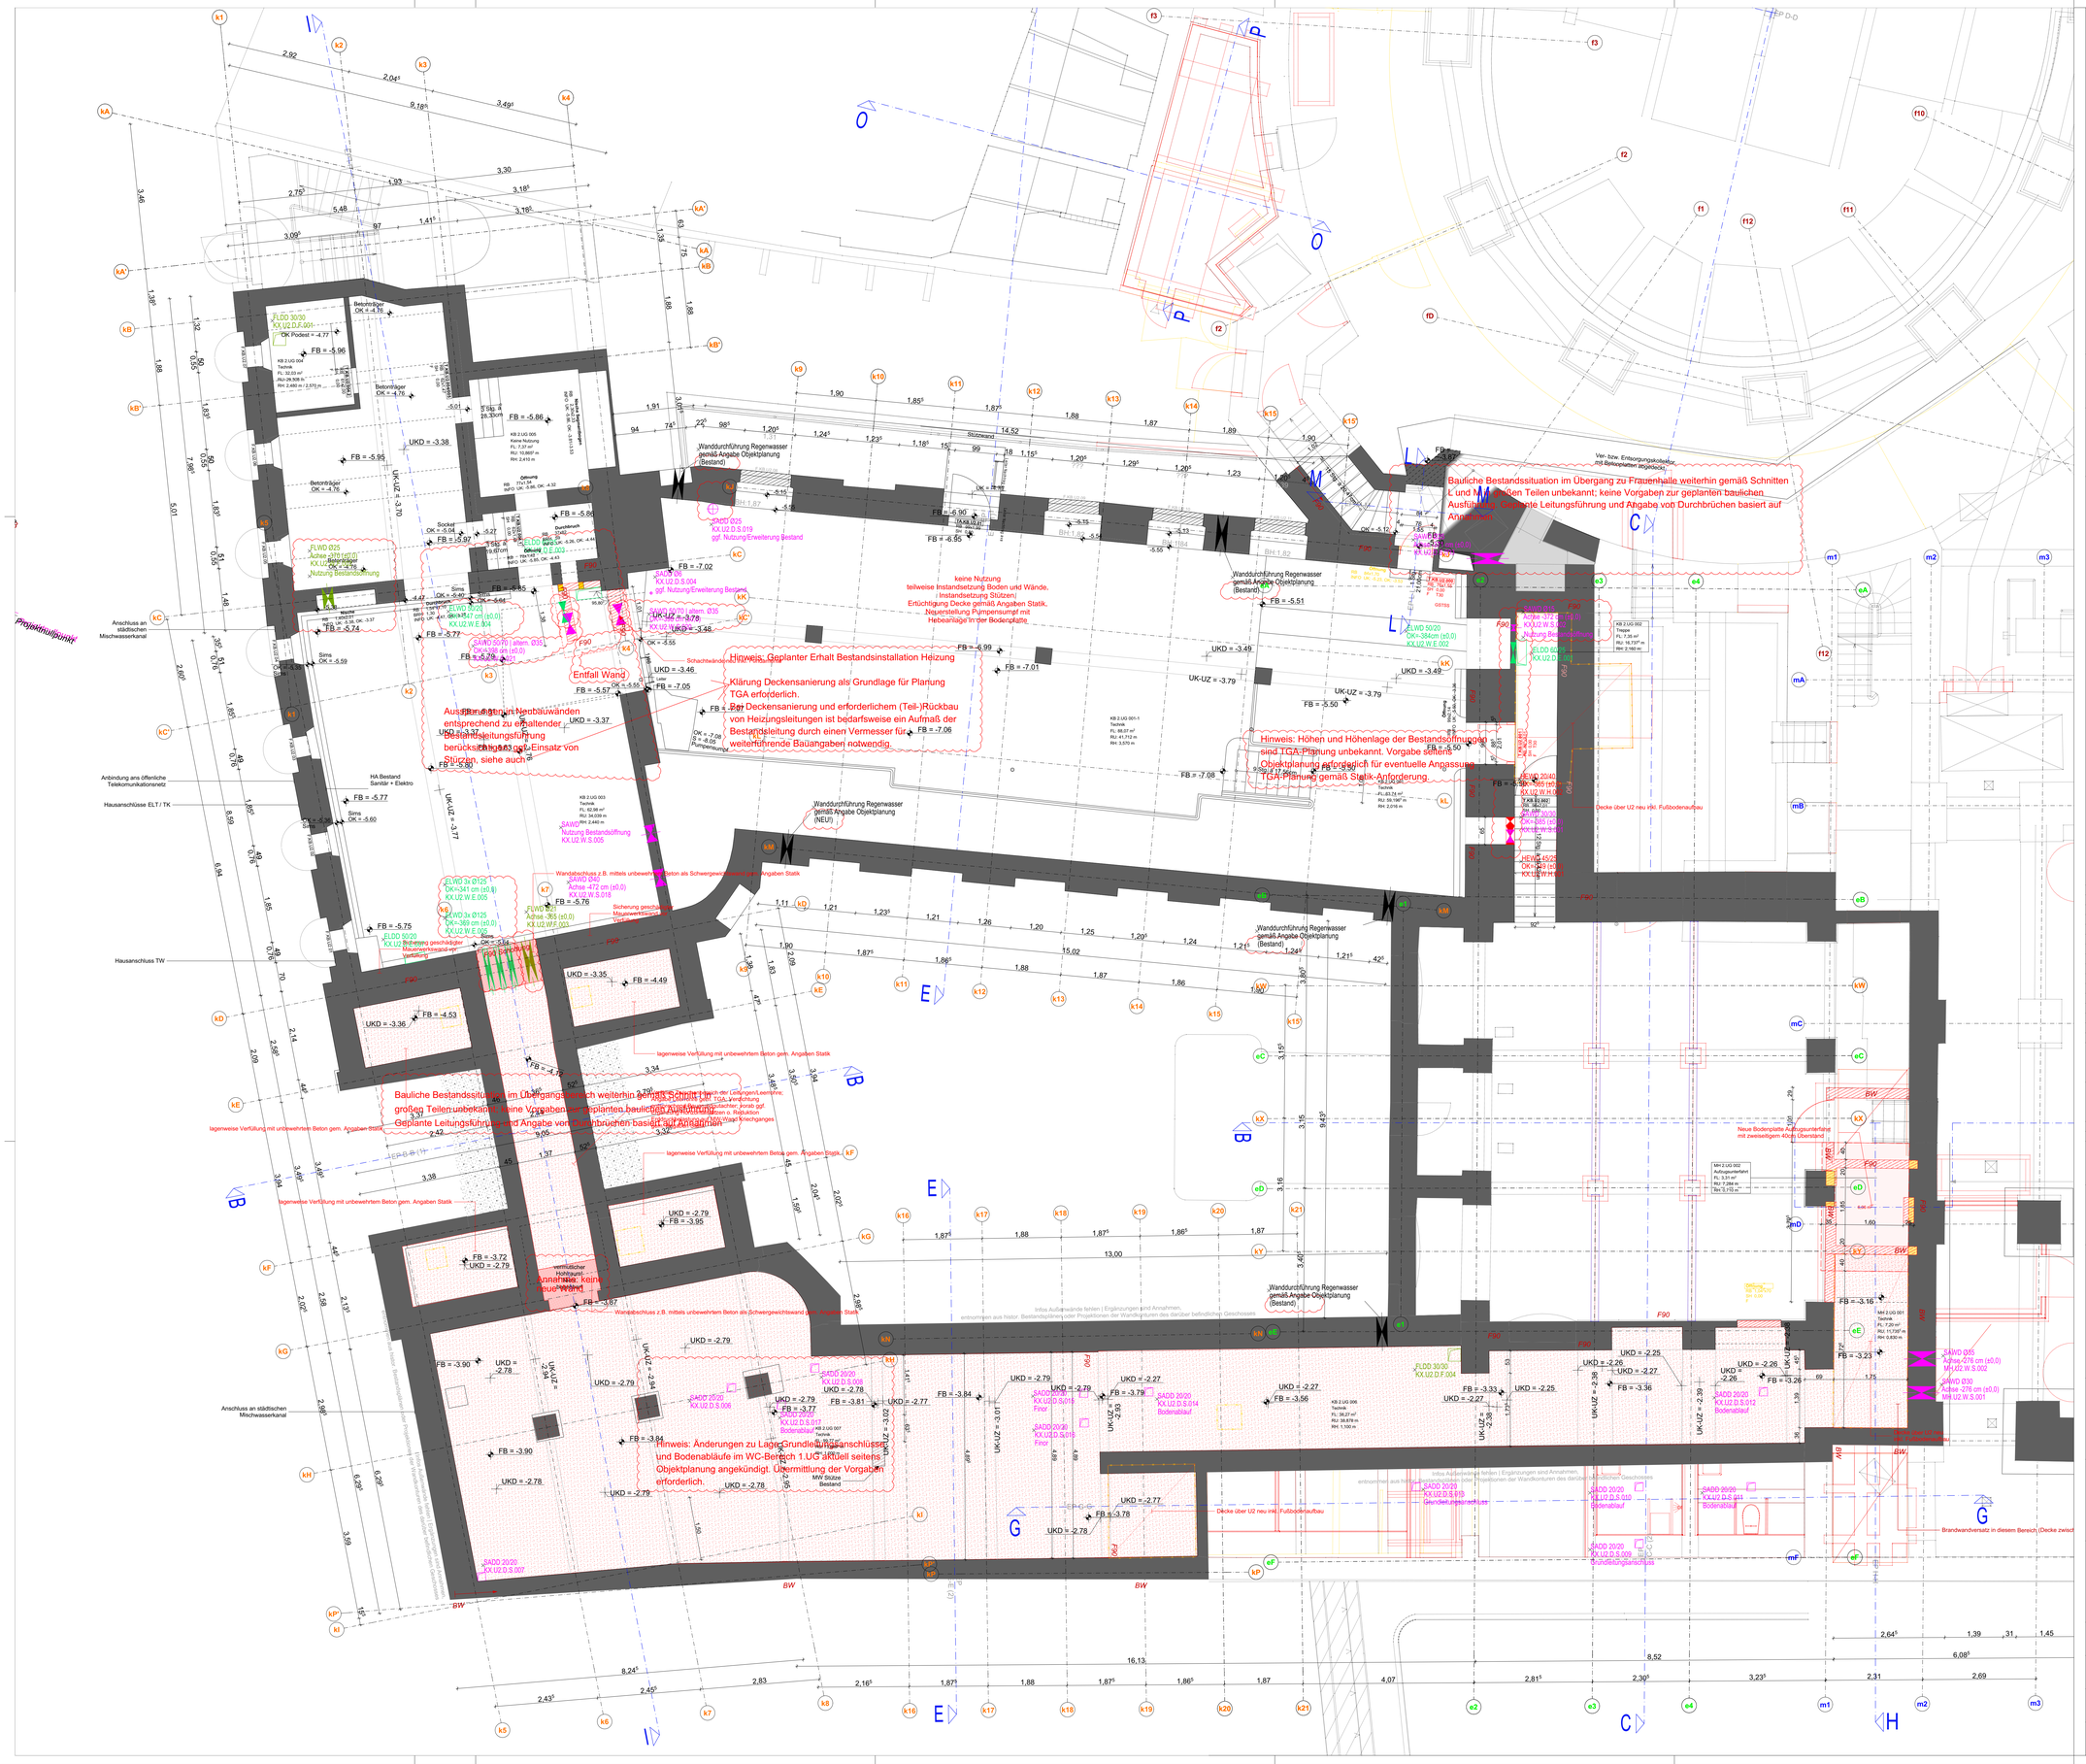

Plangrundlage sind die zur Verfügung gestellten Bestandsunterlagen.
Es ist mit Maßabweichungen zwischen den Bestandsplänen untereinander sowie der tatsächlichen Ausführung zu rechnen.
Ein Aufmaß vor Ort für die Werk- und Montageplanungen der AN ist zwingend erforderlich.

Alle Pläne sind nur in Verbindung mit den gültigen Schal- und Bewehrungsplänen des Tragwerksplaners, sowie den Schlitz- und Durchbruchplänen der Fachingenieure gültig und/oder den ergänzenden Angaben.
Dehnungsfugen sind nach Angabe Tragwerksplaner auszuführen.
Relative Höhenangaben (Türhöhen, Brüstungshöhen, WD-Höhen) beziehen sich auf OKFF, falls nicht anders angegeben.
Die Darstellung der Möblierung dient nur der Information und liegt im Leistungsbereich des Bauherren.
Der Ausführende ist verpflichtet, den Auftraggeber auf etwaige Unstimmigkeiten der Ausführungsunterlagen hinzuweisen (VOB, § 3.3).

Anmerkung: Einfügepunkte ergänzt in Grundrissen und Schnitten!

Position in Schnitten jeweils bei:	99,67 m.ü.NN = 0,00 m	u.	1. geschnittener Achse v. links
Verspringender Schnitt: 2 Einfügepunkte:	99,67 m.ü.NN = 0,00 m	u.	1. geschnittene Achse v. links
	99,67 m.ü.NN = 0,00 m	u.	1. geschnittene Achse v. rechts

Anmerkung: Höhe des Grundwasserpegels ist angenommen!

Baugrundgutachten bezieht sich auf alte Vermesseunterlagen (Stand 2020) mit ±0,00 = +103,25 m.ü.NN
Nachreichung Vermesseunterlagen 15.06.2023: Grundwasserpegel = ca. 3.60m tiefer
(z.B. bei HGW = +103,00 m.ü.NN im BGG –> = **+99,40 m.ü.NN**)

Abkürzungen

AS	Absturzsicherung	LR	Lichte Raumhöhe	abl	Ablauf
AHD	Abhangdecke	MW	Mauerwerk	as	Aktenschrank
AP	Abgangspunkt Regenwasser	NA	Notausgang	bi	Bildschirm
BA	Bodenablauf	OK	Oberkante	bs	Blendschutz innen
BRH	Brüstungshöhe	RB	Rohbau	du	Dusche
DD	Deckendurchbruch	StB	Stahlbeton	fr	Fahrohr
DSo	Deckenschlitz oben	UK	Unterkante	fl	Feuerlöscher
DSu	Deckenschlitz unten	UZ	Unterzug	gf	Grünfläche
DL	Durchgangslichte	VK	Vorderkante	gs	Garderobenschrank
FB	Fertigbau	VM	Vormauerung	hk	Heizkörper
GK	Gipskarton	WD	Wanddurchbruch	ks	Kühlschrank
H	Höhe	WS	Wandschlitz	l	Leiter
KB	Kernbohrung			ls	Lautsprecher
				ne	Notentwässerung
EI 30-CS	Feuerschutzabschluss feuerhemmend, selbstschliessend, rauchdicht			sb	Sitzbank
EI 30 CSa	Feuerschutzabschluss feuerhemmend, selbst- und dichtschliessend			sek	Sekurant
CSa	selbst- und dichtschliessender Abschluss			slm	Sauberlaufmatte
CSa FLS	selbst- und dichtschliessend mit Freilaufschliesser			sll	Steigeller
CSa FLA	selbst- und dichtschliessend mit Feststellanlage			sos	Sonnenschutz außen
NAV	Notausgangsverschluss			sp	Spülmaschine
nbr	nicht trennbar			spü	Spülbecken
öF	öffnungsfähiges Fenster min. 0,5m2			ss	Stahlschrank
WaB	Wand anstelle einer Brandwand			ur	Urinal

Ausstattung

wb	Waschbecken
wbd	Whiteboard
wc	WC
ZuKo	Zutrittskontrolle

▽ = OK Fertigbau
△ = UK Fertigbau
▼ = OK Rohbau
▲ = UK Rohbau

Abbruch
Neu
Bestand Stahlbeton
Bestand Mauerwerk
Leichtbauwand
Mauerwerk
Stahlbeton

OKF... OKR... Höhenkote Grundriss

Durchbruch Ansicht
Durchbruch Schnitt
Durchbruch Projektion oberhalb
Schlitz unterseitig
Schlitz oberseitig

BA Bodenablauf
Dachablauf
Notablauf

INDEX	INDEX-NAME	ÄND.-NR.	ÄNDERUNGEN	DATUM
260311	3	170	Tür-/Öffnungsnamen modifiziert, Türstempel ergänzt und detailliert	11.03.2026
251201	2	121	Wände+Pfeiler StB im Bereich Aufzug ergänzt	01.12.2025
		119	Türöffnungen angepasst	
		113	Wand in StB	
		106	Schacht entfällt	
250718	1	046	Bodenplatte Personenaufzug mit zweiseitigem 40cm Überstand	18.07.2025
		045	Personenaufzug Schachttiefe geä.	
		037	Änderung gem. Abstimmung Haustechnik u. Statik	
		002	Rohbau gem. Statik angepasst	
250129	0			29.01.2025

Plancodierung
SBH_5_ARC_KX_GR_U2_000_3

Projekt	LPH	Planer / Gewerk	Gebäudeteil	Planart	Ebene/Bezug	Nummer / Ausschnitt	Index	Status
SBH	5	ARC	KX	GR	U2	000	3	

Projektnummer
SBH

Projekt
Sanierung
Stadtbad Halle
Schimmelstr. 1
06108 Halle

N
± 0,00 = +99,67 m üNN = OK FFB EG

Gemarkung: Halle (Saale)
Stadt (15002000)
Flur: 14
Flurstücke: 6134/0

Bauherr
Bäder Halle GmbH
Bornknechtstr. 5 | 06108 Halle
T 0345 - 77 42 250

Bauherrenfreigabe
Datum, Unterschrift

Architekt
Datum, Unterschrift

Fachplaner
Datum, Unterschrift

Planer / Gewerk
Objektplanung

Leistungsphase
LP5 - Ausführungsplanung

Planart
Grundrisse

Gebäudeteil
KX (KB | EH)

Ebene / Bezug
2.Untergeschoss

Blattgröße
A0

Maßstab
1:50

Nummer / Ausschnitt

Verfasser

Datum
01.07.2026

Index
3