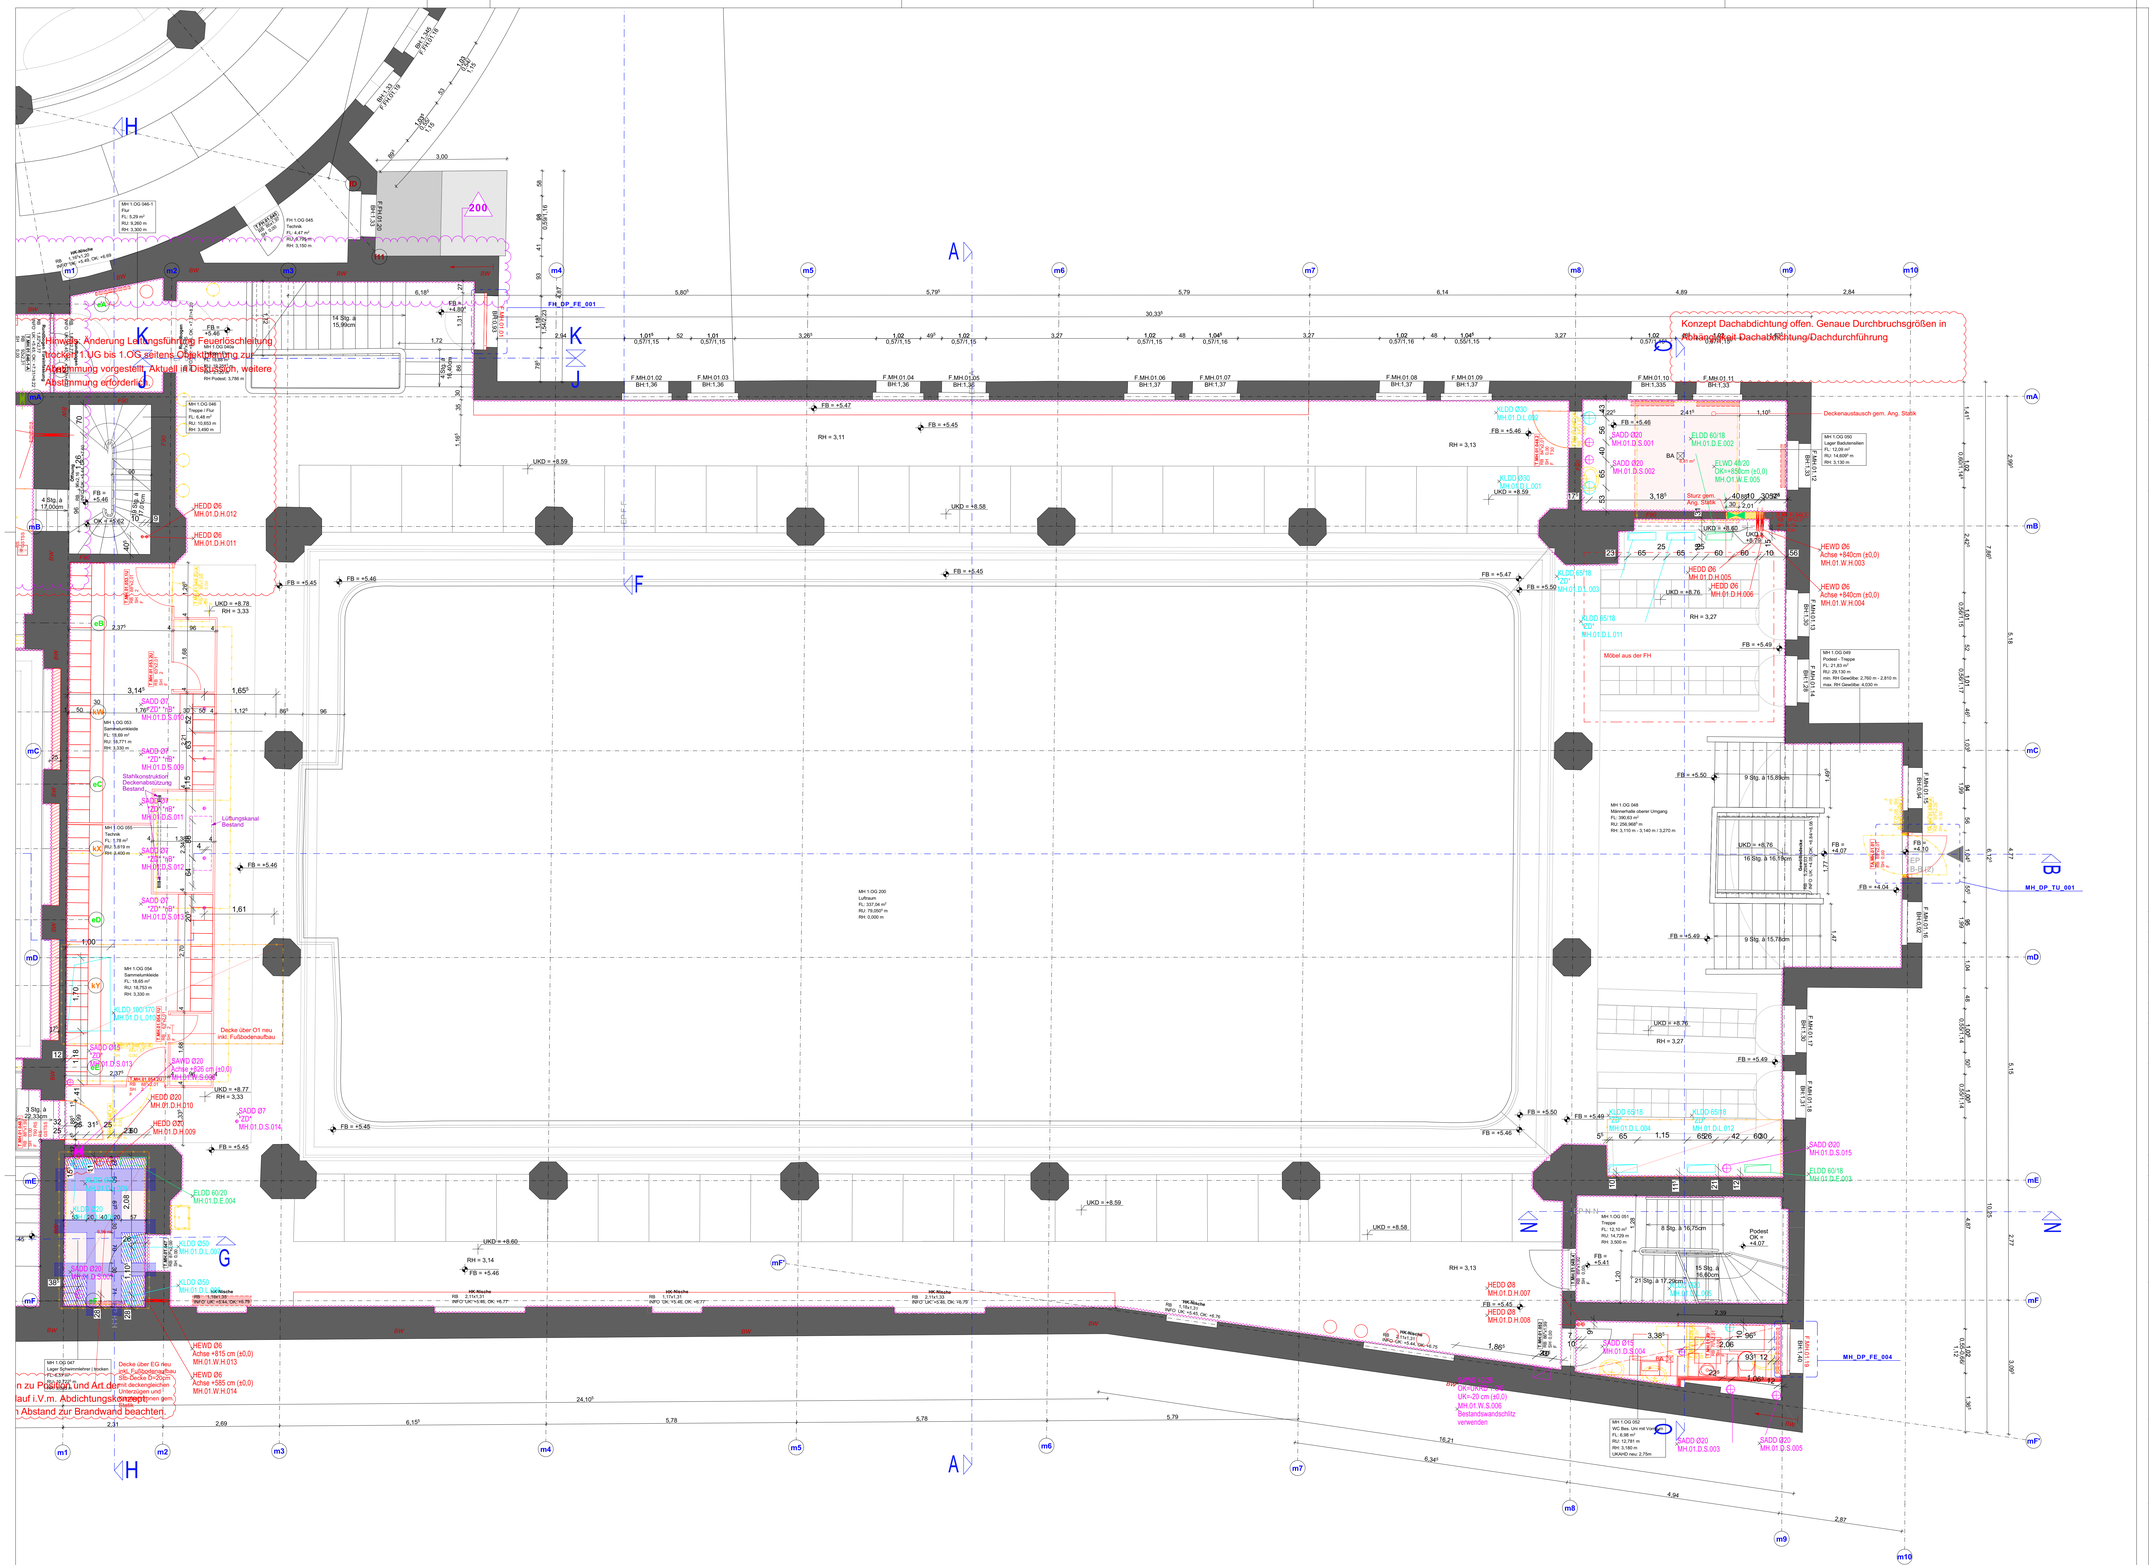

Plangrundlage sind die zur Verfügung gestellten Bestandsunterlagen.
Es ist mit Maßabweichungen zwischen den Bestandsplänen untereinander sowie der tatsächlichen Ausführung zu rechnen.
Ein Aufmaß vor Ort für die Werk- und Montageplanungen der AN ist zwingend erforderlich.

Alle Pläne sind nur in Verbindung mit den gültigen Schal- und Bewehrungsplänen des Tragwerksplaners, sowie den Schlitz- und Durchbruchsplänen der Fachingenieure gültig und/oder den ergänzenden Angaben.
Dehnungsfugen sind nach Angabe Tragwerksplaner auszuführen.
Relative Höhenangaben (Türkühen, Brüstungshöhen, WD-Höhen) beziehen sich auf OKFF, falls nicht anders angegeben.
Die Darstellung der Möblierung dient nur der Information und liegt im Leistungsbereich des Bauherren.
Der Ausführende ist verpflichtet, den Auftraggeber auf etwaige Unstimmigkeiten der Ausführungsunterlagen hinzuweisen (VOB, § 3.3).

Anmerkung: Einfügepunkte ergänzt in Grundrissen und Schnitten!

Position in Schnitten jeweils bei:	99,67 m ü.NN = 0,00 m	u.	1. geschnittener Achse v. links
Verspringender Schnitt: 2 Einfügepunkte:	99,67 m ü.NN = 0,00 m	u.	1. geschnittene Achse v. links
	99,67 m ü.NN = 0,00 m	u.	1. geschnittene Achse v. rechts

Anmerkung: Höhe des Grundwasserpegels ist angenommen!

Baugrundgutachten bezieht sich auf alte Vermessenunterlagen (Stand 2020) mit ±0,00 = +103,25 m.ü.NN
Nachreichung Vermessenunterlagen 15.06.2023: Grundwasserpegel = ca. 3.60m tiefer
(z.B. bei HGW = +103,00 m.ü.NN im BGG –> = **+99,40 m.ü.NN**)

Abkürzungen

AS	Absturzsicherung	LR	Lichte Raumhöhe
AHD	Abhangdecke	MW	Mauerwerk
AP	Abgangspunkt Regenwasser	NA	Notausgang
BA	Bodenablauf	OK	Oberkante
BRH	Brüstungshöhe	RB	Rohbau
DD	Deckendurchbruch	StB	Stahlbeton
DSo	Deckenschlitz oben	UK	Unterkante
DSu	Deckenschlitz unten	UZ	Unterzug
DL	Durchgangslichte	VK	Vorderkante
FB	Fertigbau	VM	Vormauerung
GK	Gipskarton	WD	Wanddurchbruch
H	Höhe	WS	Wandschlitz
KB	Kernbohrung		

EI 30-CS Feuerschutzabschluss feuerhemmend, selbstschliessend, rauchdicht
EI 30 CSa Feuerschutzabschluss feuerhemmend, selbst- und dichtschliessend
CSa selbst- und dichtschliessender Abschluss
CSa FLS selbst- und dichtschliessend mit Freilaufschliesser
CSa FLA selbst- und dichtschliessend mit Feststellanlage
NAV Notausgangsverschluss
nbr nicht brennbar
gf öffnungsfähiges Fenster min. 0,5m2
WaB Wand anstelle einer Brandwand

Ausstattung

abl	Ablauf	wb	Waschbecken
as	Aktenschrank	wbd	Whiteboard
bi	Bildschirm	wc	WC
bs	Blendschutz innen	ZuKo	Zutrittskontrolle
du	Dusche		
fr	Fahrohr		
fl	Feuerlöscher		
gf	Grünfläche		
gs	Garderobenschrank		
hk	Heizkörper		
ks	Kühlschrank		
l	Leiter		
ls	Lautsprecher		
ne	Notentwässerung		
sb	Sitzbank		
sek	Sekurant		
slm	Sauberlaufmatte		
sll	Steigleiter		
sos	Sonnenschutz außen		
sp	Spülmaschine		
spü	Spülbecken		
ss	Stahlschrank		
ur	Urinal		

▽ = OK Fertigbau
△ = UK Fertigbau
▼ = OK Rohbau
▲ = UK Rohbau

Abbruch
Neu
Bestand Stahlbeton
Bestand Mauerwerk
Leichtbauwand
Mauerwerk
Stahlbeton

OKF.... Höhenkote Grundriss
OKR...

Durchbruch Ansicht
Durchbruch Schnitt
Durchbruch Projektion oberhalb
Schlitz unterseitig
Schlitz oberseitig
BA Bodenablauf
Dachablauf
N Notablauf

260701	7	200	Anpassung Brandwandverlauf	01.07.2026
260508	6	195	HK-Nische gem. Bestandssituation angepasst	08.05.2026
		193	Deckenaustausch und neuer DD in Decke über EG entfällt durch Nutzng Bestands-DD	
260311	5	172	Anpassung WC-Raum	11.03.2026
		165	Änderung Brandwandverlauf	
		164	Deckengleiche Unterzüge gem. Statik angepasst	
251201	4	124	Ausmauerungen BW in 17,5 KS MW ergänzt.	01.12.2025
250931	3			30.09.2025
250905	2	072	Tür 1-fl. Türhöhe	05.09.2025
		064	Raumhöhe angepasst	
		060	Deckengleicher Unterzug Pos. nach Angaben TGA/Statik geä.	
		058	Höhe Stb-Decke über MH1.OG 047 geä.	
250718	1	051	WC MH1.OG 052 Position Objekte+Vorwände geä.	18.07.2025
		050	Stb-Decke Achse m1/m2-mE/mF mit deckengleichen Unterzügen und Kernbohrzonen	
		039	ggf. Deckenaustausch gem. Angaben Statik	
		028	Tür Lagerraum T30 neu	
		008	Türen Neubau aufgrund erhöhter Brandschutzanforderungen	
		006	DD verschoben	
		005	Aufteilung Sammelumkleide geä.	
		002	Rohbau gem. Statik angepasst	
250129	0			29.01.2025
INDEX	INDEX-NAME	ÄND.-NR.	ÄNDERUNGEN	DATUM

Plancodierung

SBH_5_ARC_MH_GR_01_000_7

Projekt	LPH	Planer / Gewerk	Gebäudeteil	Planart	Ebene/Bezug	Nummer / Ausschnitt	Index	Status

Projektnummer

SBH

Projekt

Sanierung
Stadtbad Halle
Schimmelstr. 1
06108 Halle

N

± 0,00 = +99,67 m üNN = OK FFB EG

Gemarkung: Halle (Saale)
Stadt (15002000)
Flur: 14
Flurstücke: 6134/0

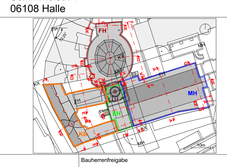

Bauherr

Bäder Halle GmbH
Bornknechtstr. 5 | 06108 Halle
T 0345 - 77 42 250

Bauherrenfreigabe

Datum, Unterschrift

Architekt

Datum, Unterschrift

Fachplaner

Datum, Unterschrift

Planer / Gewerk: Objektplanung

Leistungsphase: LP5 - Ausführungsplanung

Planart: Grundrisse

Gebäudeteil: MH

Ebene / Bezug: 1.Obergeschoss

Blattgröße: A0

Maßstab: 1:50

Nummer / Ausschnitt

Verfasser

Datum: 01.07.2026

Index: 7