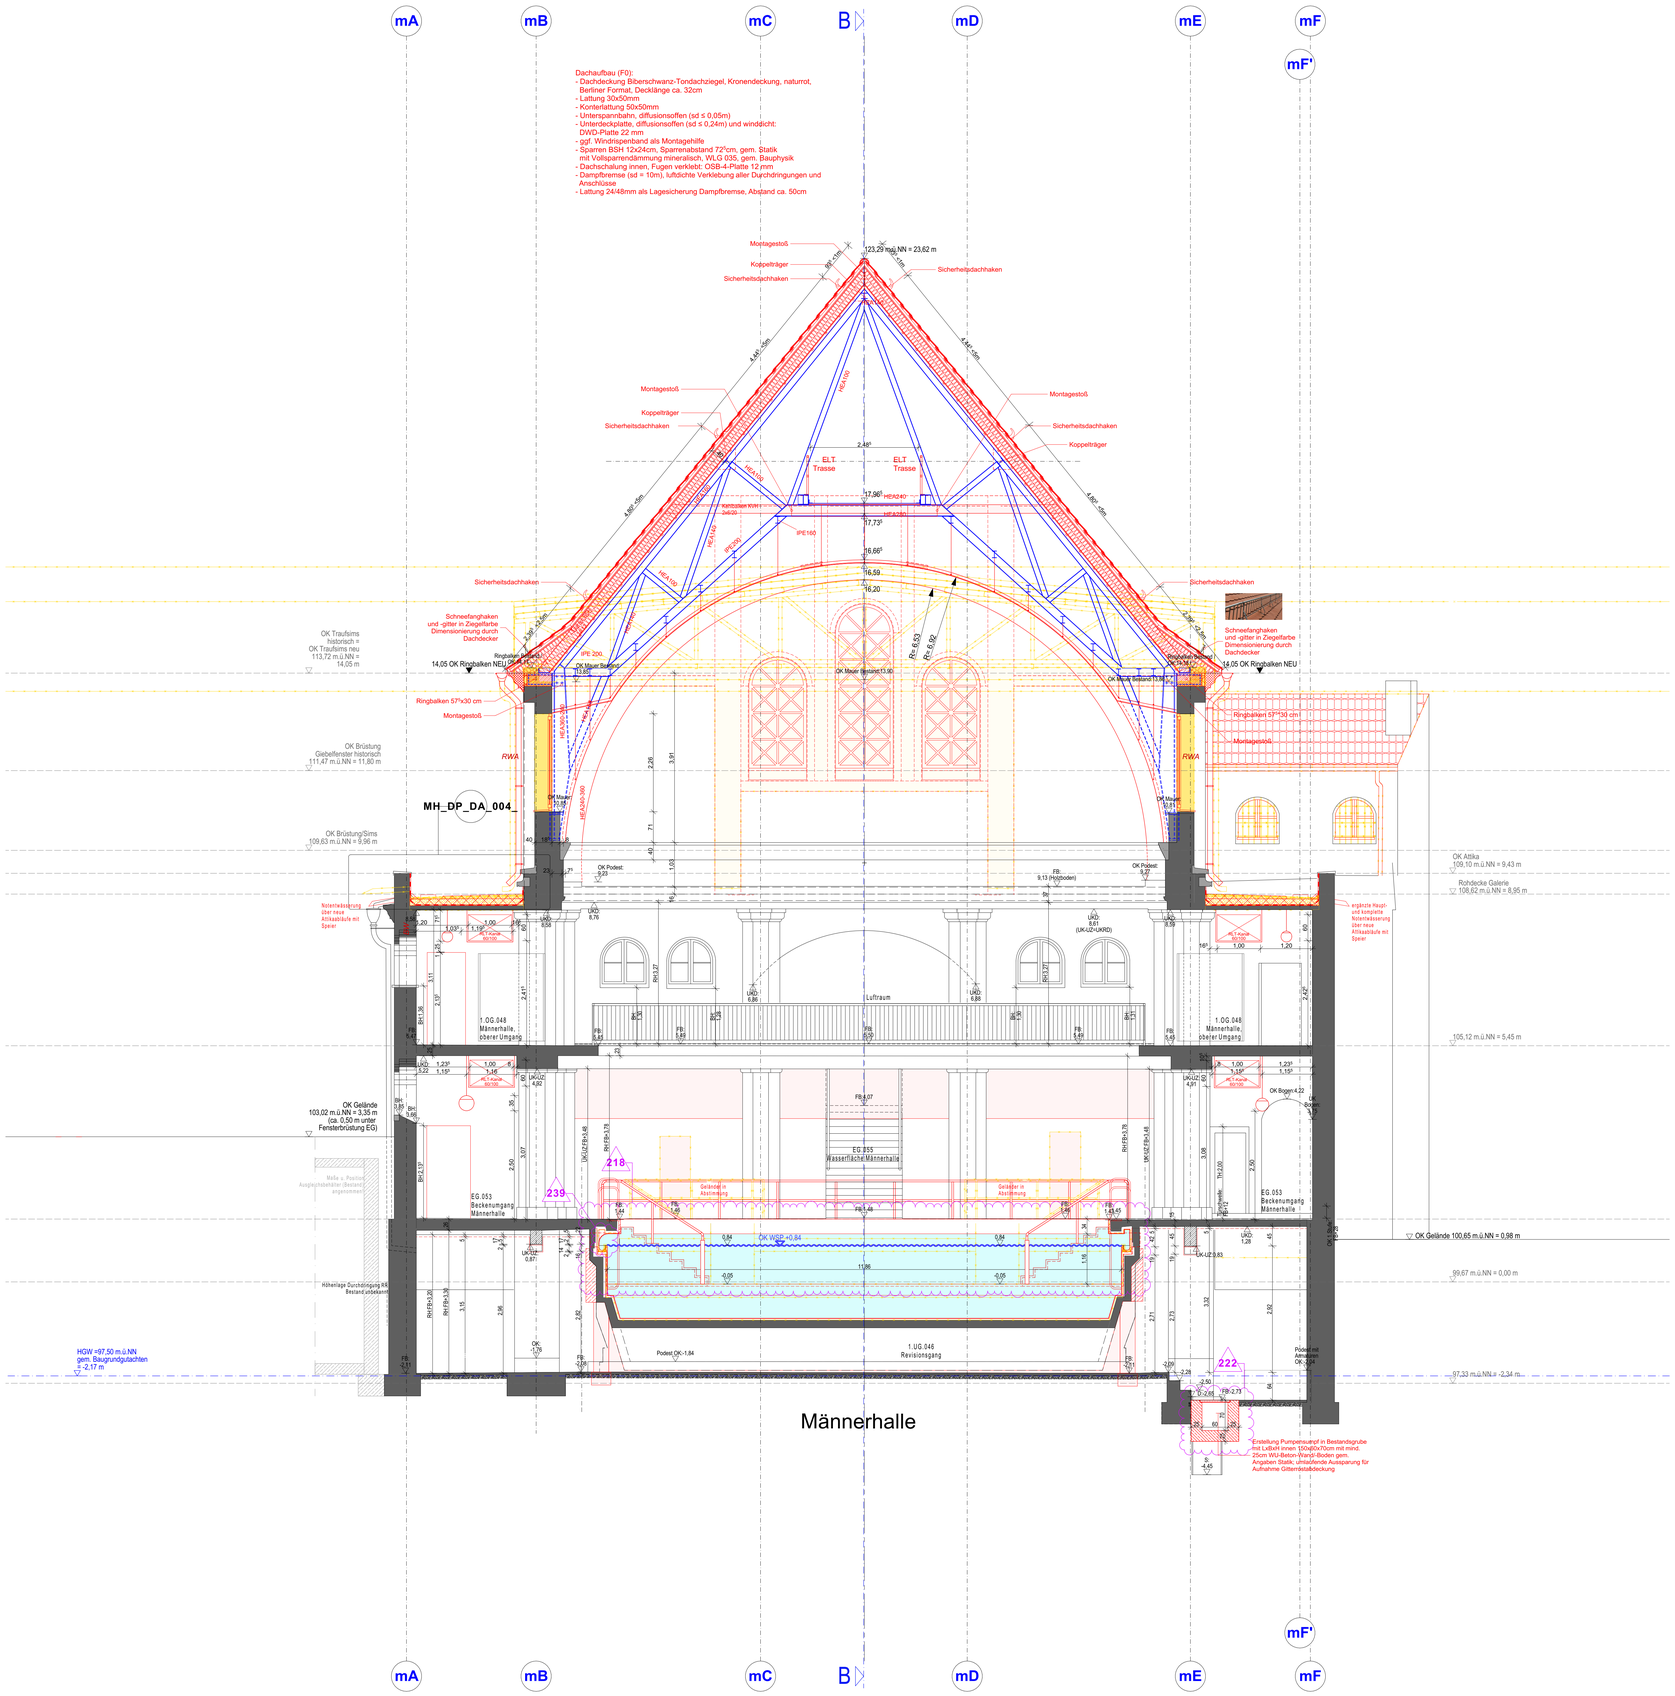


Plangrundlage sind die zur Verfügung gestellten Bestandsunterlagen.
Es ist mit Maßabweichungen zwischen den Bestandsplänen untereinander sowie der tatsächlichen Ausführung zu rechnen.
Ein Aufmaß vor Ort für die Werk- und Montageplanungen der AN ist zwingend erforderlich.

Alle Pläne sind nur in Verbindung mit den gültigen Schal- und Bewehrungsplänen des Tragwerksplaners, sowie den Schlitz- und Durchbruchsplänen der Fachingenieure gültig und/oder den ergänzenden Angaben.
Dehnungsfugen sind nach Angabe Tragwerksplaner auszuführen.
Relative Höhenangaben (Turhöhen, Brüstungshöhen, WD-Höhen) beziehen sich auf OKFF, falls nicht anders angegeben.
Die Darstellung der Möblierung dient nur der Information und liegt im Leistungsbereich des Bauherren.
Der Ausführende ist verpflichtet, den Auftraggeber auf etwaige Unstimmigkeiten der Ausführungsunterlagen hinzuweisen (VOB, § 3.3).

Anmerkung: Einfügepunkte ergänzt in Grundrissen und Schnitten!

Position in Schnitten jeweils bei:	99,67 m.ü.NN = 0,00 m	u.	1. geschnittener Achse v. links
Versprungender Schnitt: 2 Einfügepunkte:	99,67 m.ü.NN = 0,00 m	u.	1. geschnittene Achse v. links
	99,67 m.ü.NN = 0,00 m	u.	1. geschnittene Achse v. rechts

Anmerkung: Höhe des Grundwasserspegels ist angenommen!

Baugrundgutachten bezieht sich auf alte Vermesseruntertagen (Stand 2020) mit ±0,00 = +103,25 m.ü.NN
Nachreichung Vermesseruntertagen 15.06.2023: Grundwasserspegel = ca. 3,60m tiefer
(z.B. bei HGW = +103,00 m.ü.NN im BGG --> = **+99,40 m.ü.NN**)

Abkürzungen

AS	Absturzsicherung	LR	Lichte Raumhöhe
AHD	Abhanglleche	MW	Mauerwerk
AP	Abgangpunkt Regenwasser	NA	Notausgang
BA	Bodenablauf	OK	Oberkante
BRH	Brüstungshöhe	RB	Rohbau
DD	Deckendurchbruch	StB	Stahlbeton
DSo	Deckenschlitz oben	UK	Unterkante
DSu	Deckenschlitz unten	UZ	Unterzug
DL	Durchgangslichte	VK	Vorderkante
FB	Fertigbau	VM	Vormauerung
GK	Gipskarton	WD	Wanddurchbruch
H	Höhe	WS	Wandschlitz
KB	Kernbohrung		

EI 30-CS Feuerschutzabschluss feuerhemmend, selbstschliessend, rauchdicht
EI 30 CSa Feuerschutzabschluss feuerhemmend, selbst- und dichtschliessend
CSa selbst- und dichtschliessender Abschluss
CSa FLS selbst- und dichtschliessend mit Freilauftschliesser
CSa FLA selbst- und dichtschliessend mit Feststellanlage
NaV Notausgangsverschluss
nbr nicht brennbar
öF öffnungsfähiges Fenster min. 0,5m2
WaB Wand anstelle einer Brandwand

Ausstattung

abl	Ablauf	wb	Waschbecken
as	Aktenschrank	wbd	Whiteboard
bi	Bildschirm	wc	WC
bs	Blendschutz innen	ZuKo	Zutrittskontrolle
du	Dusche		
fr	Fallrohr		
fl	Feuerlöscher		
gf	Grünfläche		
gs	Garderobenschrank		
hk	Heizkörper		
ks	Kühlschrank		
l	Leiter		
ls	Lautsprecher		
ne	Notentwässerung		
sb	Sitzbank		
sek	Sekurant		
slm	Sauberlaufmatte		
stl	Steigeleiter		
sos	Sonnenschutz außen		
sp	Spülmaschine		
spü	Spülbecken		
ss	Stahlschrank		
ur	Urinal		

▽ = OK Fertigbau
△ = UK Fertigbau
▼ = OK Rohbau
▲ = UK Rohbau

Abbruch
Neu
Bestand Stahlbeton
Bestand Mauerwerk
Leichtbauwand
Mauerwerk
Stahlbeton

OKF... OKR... Höhenkote Grundriss
Durchbruch Ansicht
Durchbruch Schnitt
Durchbruch Projektion oberhalb
Schlitz unterseitig
Schlitz oberseitig
BA Bodenablauf
Dachablauf
Notablauf

261005	5	239	Änderung Ausbildung Beckenkopf zur Voute gem. EV35		
		222	Angaben Pumpensumpf MH ergänzt		05.10.2026
		218	Beckentreppen und Beckenwand Ost angepasst		
260715	4	216	Objektplanung LP5 - Stand 15.07.2026		15.07.2026
250931	3				30.09.2025
250905	2	077	Brüstung Obergadenfenster bleibt im Bestand erhalten, Abbruch nur im Bereich der Stahlfachwerkbinder		05.09.2025
		049	Dachaufbau angepasst		
250718	1	048	Dachentwässerung Speier		18.07.2025
		036	Stahlprofil geändert		
		003	Rohbau gem. Detailplanung angepasst		
250129	0				29.01.2025
INDEX	INDEX-NAME	ÄND.-NR.	ÄNDERUNGEN		DATUM

Plancodierung
SBH_5_ARC_MH_SC_AA_000_5


Projekt	LPH	Planer / Gewerk	Gebäudeteil	Planart	Ebene/Bezug	Nummer / Ausschnitt	Index	Status
SBH	5	ARC	MH	SC	AA	000	5	

Projektnummer
SBH

Projekt
Sanierung
Stadtbad Halle
Schimmelstr. 1
06108 Halle

± 0,00 = +99,67 m üNN = OK FFB EG

Gemarkung: Halle (Saale)
Stadt (15002000)
Flur: 14
Flurstücke: 6134/0

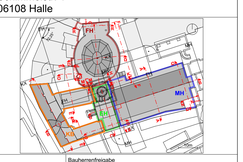

Bauherr
Bäder Halle GmbH
Bornknechtstr. 5 | 06108 Halle
T 0345 - 77 42 250

Bauherrenfreigabe
Datum, Unterschrift

Architekt
Datum, Unterschrift

Fachplaner
Datum, Unterschrift

Planer / Gewerk
Objektplanung

Leistungsphase
LP5 - Ausführungsplanung

Planart
Schnitte

Gebäudeteil
MH

Ebene / Bezug
Schnitt A-A

Blattgröße
A0

Maßstab
1:50

Nummer / Ausschnitt

Verfasser

Datum
05.10.2026

Index
5