
Schnitt C-C (001)

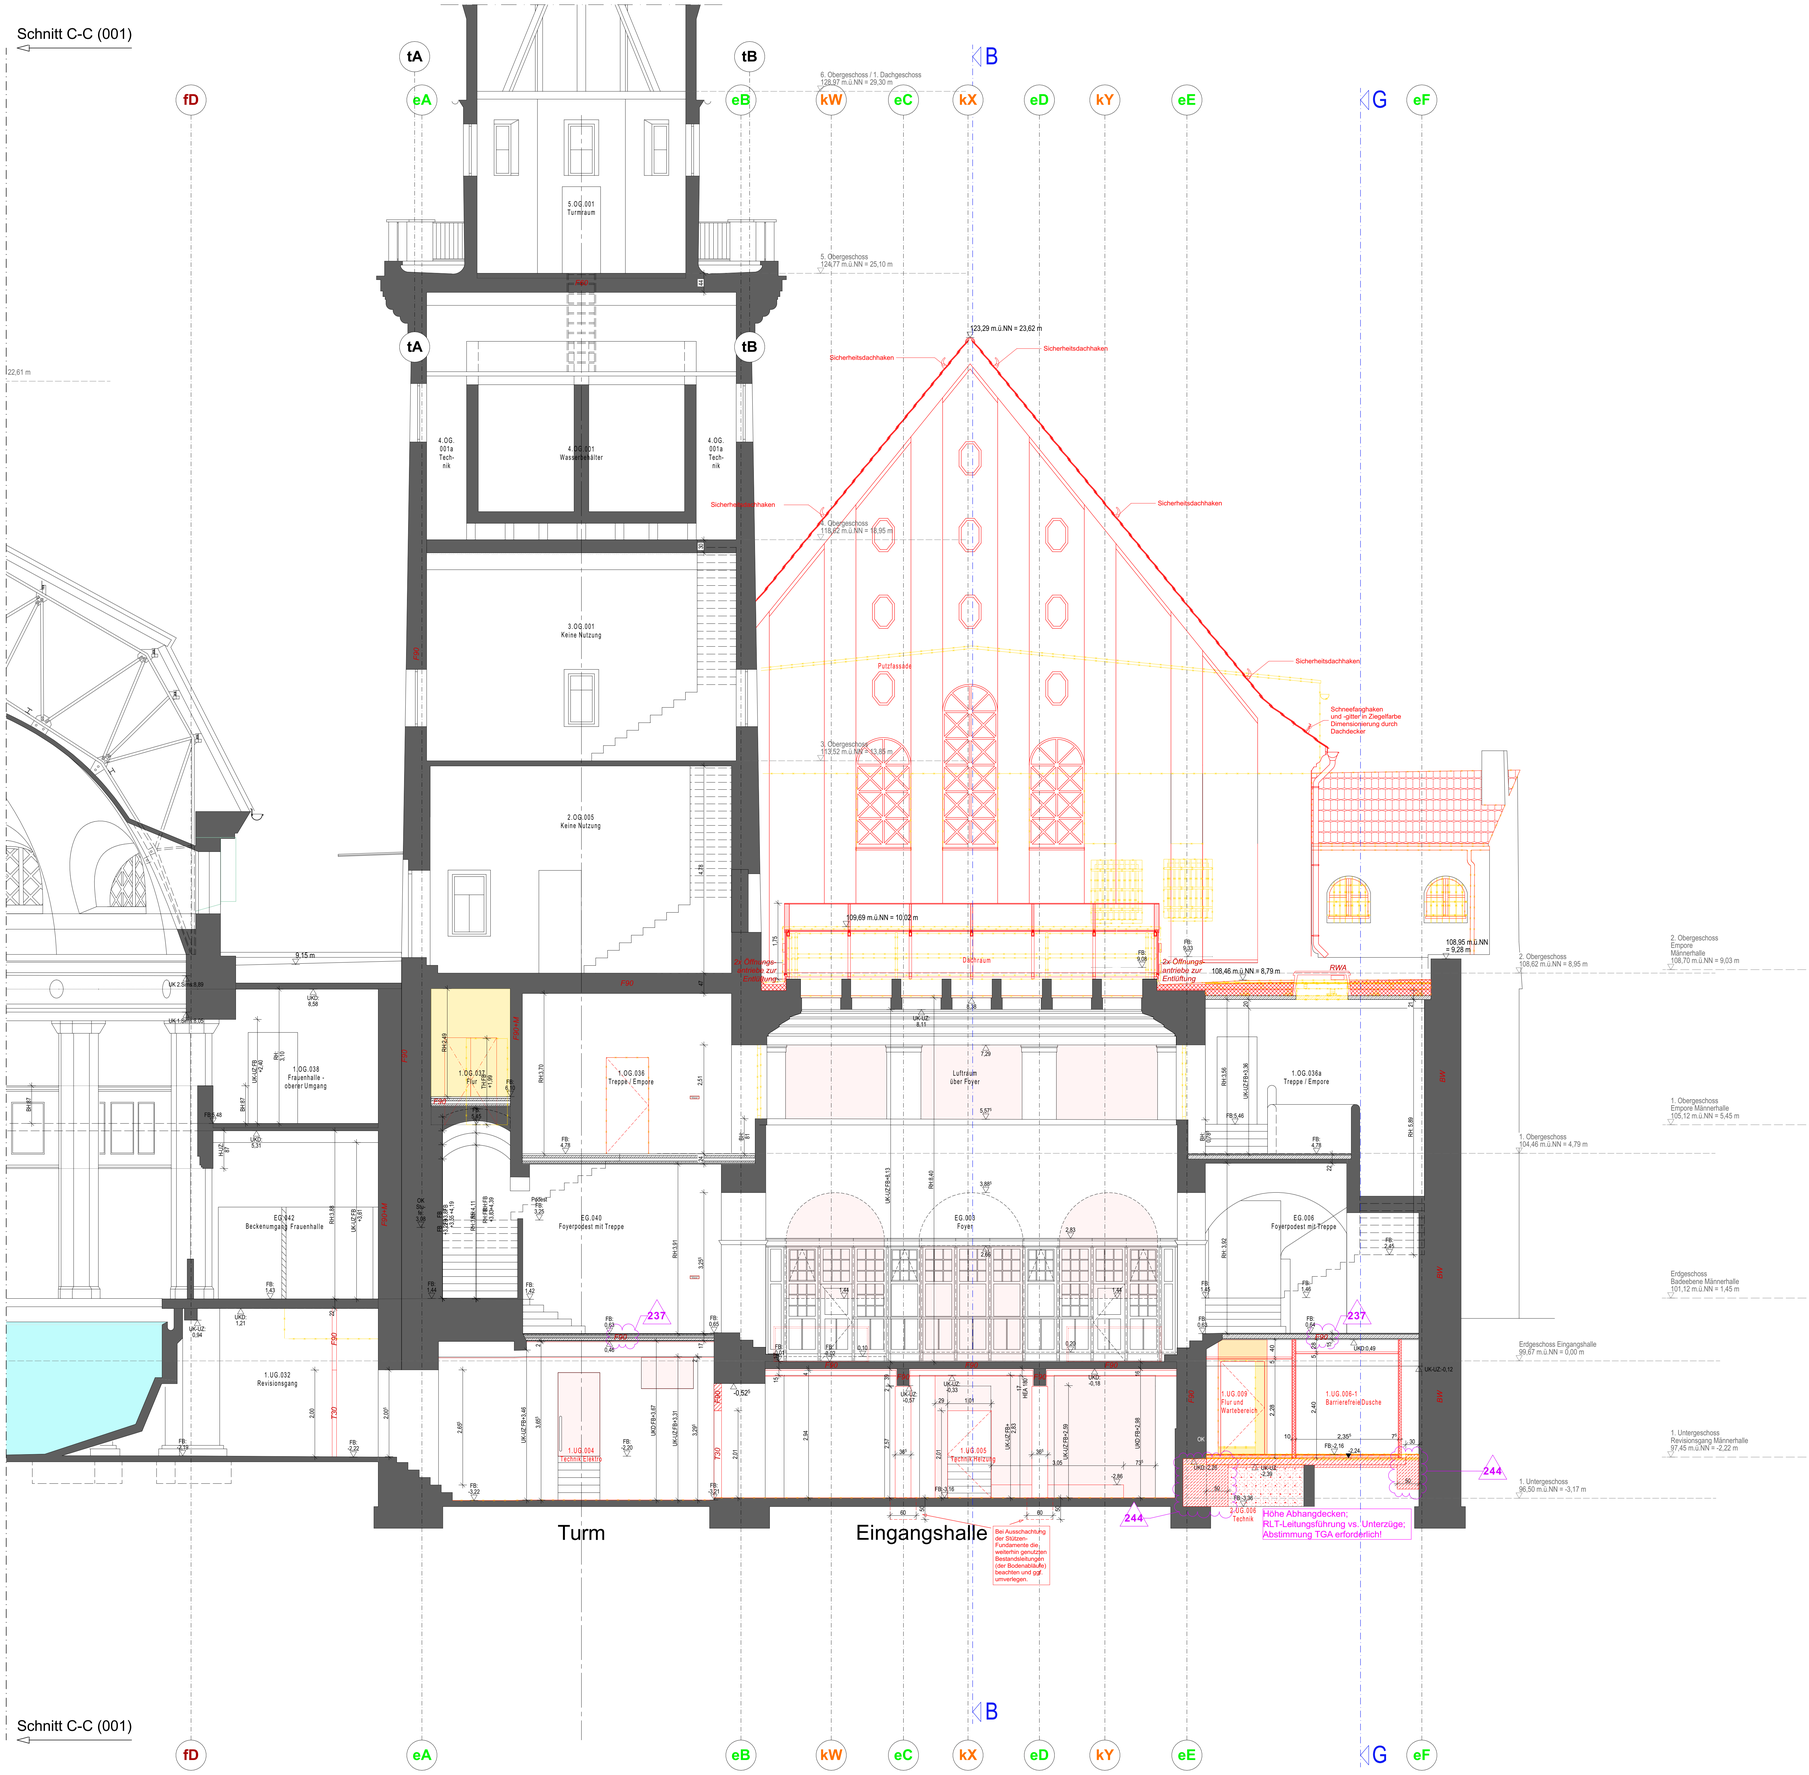

Schnitt C-C (001)

Plangrundlage sind die zur Verfügung gestellten Bestandsunterlagen.
Es ist mit Maßabweichungen zwischen den Bestandsplänen untereinander sowie der tatsächlichen Ausführung zu rechnen.
Ein Aufmaß vor Ort für die Werk- und Montageplanungen der AN ist zwingend erforderlich.

Alle Pläne sind nur in Verbindung mit den gültigen Schal- und Bewehrungsplänen des Tragwerksplaners, sowie den Schlitz- und Durchbruchsplänen der Fachingenieure gültig und/oder den ergänzenden Angaben.
Dehnungsfugen sind nach Angabe Tragwerksplaner auszuführen.
Relative Höhenangaben (Türhöhen, Brüstungshöhen, WD-Höhen) beziehen sich auf OKFF, falls nicht anders angegeben.
Die Darstellung der Möblierung dient nur der Information und liegt im Leistungsbereich des Bauherren.
Der Ausführende ist verpflichtet, den Auftraggeber auf etwaige Unstimmigkeiten der Ausführungsunterlagen hinzuweisen (VOB, § 3.3).

Anmerkung: Einfügepunkte ergänzt in Grundrissen und Schnitten!
Position in Schnitten jeweils bei: 99,67 m.ü.NN = 0,00 m u. 1. geschnittener Achse v. links
Versprungender Schnitt: 2 Einfügepunkte: 99,67 m.ü.NN = 0,00 m u. 1. geschnittene Achse v. links
99,67 m.ü.NN = 0,00 m u. 1. geschnittene Achse v. rechts

Anmerkung: Höhe des Grundwasserpegels ist angenommen!

Baugrundgutachten bezieht sich auf alte Vermesseruntertagen (Stand 2020) mit ±0,00 = +103,25 m.ü.NN
Nachreichung Vermesseruntertagen 15.06.2023: Grundwasserpegel = ca. 3,60m tiefer
(z.B. bei HGW = +103,00 m.ü.NN im BGG --> = **+99,40 m.ü.NN**)

Abkürzungen

AS	Absturzsicherung	LR	Lichte Raumhöhe	abl	Ablauf	wb	Waschbecken
AHD	Abhangdecke	MW	Mauerwerk	as	Aktenschrank	wbd	Whiteboard
AP	Abgangpunkt Regenwasser	NA	Notausgang	bi	Bildschirm	wc	WC
BA	Bodenablauf	OK	Oberkante	bs	Blendschutz innen	ZuKo	Zuluftkontrolle
BRH	Brüstungshöhe	RB	Rohbau	du	Dusche		
DD	Deckendurchbruch	StB	Stahlbeton	fr	Fallrohr		
DSo	Deckenschlitz oben	UK	Unterkante	fl	Feuerlöscher		
DSu	Deckenschlitz unten	UZ	Unterzug	gf	Grünfläche		
DL	Durchgangslichte	VK	Vorderkante	gs	Garderobenschrank		
FB	Fertigbau	VM	Vormauerung	hk	Heizkörper		
GK	Gipskarton	WD	Wanddurchbruch	ks	Kühlschrank		
H	Höhe	WS	Wandschlitz	l	Leiter		
KB	Kernbohrung			ls	Lautsprecher		
				ne	Notentwässerung		
EI 30-CS	Feuerschutzabschluss feuerhemmend, selbstschliessend, rauchdicht			sb	Sitzbank		
EI 30 CSa	Feuerschutzabschluss feuerhemmend, selbst- und dichtschliessend			sek	Sekurant		
CSa	selbst- und dichtschliessender Abschluss			slm	Sauberaufmatte		
CSa FLS	selbst- und dichtschliessend mit Freilaufschliesser			stl	Steigleiter		
CSa FLA	selbst- und dichtschliessend mit Feststellanlage			sos	Sonnenschutz aussen		
NAV	Notausgangsverschluss			sp	Spülmaschine		
nbr	nicht brennbar			spü	Spülbecken		
öF	öffnungsfähiges Fenster min. 0,5m2			ss	Stahlschrank		
WaB	Wand anstelle einer Brandwand			ur	Urinal		

Ausstattung

▽ = OK Fertigbau
△ = UK Fertigbau
▼ = OK Rohbau
▲ = UK Rohbau

Abbruch
Neu
Bestand Stahlbeton
Bestand Mauerwerk
Leichtbauwand
Mauerwerk
Stahlbeton

OKF Höhenkote Grundriss
OKR

Durchbruch Ansicht
Durchbruch Schnitt
Durchbruch Projektion oberhalb
Schlitz unterseitig
Schlitz oberseitig

BA Bodenablauf
Dachablauf
Notablauf

261005	7	244	Ergänzung unbewehrter Beton gem. Statik	05.10.2026
		237	Brandschutzanf. Decke korrigiert/ergänzt	
260817	6	227	Hinweis Bestandsleitungen Stützenfundamente ergänzt	18.08.2026
		216	Objektplanung LP5 - Stand 15.07.2026	
260715	5	211	Ausmauerung ergänzt	15.07.2026
		206	OK Fundament = OK Bestandsboden	
		176	Fußboden Verfüllung	
260311	4	175	Lichtdach Anpassung	11.03.2026
		153	Lage Treppe Turm 3.OG korrigiert	
		124	Ausmauerungen BW in 17,5 KS MW ergänzt	
251107	3	123	Ansicht Kassenhäuschen korrigiert	07.11.2025
		119	Türöffnungen angepasst	
251022	2	103	Bögen im Bestand geschlossen, Höhe wie angrenzende Bögen	22.10.2025
250718	1	012	Raumaufteilung geä.	18.07.2025
250129	0			29.01.2025
INDEX	INDEX-NAME	ÄND.-NR.	ÄNDERUNGEN	DATUM

Plannodierung
SBH_5_ARC_XX_SC_CC_002_7

Projekt	LPH	Planer / Gewerk	Gebäudeteil	Planart	Ebene/Bezug	Nummer / Ausschnitt	Index	Status
SBH	5	ARC	XX	SC	CC	002_7		

Projektnummer
SBH

Projekt
Sanierung
Stadtbad Halle
Schimmelstr. 1
06108 Halle

± 0,00 = +99,67 m üNN = OK FFB EG

Gemarkung: Halle (Saale)
Flur: Stadt (15002000)
Flurstücke: 14
6134/0



Bauherr
Bäder Halle GmbH
Bornknechtstr. 5 | 06108 Halle
T 0345 - 77 42 250

Bauhemmfreigabe
Datum, Unterschrift

Architekt
Datum, Unterschrift

Fachplaner
Datum, Unterschrift

Planer / Gewerk
Objektplanung

Leistungsphase
LP5 - Ausführungsplanung

Planart
Schnitte

Gebäudeteil
XX

Ebene / Bezug
Schnitt C-C

Blattgröße
A0

Maßstab
1:50

Nummer / Ausschnitt
02/02

Verfasser

Datum
05.10.2026

Index
7