

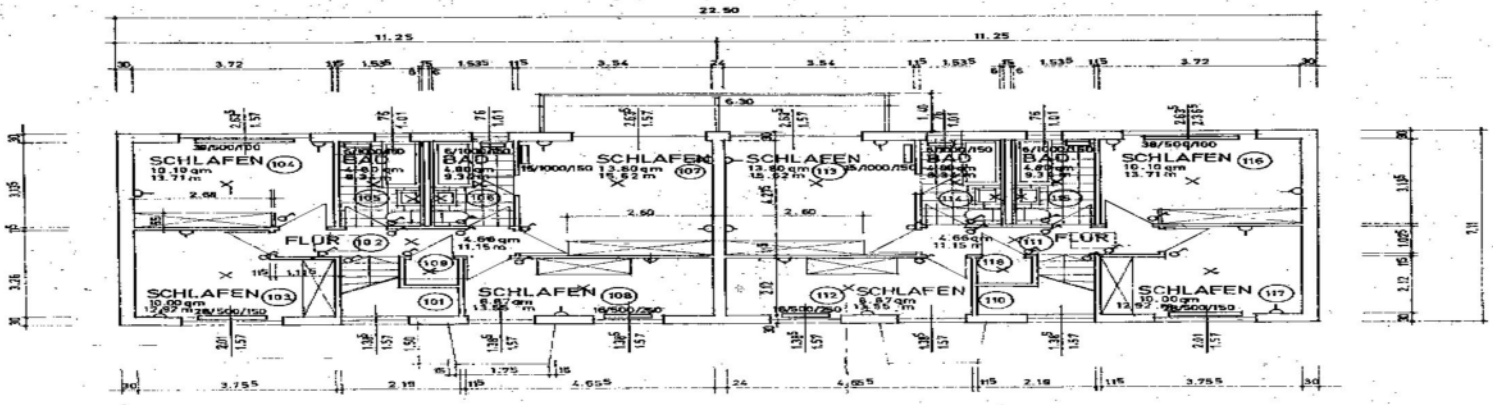



OBERGESCHOSS

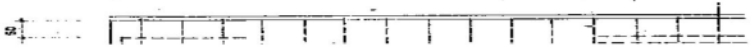

RAUM NR.	BODEN	WAND	DECKE	FLIESEN	L. HÖHE
K01 K04	8.35	40.74	8.35		2.20
K02 K06	12.04	30.87	12.04		"
K03 K05	9.48	27.10	9.48		"
001 007	7.70	42.22	7.70		2.60
002 012	23.33	44.54	23.33		"
003 011	11.30	28.13	11.30		"
004 010	7.86	13.40	7.06	2.15	"
005	5.41	25.28	5.41		"

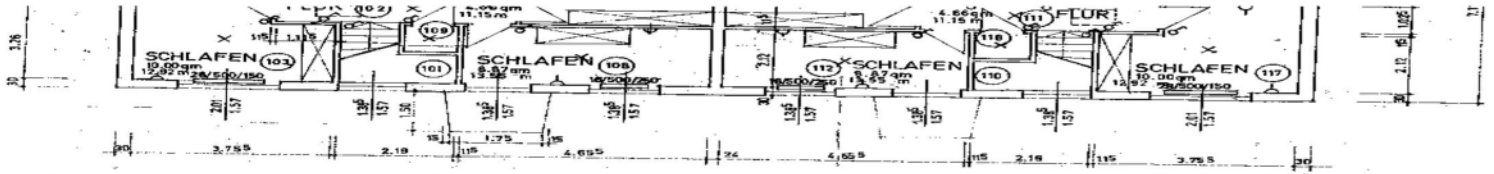

OBERGESCHOSS

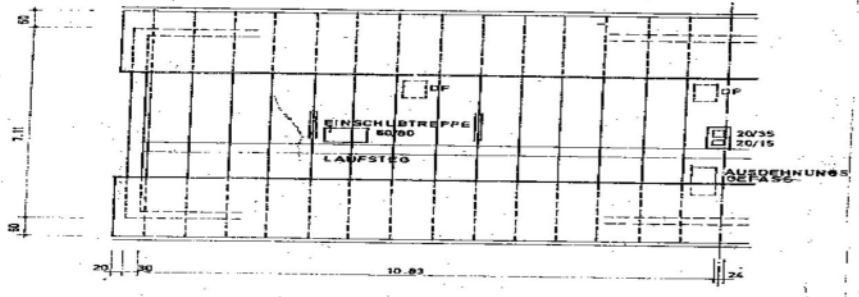

DACHRAUM


RAUM NR.	BODEN	WAND	DECKE	FLIESEN	L. HÖHE
K01 K04	8.35	40.74	8.35		2.20
K02 K06	12.04	30.97	12.04		"
K03 K05	9.48	27.10	9.48		"
001 007	7.70	42.22	7.70		2.60
002 012	23.33	44.64	23.33		"
003 011	11.30	26.13	11.30		"
004 010	7.96	13.40	7.06	2.15	"
005	5.41	25.38	5.41		"
006 008	2.73	6.90	2.73	10.62	"
009	5.41	25.38	5.41		"
101 110		40.40	3.39		5.10
102 111	4.52	24.82	4.52		2.48
103 117	9.48	31.74	9.48		"
104 116	9.80	33.73	9.80		"
105 106 114 115	3.43	5.47	4.70	15.85	"
107 113	13.46	38.44	13.46		"
108 112	8.80	33.33	8.80		"
109 118	0.88	9.32	0.88		"

FINANZNEUBAUAMT
MÜNCHEN
DIENSTSTELLE 09118
LIEGENSCHAFT
ZUBAUWERK NR.
ZUBAUWERK
STUFE FACH
PLAN NR. TEIL INDEX
MASSSTAB 1:100
FORMAT Din A1
PLANDATUM 9/87


BESTANDSPLAN

FINANZBAU[illegible]
MÜNCHEN


GRUNDRISSE - SCHNITT

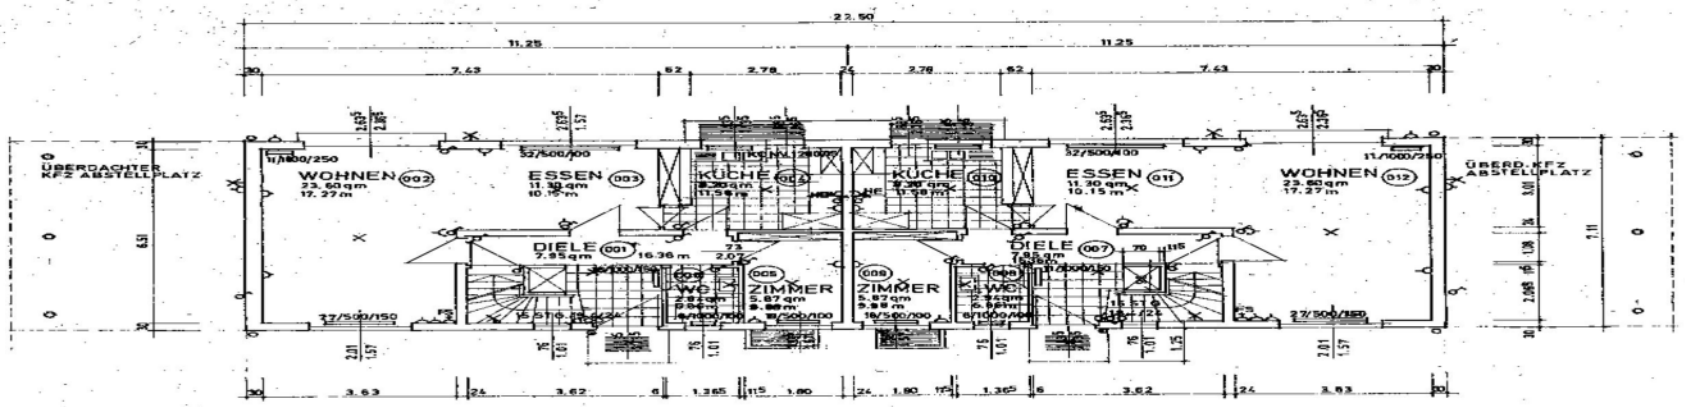

ERDGESCHOSS

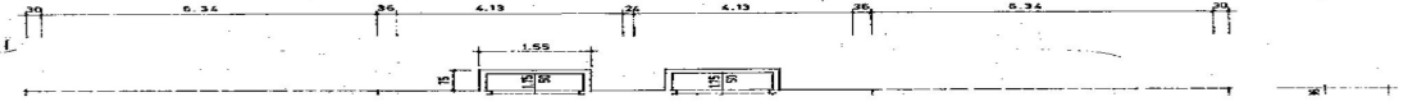


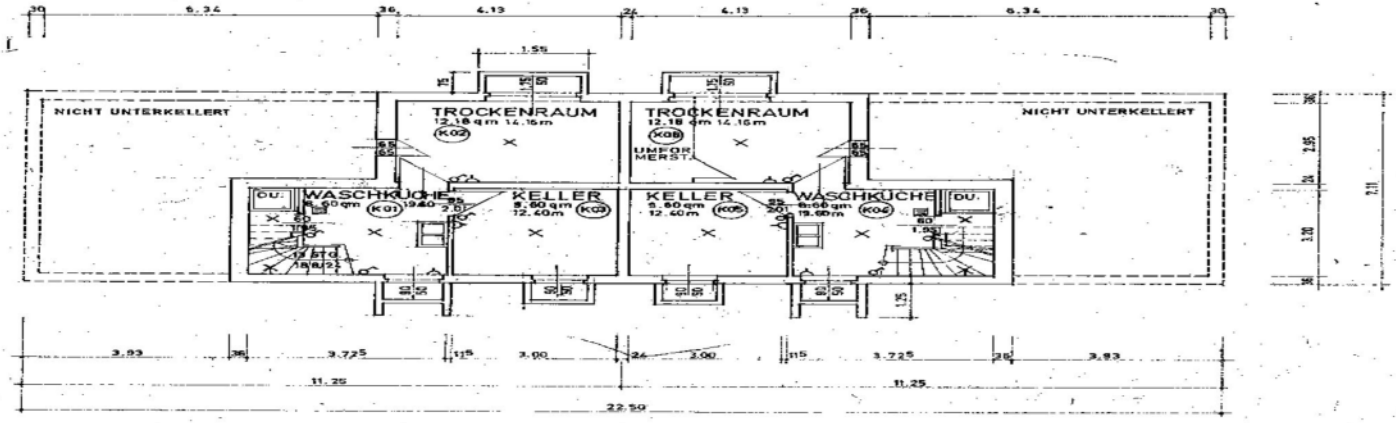

KELLERGESCHOSS

SÄMTLICHE MASSE SIND ROHBAUMASSE
TÜRGRÖSSEN SOWEIT NICHT VERMASST

		WOHN. ESSZIMMER	93/207
		SCHLAFZIMMER KÜCHE	83/207
		BAD. WC. ABSTELLR.	73/207
FUSSBÖDEN	WOHN. ESS. SCHLAFZIMMER, FLUR		PARKETT
	EINGANGSFLUR		SOLNHOFER PLATTEN
	KÜCHE BAD WC BALKON		STEINZEUGPLATTEN
	KELLERGESCHOSS		ZEMENTESTRICH
TREPPEN	KG. EG.	ZEMENTESTRICH	
	EG. OG.	EICHE	
	HEIZUNG	ZEMENTESTRICH	

RAUMHOHE EINBAUSCHRÄNKE SIND IN DER GF NICHT ENTHALTEN