

Sehr geehrte Damen und Herren,
wir erteilen Ihnen diese Planauskunft aufgrund Ihrer besonderen Anforderung.

Bauvorhaben: Plettenberg , Albert-Schweitzer-Str. 4

Empfänger: gpe-projekt
Nördeltstiege 2
59872 Meschede

Die Planauskunft besteht aus folgenden Unterlagen:

- Aktuelle Leitungsschutzbedingungen
- Planunterlagen gemäß Protokoll
- Protokoll

Wichtige Hinweise zum Schutz unserer Leitungen und Anlagen:

Die mit diesem Schreiben erteilten Auskünfte verlieren 4 Wochen nach Ausstellungsdatum ihre Gültigkeit!

Bei der Bauausführung und im Falle einer Weitergabe an Dritte (Subunternehmer und/oder Mitarbeiter der ausführenden Baustelle) sind die aktuellen Leitungsschutzbedingungen auf der Baustelle bekannt zu machen. Die Einhaltung der Leitungsschutzbedingungen ist zu gewährleisten.

Lüdenscheid, 01.03.2024, 08:58	Anerkannt und bestätigt: Datum/Unterschrift/Firmenstempel Empfänger
--------------------------------	---

Diese Seite bitte sofort unterschrieben an ENERVIE zurück senden!

Aktuelle Leitungsschutzbedingungen der ENERVIE Vernetzt GmbH (Stand: 03/2023)

Hinweise zur Ausführung von Bau- bzw. Erdarbeiten und zur Vermeidung von Schäden an erdverlegten Versorgungsleitungen und -anlagen.

Von diesen Anlagen und Leitungen gehen Gefährdungen aus. Wir weisen insbesondere ausdrücklich auf folgende Gefahren hin:

- **Achtung: Bei der Beschädigung von unter Spannung stehenden Kabeln besteht Lebensgefahr in Folge einer möglichen Körperdurchströmung und Lichtbogeneinwirkung!**
- **Achtung: Bei ausströmendem Gas besteht Brand- und Explosionsgefahr!**
- **Achtung: Bei ausströmendem Wasser besteht die Gefahr der Ausspülung und Unterspülung sowie der Überflutung!**

Jeder Ausführende von Erdarbeiten hat bei Durchführung solcher Arbeiten auf öffentlichen und privaten Grundstücken, unabhängig vom Vorhandensein grundbuchlicher Eintragungen zu Versorgungsleitungen, mit dem Vorhandensein unterirdisch verlegter Versorgungsleitungen und –anlagen zu rechnen und die erforderliche Sorgfalt zu wahren, um deren Beschädigung zu verhindern.

Wir weisen darauf hin, dass sich auch Versorgungsleitungen- und anlagen anderer Rechtsträger im Versorgungsgebiet der ENERVIE Vernetzt GmbH befinden können.

Vor jeder Art von Erdarbeiten (z.B. auch Planierungsarbeiten) ist daher rechtzeitig eine aktuelle Planauskunft einzuholen. Die Plan-Ausdrucke verlieren ihre Gültigkeit nach vier Wochen ab Ausstellungsdatum. Vor Einsichtnahme in die Lagepläne darf mit den Erdarbeiten nicht begonnen werden.

Folgende Zuständigkeiten sind zu berücksichtigen:

- In Bereichen unserer **110/220 kV Hochspannungsleitungen** bitte unbedingt vor Baubeginn Herrn Wasmuth benachrichtigen
(Tel.: 02351 / 5675 – 22252, E-Mail: Werner.Wasmuth@enervie-vernetzt.de).
- In Bereichen der **Fernwärmeleitungen** der Mark-E Aktiengesellschaft in **Hagen-Emst** und **Herdecke** bitte unbedingt vor Baubeginn Herrn Meier benachrichtigen
(Tel.: 02331 / 123 - 25103; Mobil: 0160/ 97315729, E-Mail: M.Meier@enervie-gruppe.de).
- In Bereichen der **Fernwärmeleitungen** der Stadtwerke Lüdenscheid GmbH in **Lüdenscheid** bitte unbedingt vor Baubeginn Herrn Spellerberg benachrichtigen
(Tel.: 02351 / 157 - 21234; Mobil: 0170 / 5700916, E-Mail: Uwe.Spellerberg@enervie-gruppe.de).
- In Bereichen der **Betriebsfernmeldekanal (BFK) und LWL-Leitungen** der ENERVIE Vernetzt GmbH bitte unbedingt vor Baubeginn Herrn Söhnchen benachrichtigen
(Tel.: 02351 / 5675 - 22970; E-Mail: bfk@enervie-vernetzt.de).
- In Bereichen der **Telekommunikationskanal** der **TeleMark** Telekommunikationsgesellschaft Mark mbH bitte unbedingt vor Baubeginn Herrn Jacobs benachrichtigen
(Tel.: 02351 / 157 – 21363, E-Mail: Ralf.Jacobs@swls.de).
- In Bereichen der **Strom-, Gas- und Wasserleitungen** bitte unbedingt vor Baubeginn einen Mitarbeiter unter entsprechender Nummer aus der folgenden Tabelle benachrichtigen:

Gemeinde	Strom	Gas / Wasser
Altena	02351 / 5675-22035	
Finnentrop	02351 / 5675-22035	
Hagen	02351 / 5675-23935	02351 / 5675-23801
Halver	02351 / 5675-21315	Stadtwerke Halver GmbH 02353 / 9185-13
Herdecke	02351 / 5675-23935	
Herscheid	02351 / 5675-22037	02351 / 5675-21333
Kierspe	02351 / 5675-22036	Stadtwerke Kierspe GmbH 02359 / 2968-25
Lüdenscheid	02351 / 5675-21315	02351 / 5675-23451
Meinerzhagen	02351 / 5675-22036	
		Wasserbeschaffungsverband Wiblingwerde 02351 / 5675-21518
Nachrodt-Wiblingwerde	02351 / 5675-22342	
Neuenrade	02351 / 5675-22038	

Plettenberg	02351 / 5675-22038	02351 / 5675-22203
Schalksmühle	02351 / 5675-21315	02351 / 5675-23451
Schwerte	02351 / 5675-22342	
Werdohl	02351 / 5675-22037	02351 / 5675-22203

Die erteilten Planauskünfte enthalten Angaben zur Lage von Versorgungsanlagen und -leitungen in dem Netzgebiet der ENERVIE Vernetzt GmbH, soweit es sich dabei um Versorgungsanlagen und -leitungen in den ehemaligen Netzgebieten der Mark-E Aktiengesellschaft sowie der Stadtwerke Lüdenscheld GmbH handelt.

Die Planauskünfte enthalten außerdem Angaben zu folgenden Versorgungsanlagen und -leitungen:

- zur Lage von Fernwärmeleitungen im Netzgebiet der Mark-E Aktiengesellschaft;
- zur Lage von Fernwärmeleitungen im Netzgebiet der Stadtwerke Lüdenscheld GmbH;
- zur Lage von Telekommunikationskabeln der TeleMark Telekommunikationsgesellschaft Mark mbH im Bereich des ehemaligen Netzgebietes der Stadtwerke Lüdenscheld GmbH;
- zur Lage von Wasserleitungen im Netzgebiet der Stadtwerke Kierspe GmbH sowie zur Lage von Gasleitungen im ehemaligen Netzgebiet der Stadtwerke Kierspe GmbH;
- zur Lage von Wasser- und Abwasserleitungen im Netzgebiet der Stadtwerke Halver GmbH;
- zur Lage von Wasserleitungen im Netzgebiet der Stadtwerke Lüdenscheld GmbH;
- zur Lage von Wasserleitungen im Netzgebiet des Wasserbeschaffungsverbandes Wiblingwerde;
- zur Lage von Wasserleitungen im Netzgebiet des Wasserbeschaffungsverbandes Jubach, Umkreis Lüdenscheld;
- zur Lage von Straßenbeleuchtungsanlagen und -leitungen im Netzgebiet der Stadt Lüdenscheld.

Die Auskunft bezüglich dieser Versorgungsanlagen und -leitungen Dritter erfolgt, soweit es sich nicht um Versorgungsanlagen und -leitungen des eigenen Netzgebietes der ENERVIE Vernetzt GmbH handelt, im Auftrag der jeweiligen Gesellschaft bzw. Stadt bzw. des jeweiligen Verbandes.

Sofern von ENERVIE Vernetzt GmbH übergebene Unterlagen Angaben über weitere Leitungen/ Anlagen fremder Leitungs- bzw. Anlageninhaber enthalten, übernimmt ENERVIE Vernetzt GmbH keine Gewähr für die Richtigkeit und Vollständigkeit dieser Angaben. Sofern Dritte, insbesondere die Mark-E Aktiengesellschaft oder die Stadtwerke Lüdenscheld GmbH, derartige Unterlagen im Auftrag der ENERVIE Vernetzt GmbH übergeben haben, gilt der Gewährleistungsausschluss auch für den Dritten.

Die Auskunft über die Lage dieser fremden Leitungen und Anlagen ist in diesen Fällen bei den entsprechenden Eigentümern bzw. Anlageninhabern einzuholen.

Soweit von ENERVIE Vernetzt GmbH übergebene Unterlagen Angaben zu Leitungen / Anlagen enthalten, die nicht Teil ihres eigenen Netzgebiets sind, über die ENERVIE Vernetzt GmbH aber gemäß oben aufgeführter Bestimmungen im Auftrag Dritter Auskunft erteilt, ist die Haftung der ENERVIE Vernetzt GmbH wegen Erteilung unrichtiger und/ oder unvollständiger Angaben ausgeschlossen, soweit die Unrichtigkeit oder Unvollständigkeit der Angaben auf Mitteilungen bzw. Vorgaben des jeweiligen Leitungsinhabers bzw. des jeweiligen Dritten zurückzuführen ist.

Versorgungsleitungen und -anlagen liegen nicht nur in oder an öffentlichen Wegen, Straßen und Plätzen, sondern werden auch durch private Grundstücke aller Art (z.B. Gärten, Felder, Wiesen, Wälder u.a.) geführt.

In der Nähe der Versorgungsleitungen und -anlagen sowie an sonstigen besonders gefährdeten Stellen (z.B. Kreuzungen, Näherungen, Abzweigungen) sind die Erdarbeiten in Handschachtung auszuführen.

Über die Tiefenlage der Versorgungsleitungen und -anlagen können keine verbindlichen Angaben gemacht werden.

Die Einzeichnung der Versorgungsleitungen und -anlagen vermittelt nur eine Übersicht. Die Darstellung ist insoweit nicht maßstäblich. Den Ausführenden der Bau- bzw. Erdarbeiten obliegt die Bestimmung der Lage der vorhandenen Leitungen (z.B. durch Quergärten in Handschachtung oder Suchgerät).

Vor der Durchführung von grabenlosen Verlegeverfahren sind kreuzende Versorgungsleitungen und -anlagen erst frei zu schachten.

Maße dürfen aus dem Planwerk nicht abgegriffen werden. Die örtliche Anzeige der Lage der Versorgungsleitungen und -anlagen darf nur unter Nutzung der in den Planunterlagen nachgewiesenen Einmessungszahlen erfolgen. Stillgelegte Versorgungsleitungen und -anlagen sind in der Regel in den Plänen nicht enthalten.

Sofern aufgrund der Einmessungszahlen eine örtliche Wiederherstellung der Versorgungsleitungen und -anlagen nicht möglich ist, ist der Ausführende der Bau- bzw. Erdarbeiten und ggf. auch ein etwaiger Auftraggeber verpflichtet, sich vor Beginn der Arbeiten mit den zuständigen Mitarbeitern der ENERVIE Vernetzt GmbH bezüglich einer örtlichen Einweisung abzustimmen. Die ENERVIE Vernetzt GmbH ist berechtigt, mit der Abstimmung und der Einweisung Dritte, insbesondere die Mark-E Aktiengesellschaft und die Stadtwerke Lüdenscheld GmbH zu beauftragen.

Werden Versorgungsleitungen und -anlagen oder Warnbänder an Stellen, die in keinem Plan eingezeichnet sind, angetroffen bzw. freigelegt, so ist die ENERVIE Vernetzt GmbH unverzüglich zu verständigen. Die Arbeiten sind in diesem Bereich zu unterbrechen, bis mit dem zuständigen Mitarbeiter der ENERVIE Vernetzt GmbH Einvernehmen über das weitere Vorgehen hergestellt ist.

Die Ausführenden der Bau- bzw. Erdarbeiten sowie ggf. auch deren Auftraggeber haften für alle Schäden, die durch die Arbeiten entstehen.

Beschädigungen sind der ENERVIE Vernetzt GmbH bzw. den dritten Unternehmen, für die die ENERVIE Vernetzt GmbH den Netzservice in Dienstleistung erbringt, sofort zu melden.

Störungshotlines der ENERVIE Vernetzt GmbH

Strom:

Zentrale Störungs-Hotline Strom im ehemaligen Netzgebiet der Mark-E Aktiengesellschaft	0800 / 12399 11
Zentrale Störungs-Hotline Strom im ehemaligen Netzgebiet der Stadtwerke Lüdenscheid GmbH	02351 / 157 - 330

Gas:

Zentrale Störungs-Hotline Gas im ehemaligen Netzgebiet der Mark-E Aktiengesellschaft sowie für die Gemeinden Werdohl und Plettenberg	0800 / 12399 22
Zentrale Störungs-Hotline Gas im ehemaligen Netzgebiet der Stadtwerke Lüdenscheid GmbH (Lüdenscheid, Schalksmühle)	02351 / 157 - 360

Wasser:

Zentrale Störungs-Hotline Wasser im ehemaligen Netzgebiet der Mark E Aktiengesellschaft sowie für die Gemeinden Werdohl und Plettenberg	0800 / 12399 33
Zentrale Störungs-Hotline Wasser im Netzgebiet der Stadtwerke Lüdenscheid GmbH (Lüdenscheid, Schalksmühle, Herscheid)	02351 / 157 - 350


Störungshotlines dritter Unternehmen

Stadtwerke Kierspe GmbH:

Zentrale Störungs-Hotline Gas und Wasser der Stadtwerke Kierspe GmbH	02359 / 555
---	--------------------

Stadtwerke Halver GmbH:

Zentrale Störungs-Hotline Wasser der Stadtwerke Halver GmbH	02353 / 91850
--	----------------------

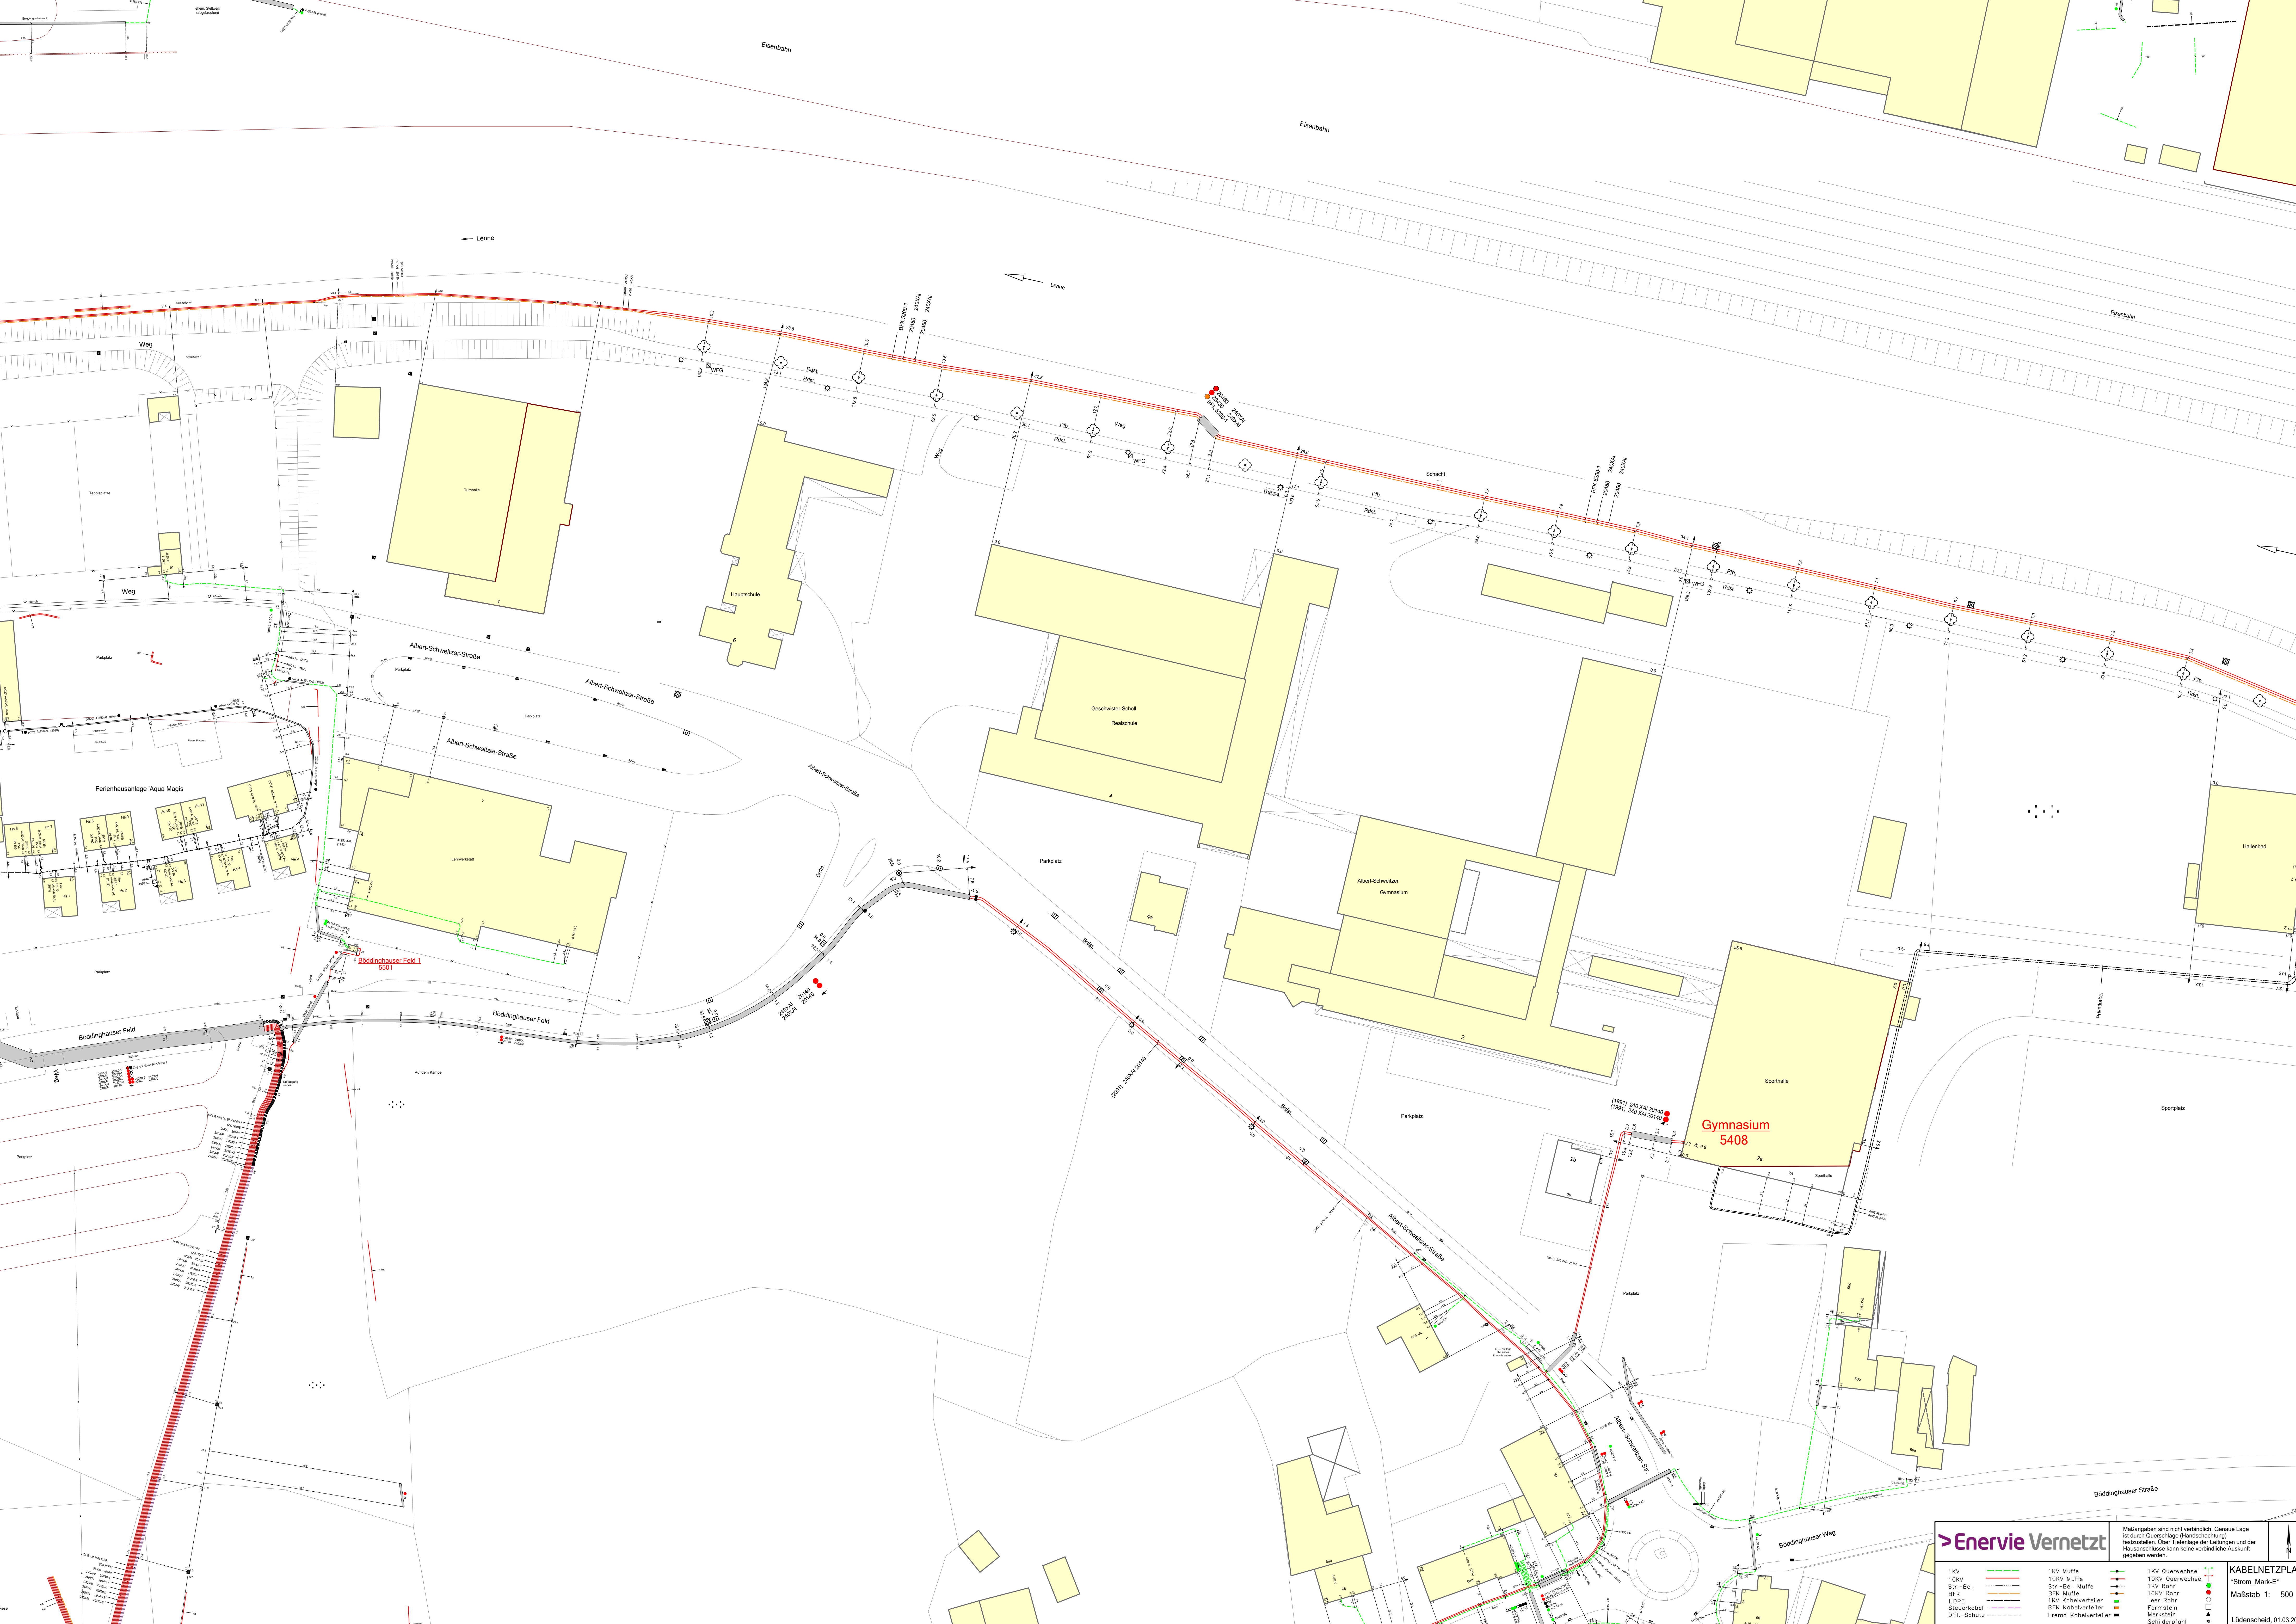

>Enervie Vernetzt

1kV

10kV

Str.-Sel.

BPK

HBP

Steuerkabel

DfM-Schutz

1kV Muffe

10kV Muffe

Str.-Bst. Muffe

BPK Muffe

HBP

Fremd Kabelverteiler

1kV Querversehl

10kV Querversehl

10kV Rohr

Leer Rohr

Formstein

Markstein

Schilderpfahl


Maßangaben sind nicht verbindlich. Genaue Lage ist durch Querschläge (Flanschschraube) festzustellen. Über Tiefenlage der Leitungen und der Hausanschlüsse kann keine verbindliche Auskunft gegeben werden.

KABELNETZPLAN

"Strom-Mark-E"

Maßstab 1: 500

Lüdenscheid, 01.03.2024

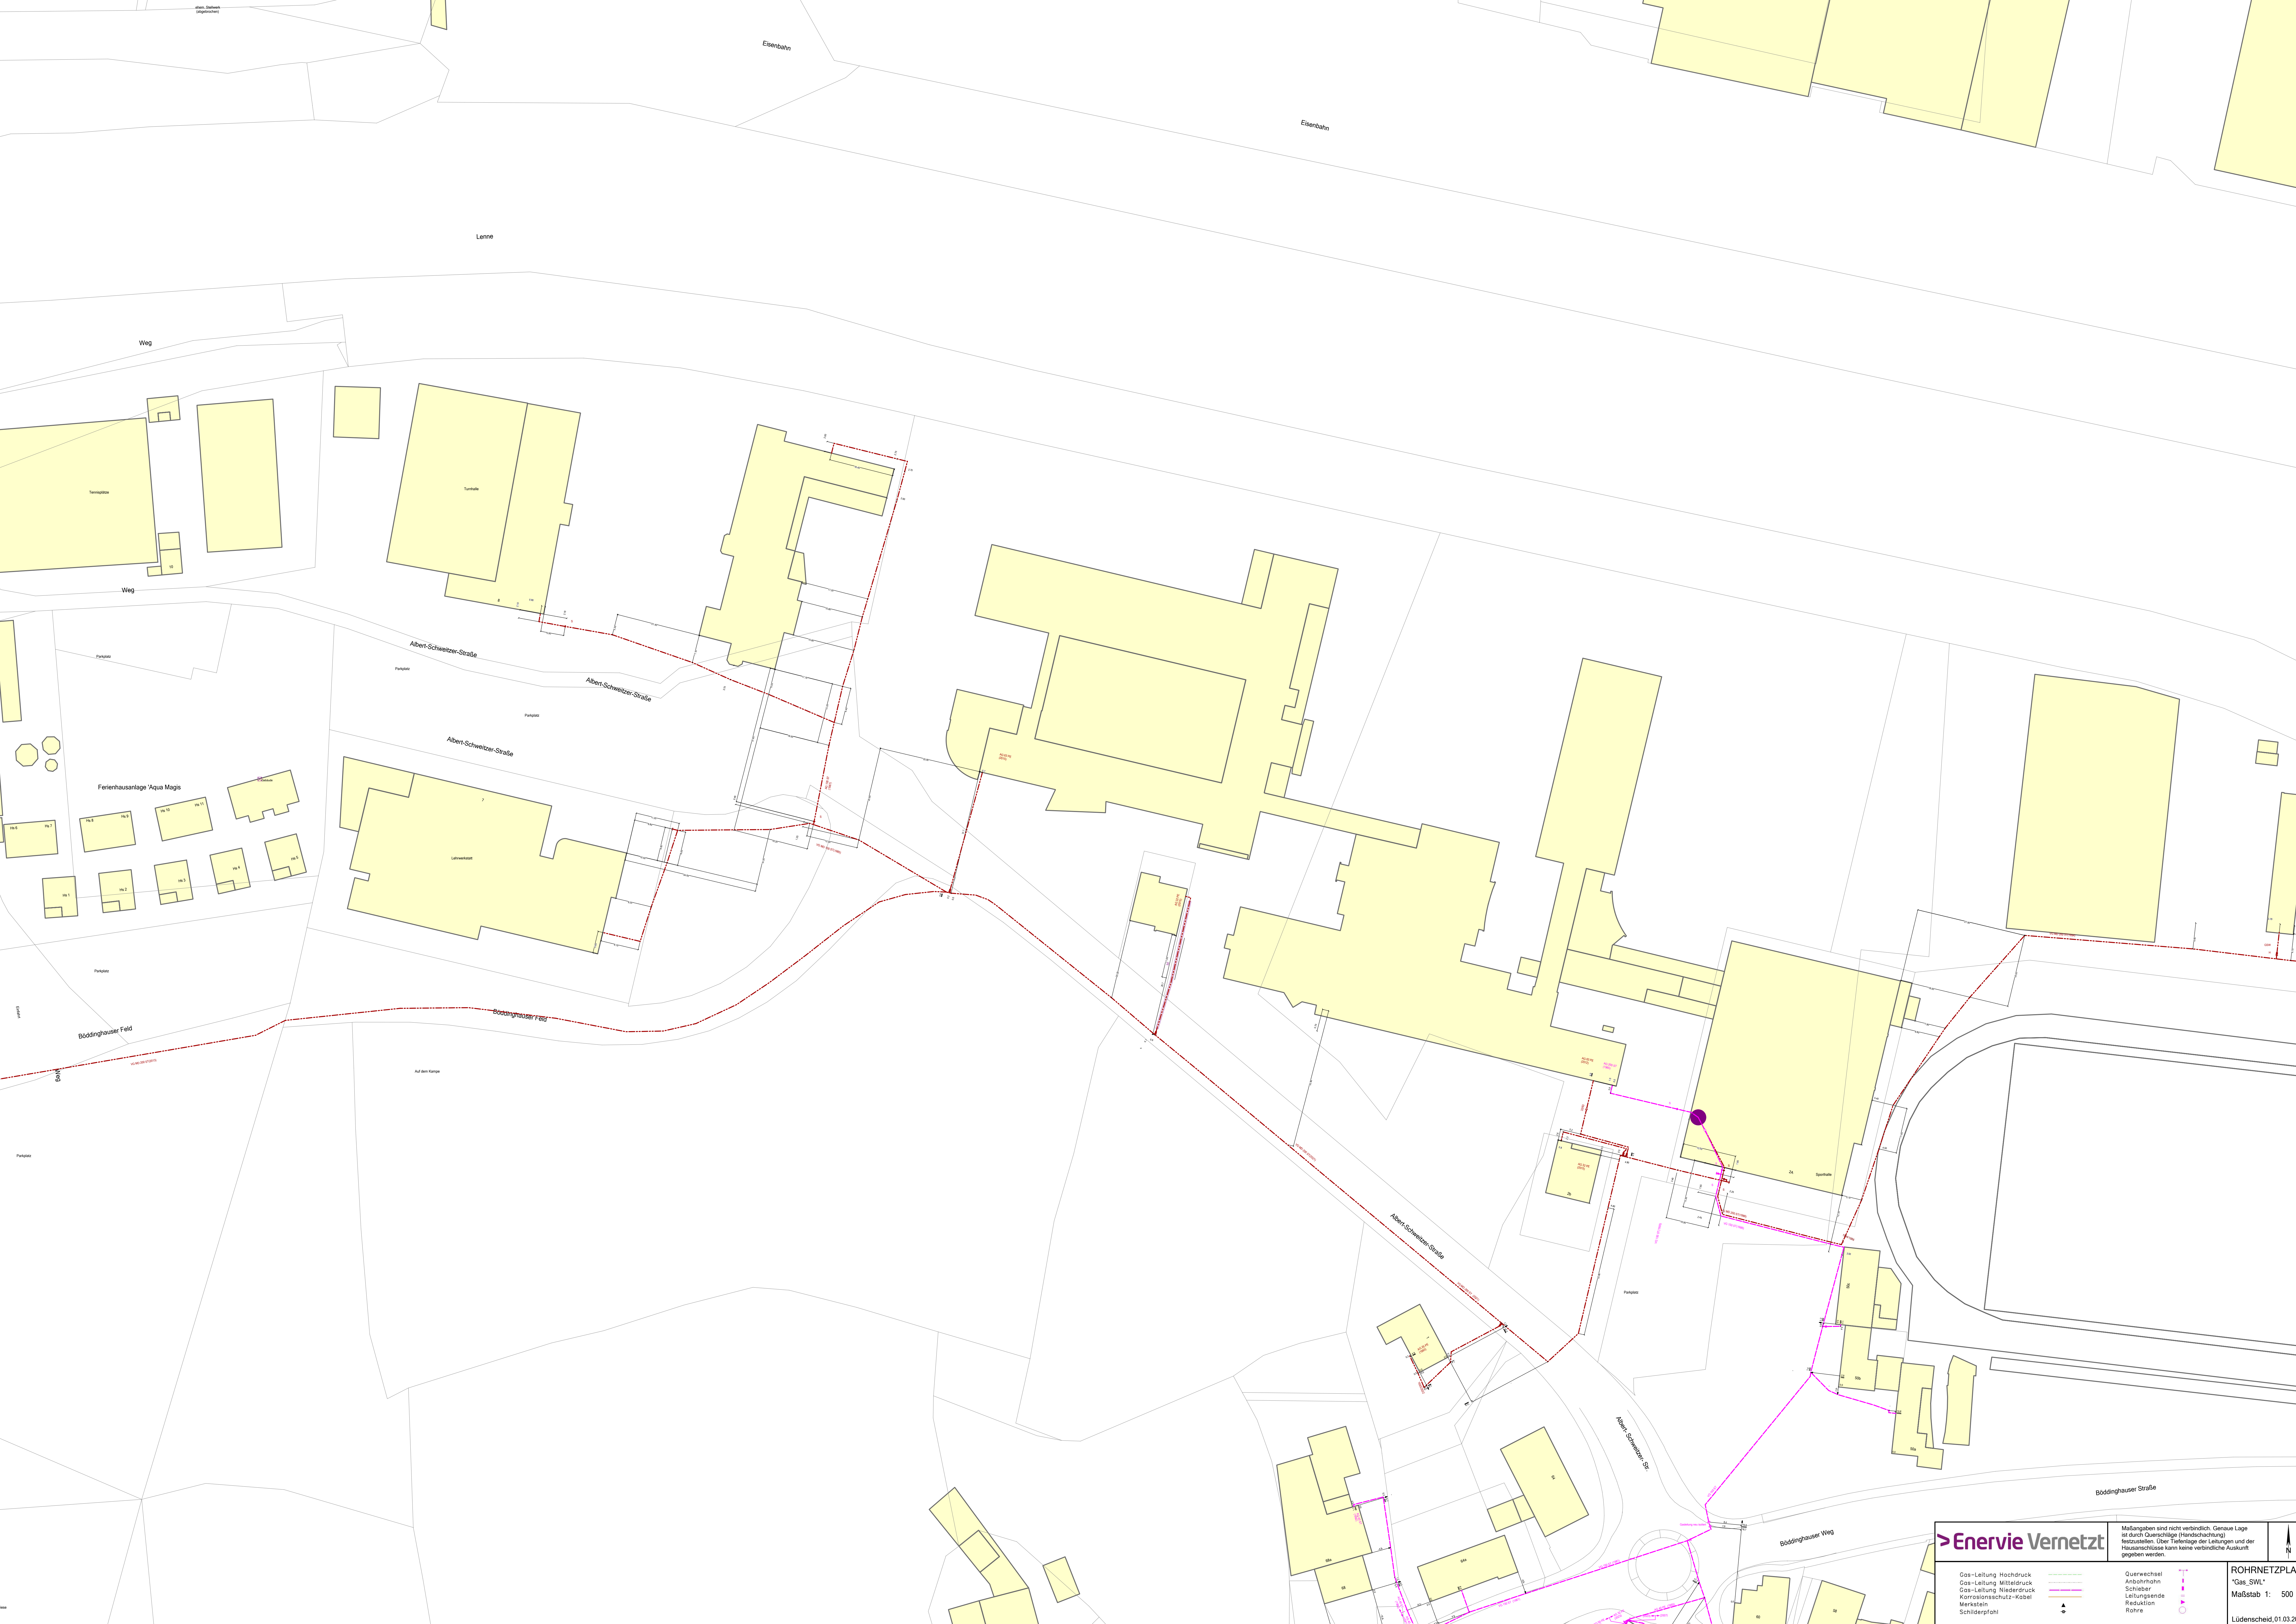

>Enervie Vernetzt

Gas-Leitung Hochdruck

Gas-Leitung Mitteldruck

Gas-Leitung Niederdruck

Korrosionsschutz-Kabel

Merkmale

Schilderpfahl

Querverweissel

Anbohrnahn

Schloßer

Leitungsende

Reduktion

Rohre

Maßangaben sind nicht verbindlich. Genaue Lage ist durch Querschläge (Handschachtung) festzustellen. Über Teilhöhe der Leitungen und der Hausanschlüsse kann keine verbindliche Auskunft gegeben werden.

ROHRNETZPLAN

Gas SWL

Maßstab 1: 500

Lüdenscheid, 01.03.2024



>Enervie Vernetzt

Wasser-Leitung Niederdruck
Wasser-Leitung Hochdruck
Merkstein
Schillerpfahl
Rohre

Querschnitt
Anbohrbohrn o. Gestänge
Anbohrbohrn m. Gestänge
Anbohrbohrn überboert
Schiller
Hydrant
Leitungsende
Reduktion

Maßangaben sind nicht verbindlich. Genaue Lage ist durch Querschnitte (Händschachtung) festzustellen. Über Teilhöhe der Leitungen und der Hausanschlüsse kann keine verbindliche Auskunft gegeben werden.

ROHRNETZPLAN
"Wasser_SWL"
Maßstab 1: 500
Lüdenscheid, 01.03.2024

**Protokoll zur Planauskunft
der
ENERVIE Vernetzt GmbH
Lennestr. 2 58507 Lüdenscheid**

Planauskunft-Nr.: 2024_03_01_06
Anforderer: gpe-projekt
Herr Dietrich
Verwendungszweck: Planungszweck/Information
Baumaßnahme: Plettenberg,
Albert-Schweitzer-Str. 4
Beginn der Maßnahme: 02.03.2024

Sie haben heute, 01.03.2024 08:58, folgende Planauskunft erhalten:

- 1 Seite Auskunftsdeckblatt
- 3 Seiten Leitungsschutzbedingungen
- 1 Seite Planauskunft Strom_Mark-E
- 1 Seite Planauskunft Strom_SWL
- 1 Seite Planauskunft Gas_SWL
- 1 Seite Planauskunft Wasser_SWL
- 1 Seite Planauskunft Feldbuch_Strom_Mark-E
- 1 Seite Protokoll

Sie haben insgesamt 10 Seiten erhalten!