

Schnitt A - A

Absturzbauwerk

DN 1000

Schacht nicht zu öffnen !

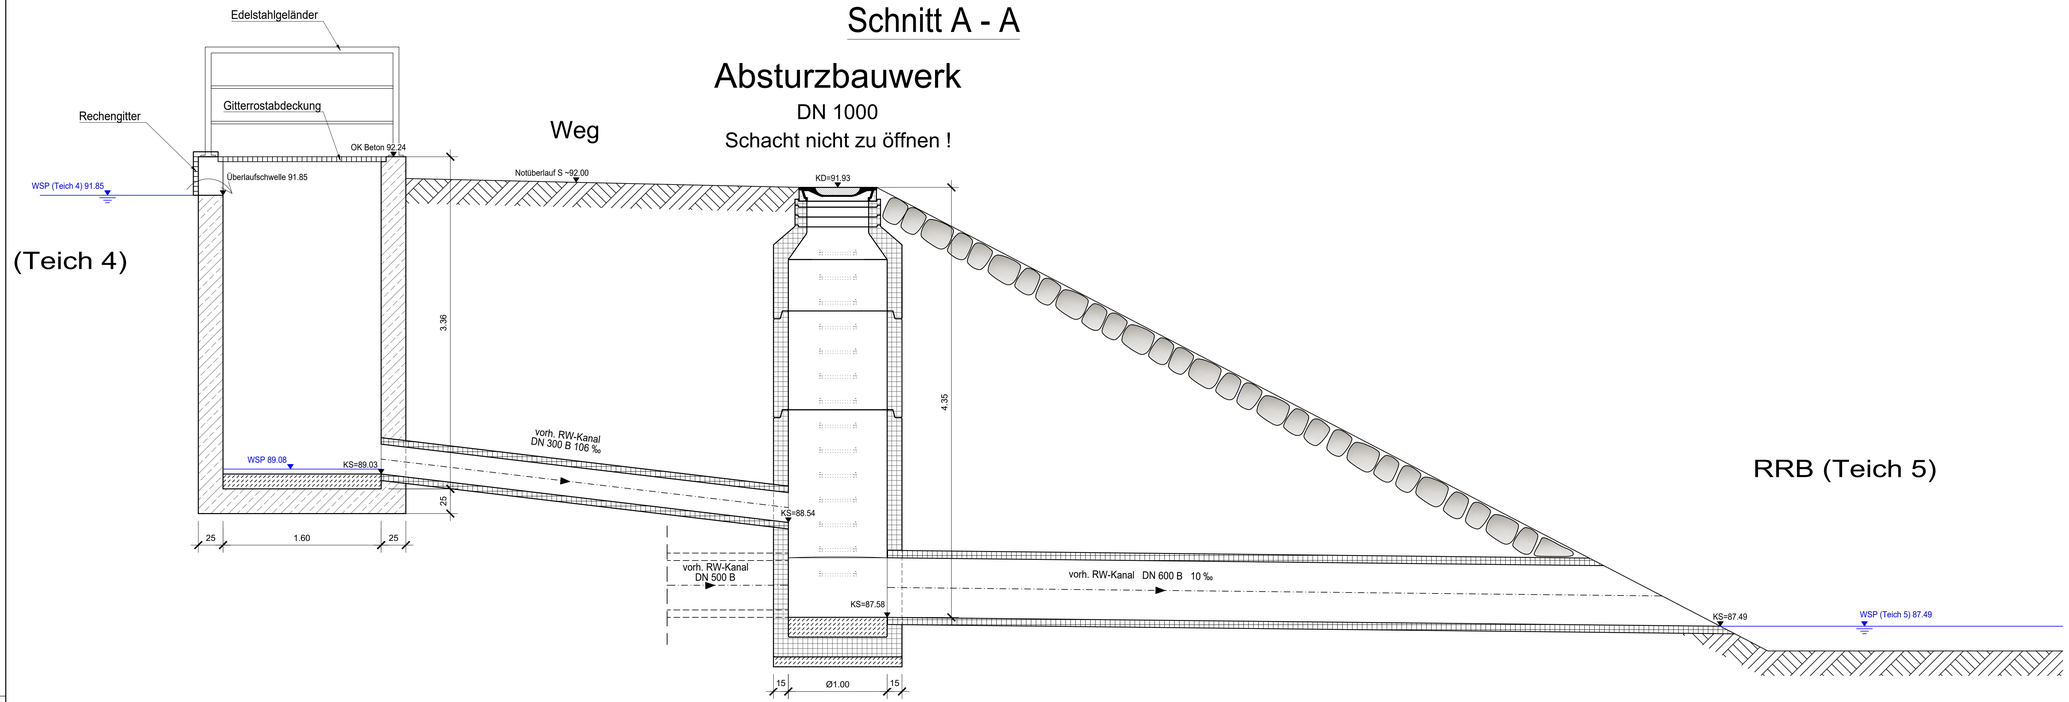

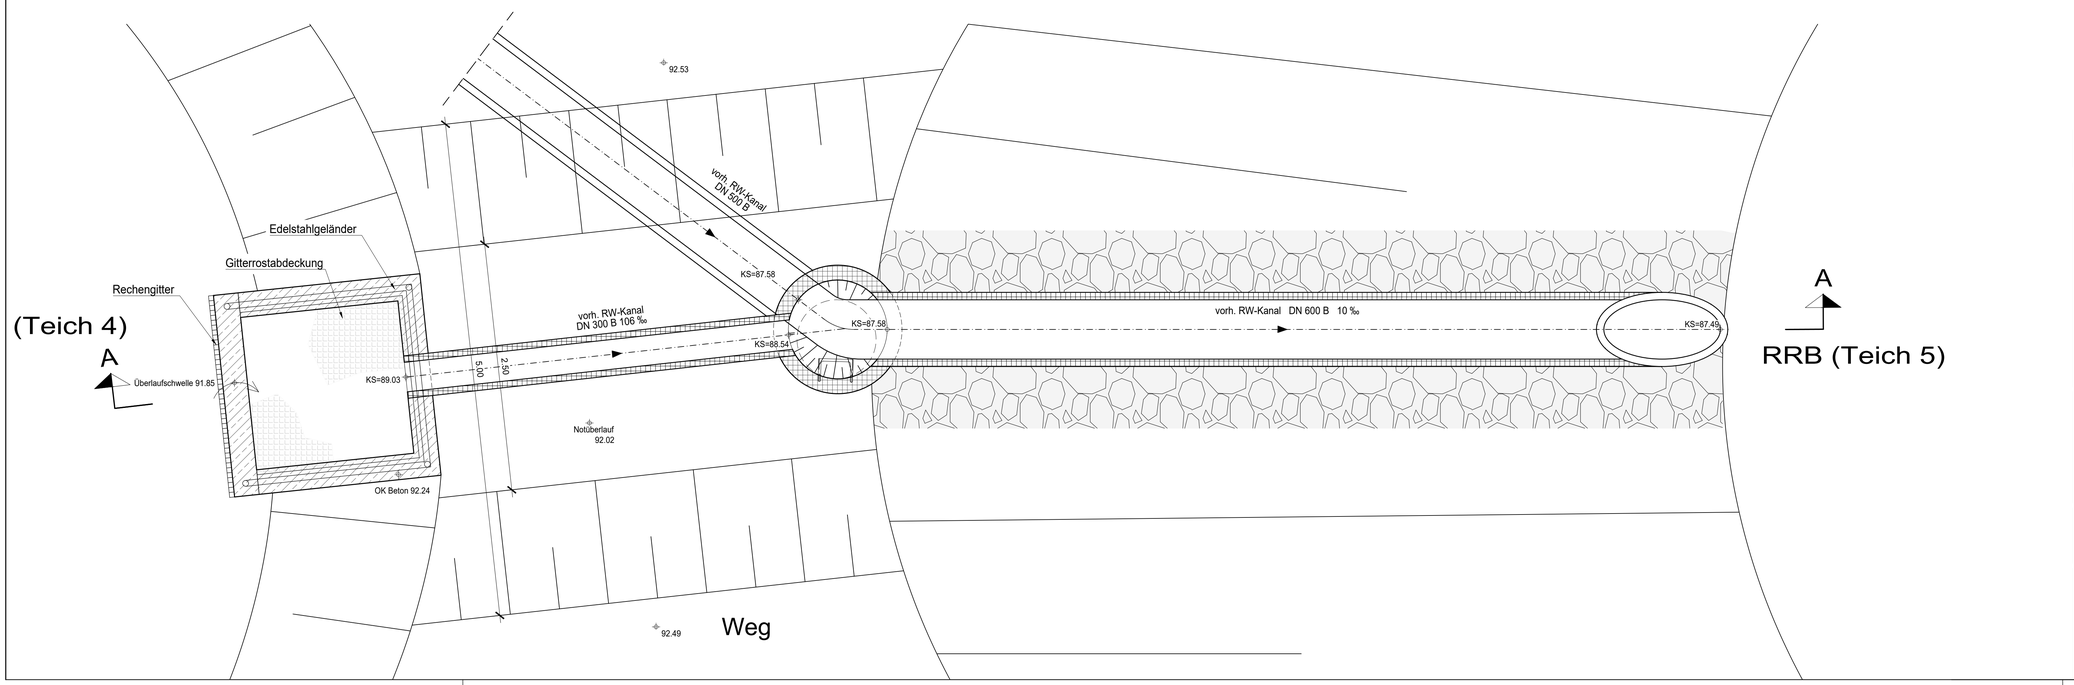

Datum:	Bearbeiter(in):	geprüft:	Vermerk:	Index:

Planverfasser (extern):

WEBER Ingenieure

Weber-Ingenieure GmbH

Lange Straße 42 44579 Castrop-Rauxel

Tel.: 02305 / 9479-0 Fax: 02305 / 9479-30

www.weber-ing.de

Bauherr(in):

Bau-und Liegenschaftsbetrieb NRW Dortmund

Emil-Figge-Str. 91, 44227 Dortmund

Nutzer / Mieter(in):

Ruhr-Universität Bochum

Universitätsstr.150, 44801 Bochum

BLB NRW

Bau- und Liegenschaftsbetrieb NRW Dortmund

Emil-Figge-Straße 91
D - 44227 Dortmund
Telefon: +49 231 99535 - 0
Telefax: +49 231 99535 - 990
E-Mail: do.poststelle@blb.nrw.de
Internet: www.blb.nrw.de

Projekt:	RUB
10-12-2188-13-001 (SAP-/Projekt-Nummer)	Bestand (Projektbezeichnung)
Wirtschaftseinheit / Liegenschaft:	Ruhr-Universität Bochum
WE2188 (Wirtschaftseinheitsnummer)	Universitätsstr. 150, 44801 Bochum (Wirtschaftseinheits- / Liegenschaftsbezeichnung)
Objekt/Bauwerk/Gebäude	
GE00___ (Objekt-/Bauwerks-/Gebäude-Nr.)	Universitätsstr. 150, 44801 Bochum (Objekt-/Bauwerks-/Gebäudebezeichnung)

Planbezeichnung/Darstellung: Detail Absturzbauwerk	Bauteil / Trakt: RUB-Gesamt
	Geschoss / Anlage:
Planschlüssel: 2188_FGP_9_05-_SC_GE_KAN_Detail_--.dwg	Planinhalt: Detail

Dateipfad: ---			
Modell-Name: ---	Plottabelle: --	Planart: Bestandsplan	
Layout-Name: ---	Gezeichnet: 04.12.2023 tbe	Fachbereich: Entwässerung	
Maßstab: 1:25	Entwurfsverfasser (gem. §10 BauO NRW):	Blatt-Nr.: 5-3-X_01	Maßstab: 1:25
		Blattgröße: 1600x800	
		Plotdatum: 06.11.2023	Index: -