
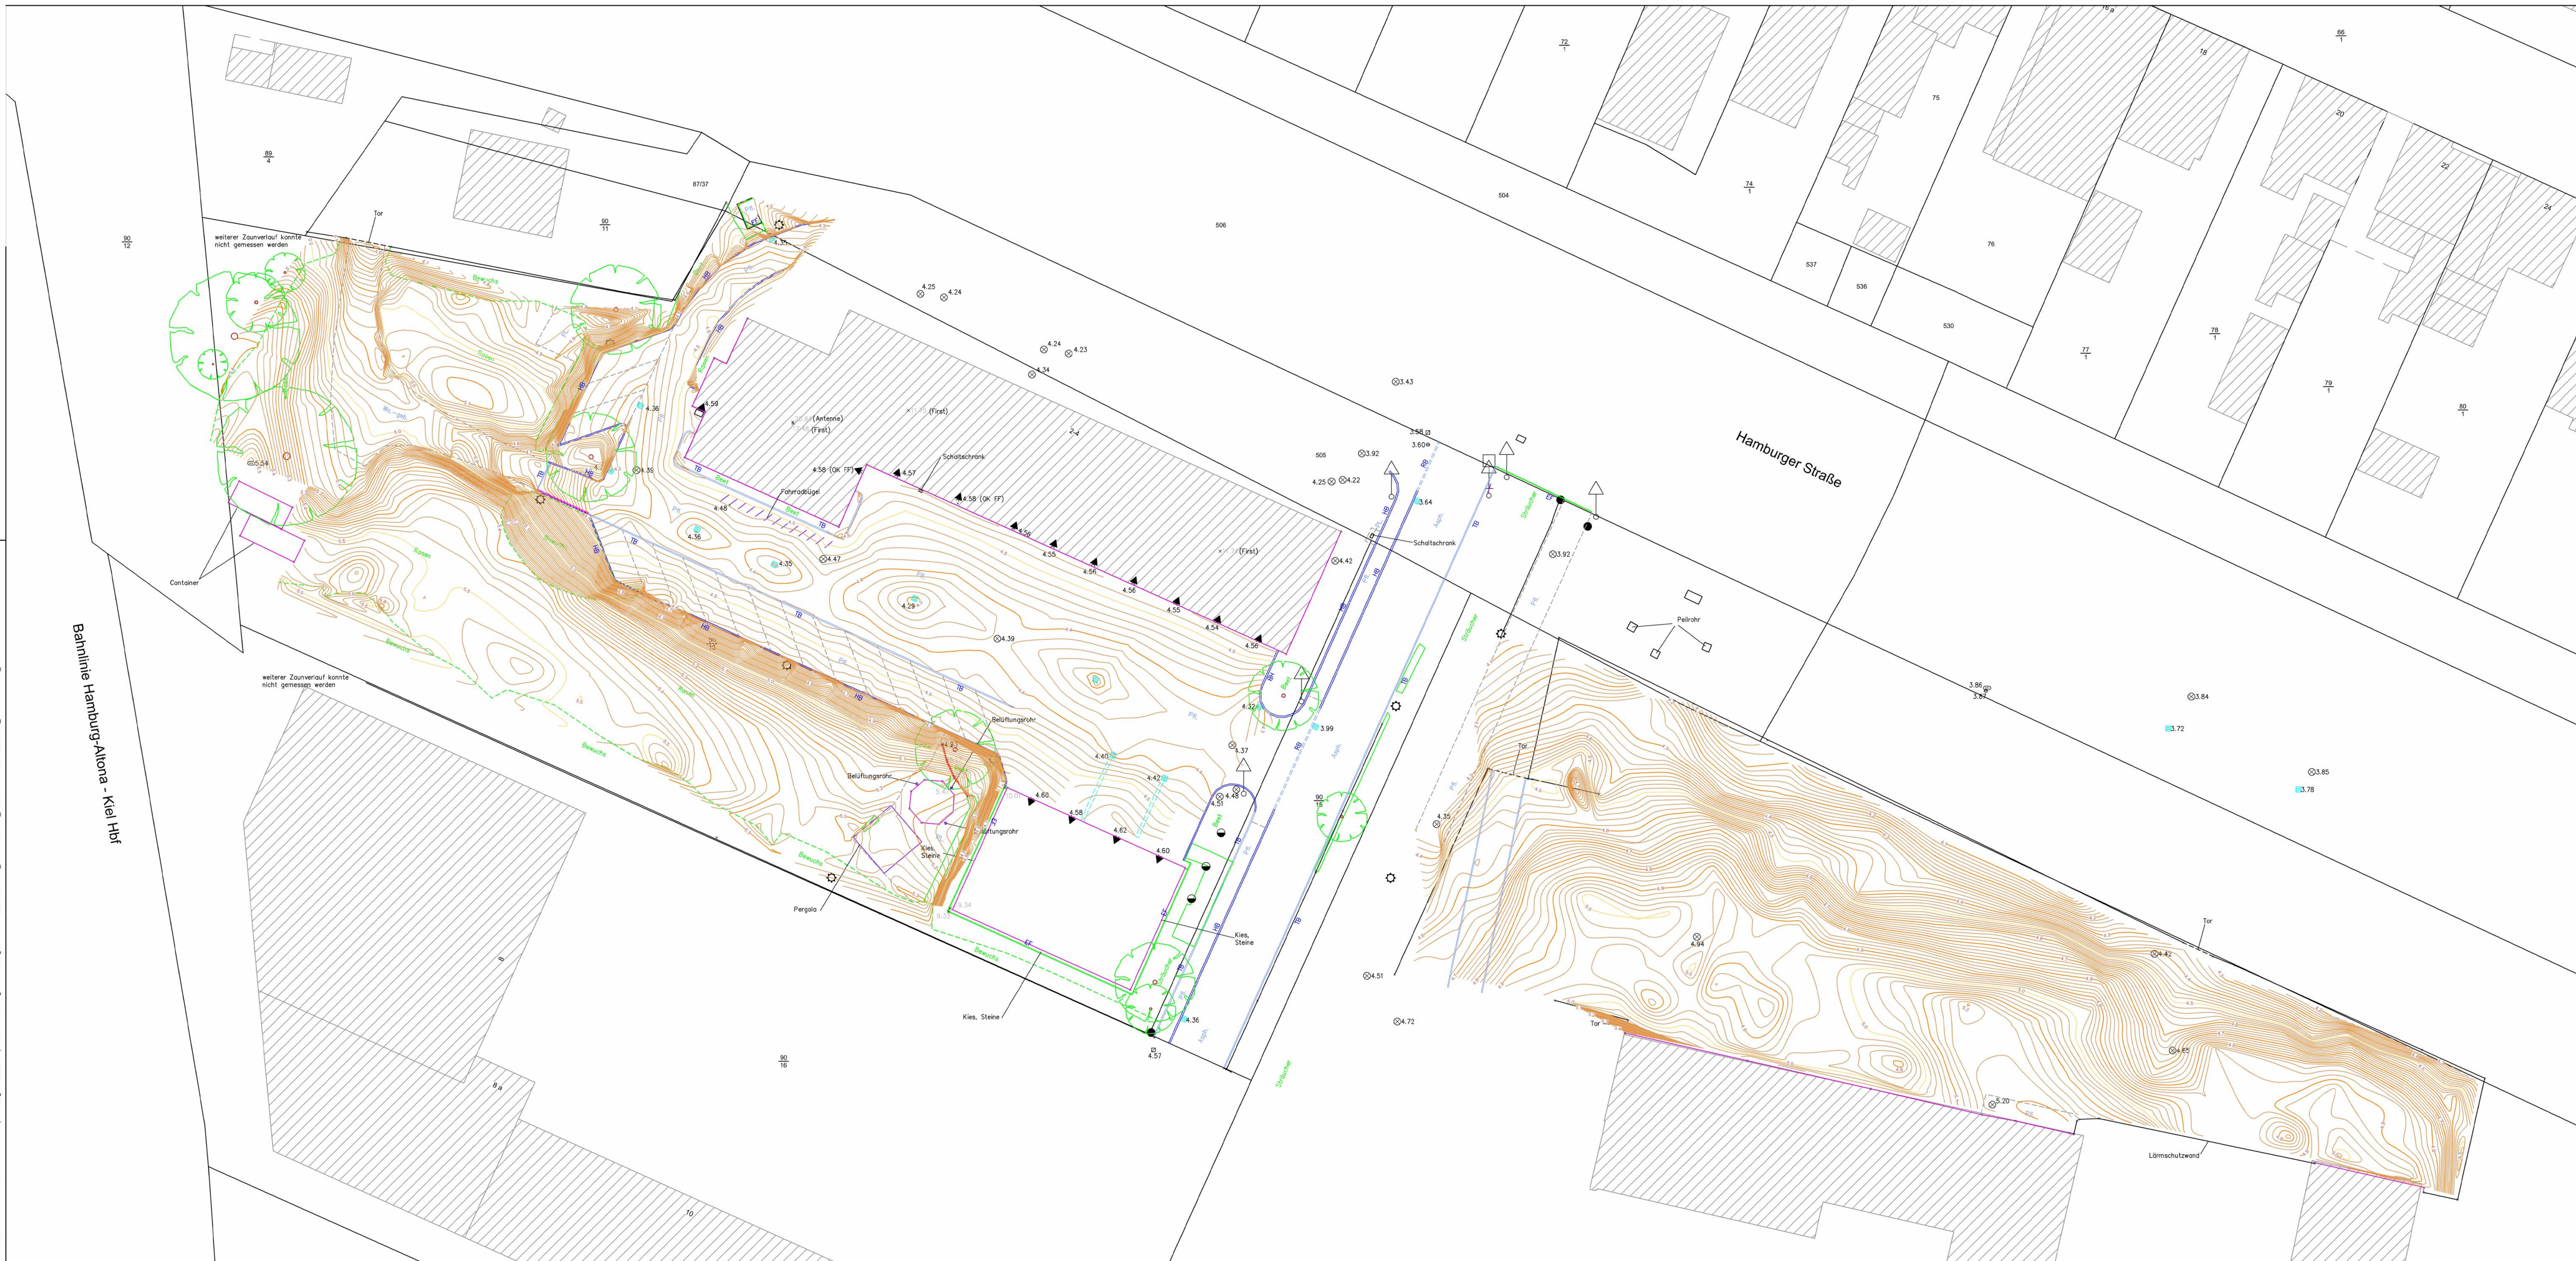


LEGENDE

Symbol	Bedeutung
× 3.36 × 9.99	Messpunkt mit Höhe / Messp. mit Höhe u. GOK bzw. KG
⊗	Kanalschacht
	Straßenablauf
▲	Eingang / Oberkante Fußbodenhöhe
◑	Mast
●	Pfosten
☼	Leuchte
	Gasschieberkappe
	Unterflurhydrant
	Wasserschieberkappe
	Strassenschild
	Verkehrsschild
	Baum
	Gebäudelinie
	Mauer / Stützmauer
	Zaun
	Bewuchsgrenze
	Hochbordstein (HB)
	Tiefbordstein (TB)
	Rundbordstein (RB)
	Einfassungsstein (EF)
	Abgrenzung
	Wasserlauf (WL)
	Hecke
	Zaun

Index	Art der Änderung	Datum	Name

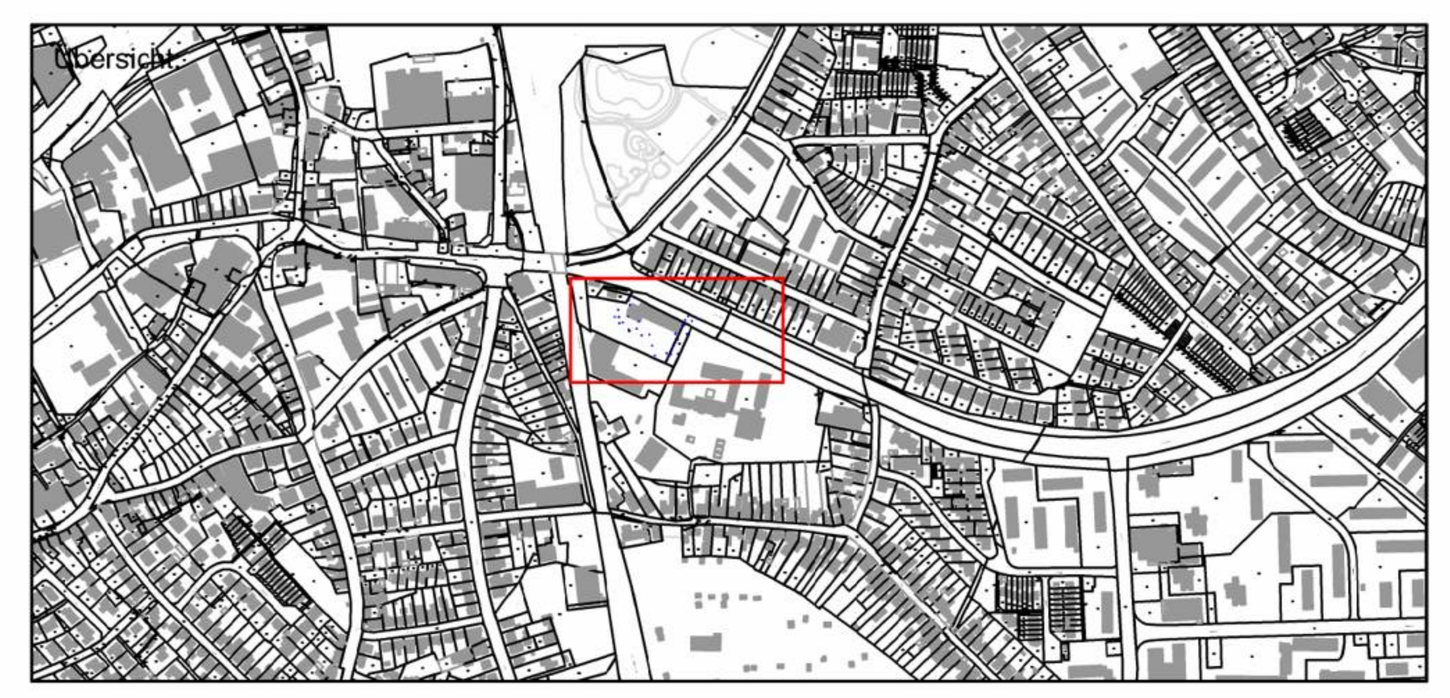

Lagebezug: ETRS89 / UTM32
Höhenbezug: DHHN2016 / NHN-Höhen

Bei Übertrag von Strecken in die Örtlichkeit ist der Faktor 1,0004 anzubringen (Längenverzerrung).

Fachamt: **STADT ELMSHORN**
Haupt- und Rechtsamt
IT und GIS | GIS
Schulstraße 15-17, 25335 Elmshorn

Elmshorn
Der Oberbürgermeister

Projekt: **Feuerwache Süd**
Bestandsvermessung
Parkflächen-Erweiterung

Ausführungsplanung

Planinhalt: **Bestandsplan**
Vermessung

Maßstab: 1 : 250
Plan Nr.: -

N

	Datum:	Name:
bearbeitet:	03.05.2023	C. Krause
gezeichnet:	17.05.2023	V. Finitsi
geprüft:	17.05.2023	C. Krause

Elmshorn, den 17.05.2023

i. A.Name

Vervielfältigung, Umarbeitung, Veröffentlichung und Weitergabe an Dritte nur mit Zustimmung der Stadt Elmshorn oder zum eigenen Gebrauch. Maße sind vor Ort zu prüfen.
ALKIS-Grundlage Stand 22.02.2024 © GeoBasis-DE/LVermGeo SH (www.LVermGeoSH.schleswig-holstein.de)
Luftbilder Stand April 2019
© Stadt Elmshorn

Q:\Gebäude\FEUERWEHR\Feuerwache Süd (Hamburger Straße 2-4)\2019 Erweiterung\Vermessung u. Pläne\Feuerwache Süd_mit DGM an AG_Höhenlinien\Feuerwache Süd_mit DGM an AG_HL