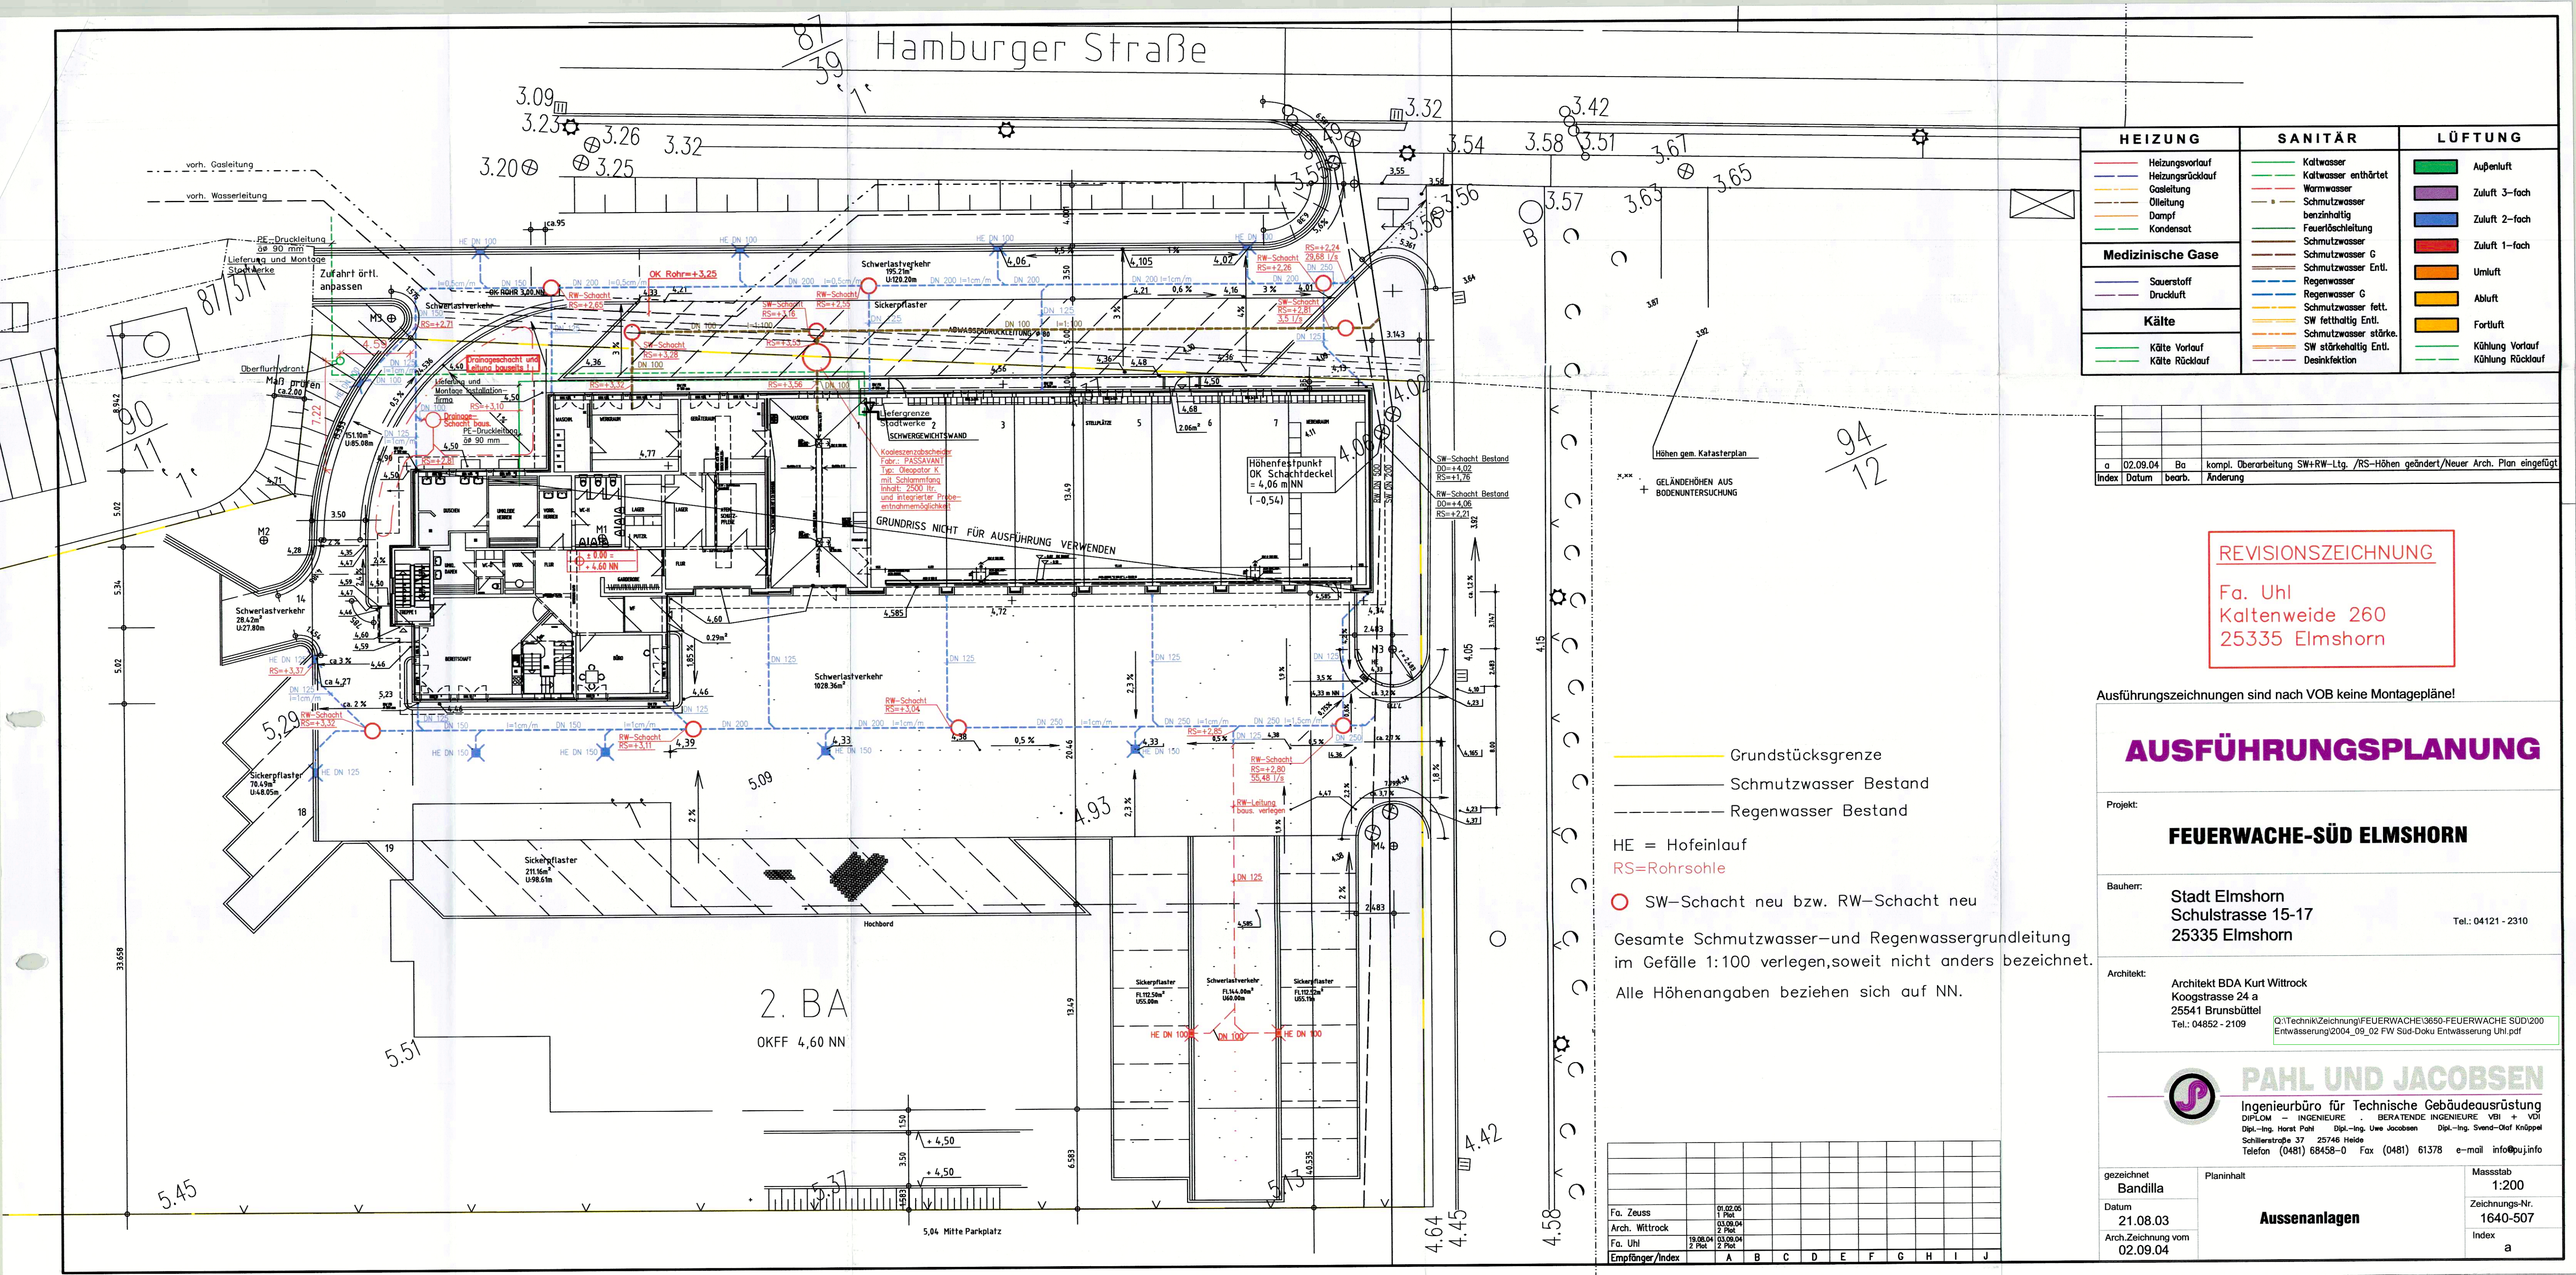


HEIZUNG	SANITÄR	LÜFTUNG
Heizungsvorlauf	Kaltwasser	Außenluft
Heizungsrücklauf	Kaltwasser enthärtet	Zuluft 3–fach
Gasleitung	Warmwasser	Zuluft 2–fach
Ölleitung	Schmutzwasser benzinhaltig	Zuluft 1–fach
Dampf	Feuerlöschleitung	Umluft
Kondensat	Schmutzwasser	Abluft
Medizinische Gase	Schmutzwasser G	Fortluft
Sauerstoff	Schmutzwasser Entl.	Kühlung Vorlauf
Druckluft	Regenwasser	Kühlung Rücklauf
Kälte	Regenwasser G	
Kälte Vorlauf	Schmutzwasser fett.	
Kälte Rücklauf	SW fetthaltig Entl.	
	Schmutzwasser stärke.	
	SW stärkehaltig Entl.	
	Desinfektion	

Index	Datum	bearb.	Änderung
a	02.09.04	Ba	kompl. Überarbeitung SW+RW–Ltg. /RS–Höhen geändert/Neuer Arch. Plan eingefügt

REVISIONSZEICHNUNG

Fa. Uhl
Kaltenweide 260
25335 Elmshorn

Ausführungszeichnungen sind nach VOB keine Montagepläne!

AUSFÜHRUNGSPLANUNG

Projekt:

FEUERWACHE-SÜD ELMSHORN

Bauherr:

Stadt Elmshorn
Schulstrasse 15-17
25335 Elmshorn
Tel.: 04121 - 2310

Architekt:

Architekt BDA Kurt Wittrock
Koogstrasse 24 a
25541 Brunsbüttel
Tel.: 04852 - 2109

Q:\Technik\Zeichnung\FEUERWACHE\3650-FEUERWACHE SÜD\200 Entwässerung\2004_09_02 FW Süd-Doku Entwässerung Uhl.pdf

PAHL UND JACOBSEN
Ingenieurbüro für Technische Gebäudeausrüstung
DIPLOM – INGENIEURE . BERATENDE INGENIEURE VBI + VDI
Dipl.–Ing. Horst Pahl Dipl.–Ing. Uwe Jacobsen Dipl.–Ing. Svend–Olof Knüppel
Schillerstraße 37 25746 Heide
Telefon (0481) 68458–0 Fax (0481) 61378 e–mail info@puj.info

Fa. Zeuss		01.02.05 1 Plot									
Arch. Wittrock		03.09.04 2 Plot									
Fa. Uhl	19.08.04 2 Plot	03.09.04 2 Plot									
Empfänger/Index		A	B	C	D	E	F	G	H	I	J

gezeichnet	Bandilla	Planinhalt	Massstab 1:200
Datum	21.08.03	**Aussenanlagen**	Zeichnungs-Nr. 1640-507
Arch.Zeichnung vom	02.09.04		Index a