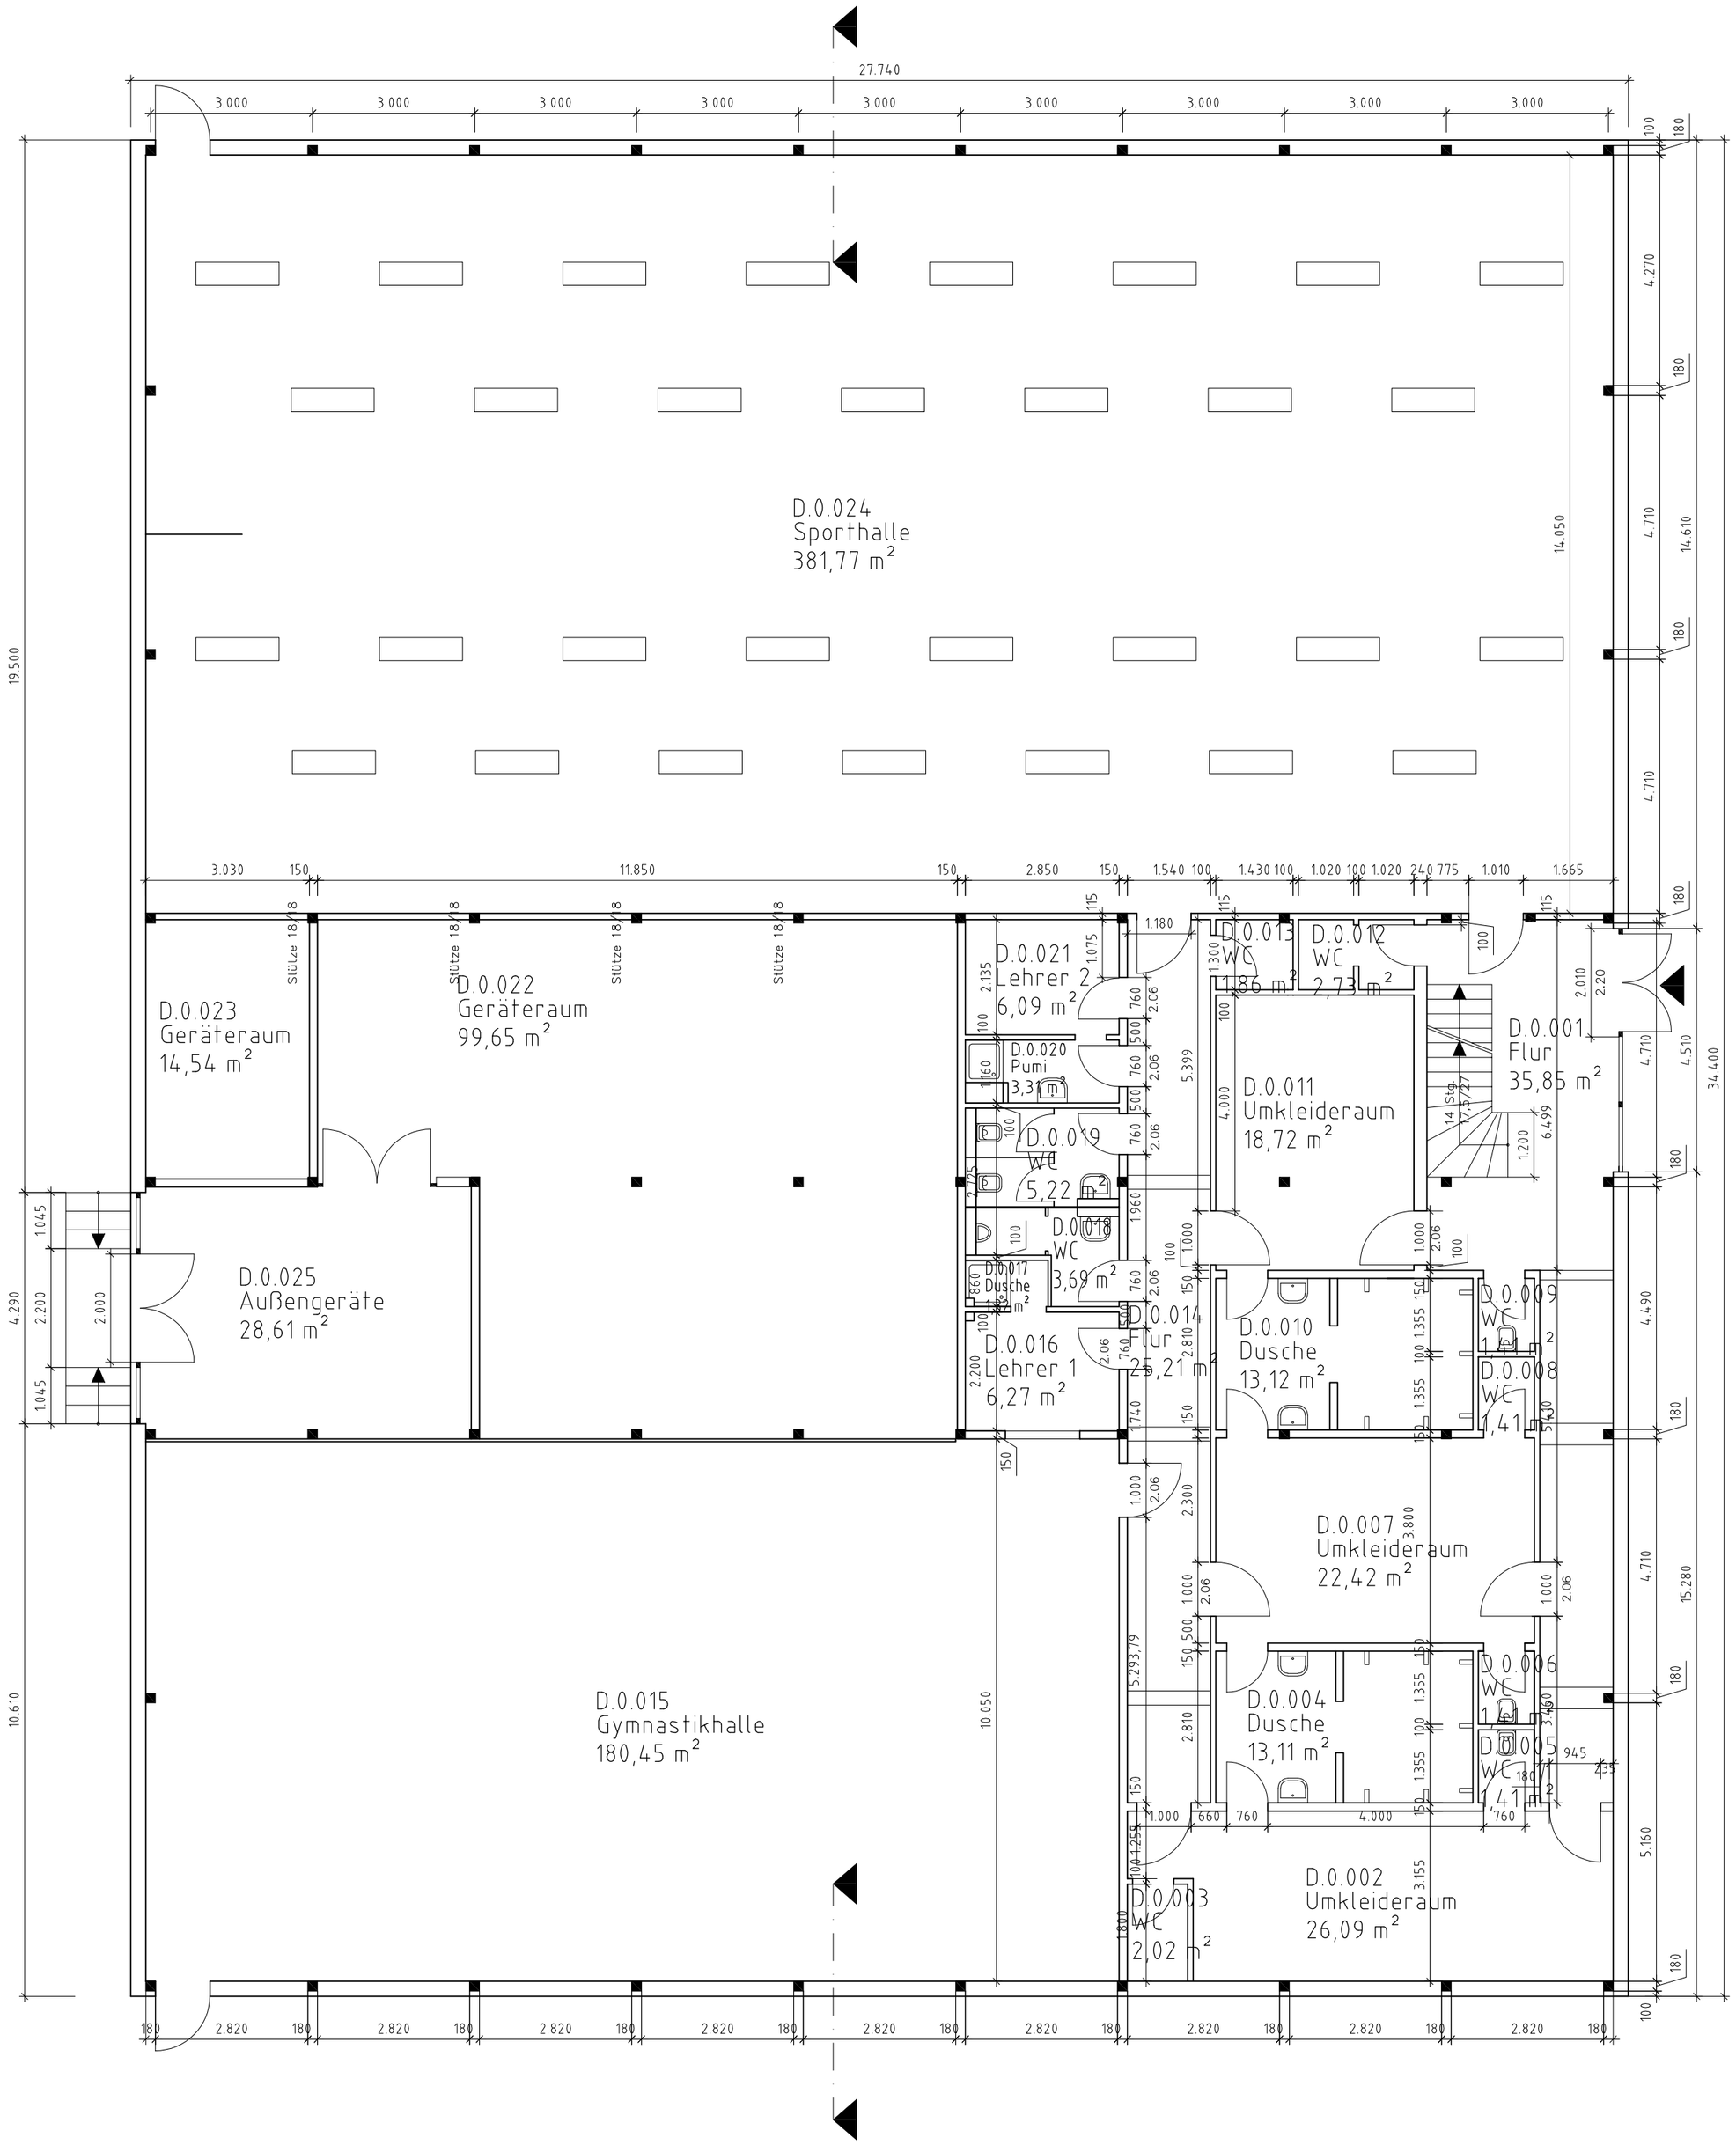

Fachamt:	**STADT ELMSHORN** **Amt für Stadtentwicklung** Schulstraße 15-17, 25335 Elmshorn		**Elmshorn** **Der Oberbürgermeister**
Projekt:	**ELSA-BRÄNDSTRÖM-SCHULE EMSHORN** Zum Krückaupark 7, 25337 Elmshorn Turnhalle Bestandsplan		
Planinhalt:	**GRUNDRISS** Erdgeschoss Turnhalle	Maßstab: 1:100 Plan Nr.: 70_9625_7_Z_B2_108	
	Datum:	Name:	Elmshorn, den 11.08.2023
bearbeitet:			
gezeichnet:	15.05.2002	n.n	
geprüft:			i. A. Name

Vervielfältigung, Umarbeitung, Veröffentlichung und Weitergabe an Dritte nur mit Zustimmung der Stadt Elmshorn oder zum eigenen Gebrauch. Maße sind vor Ort zu prüfen. ALKIS-Grundlage Stand 25.08.2018© GeoBasis-DE/LVermGeo SH (www.LVermGeoSH.schleswig-holstein.de)
Luftbilder Stand März 2015
© Stadt Elmshorn

Q:\Gebäude\SCHULEN\EBS (Zum Krückaupark 7)\Zeichnungen\100 Bauzeichnungen\B - Bestandszeichnungen\B_108 Turnhalle_EG