


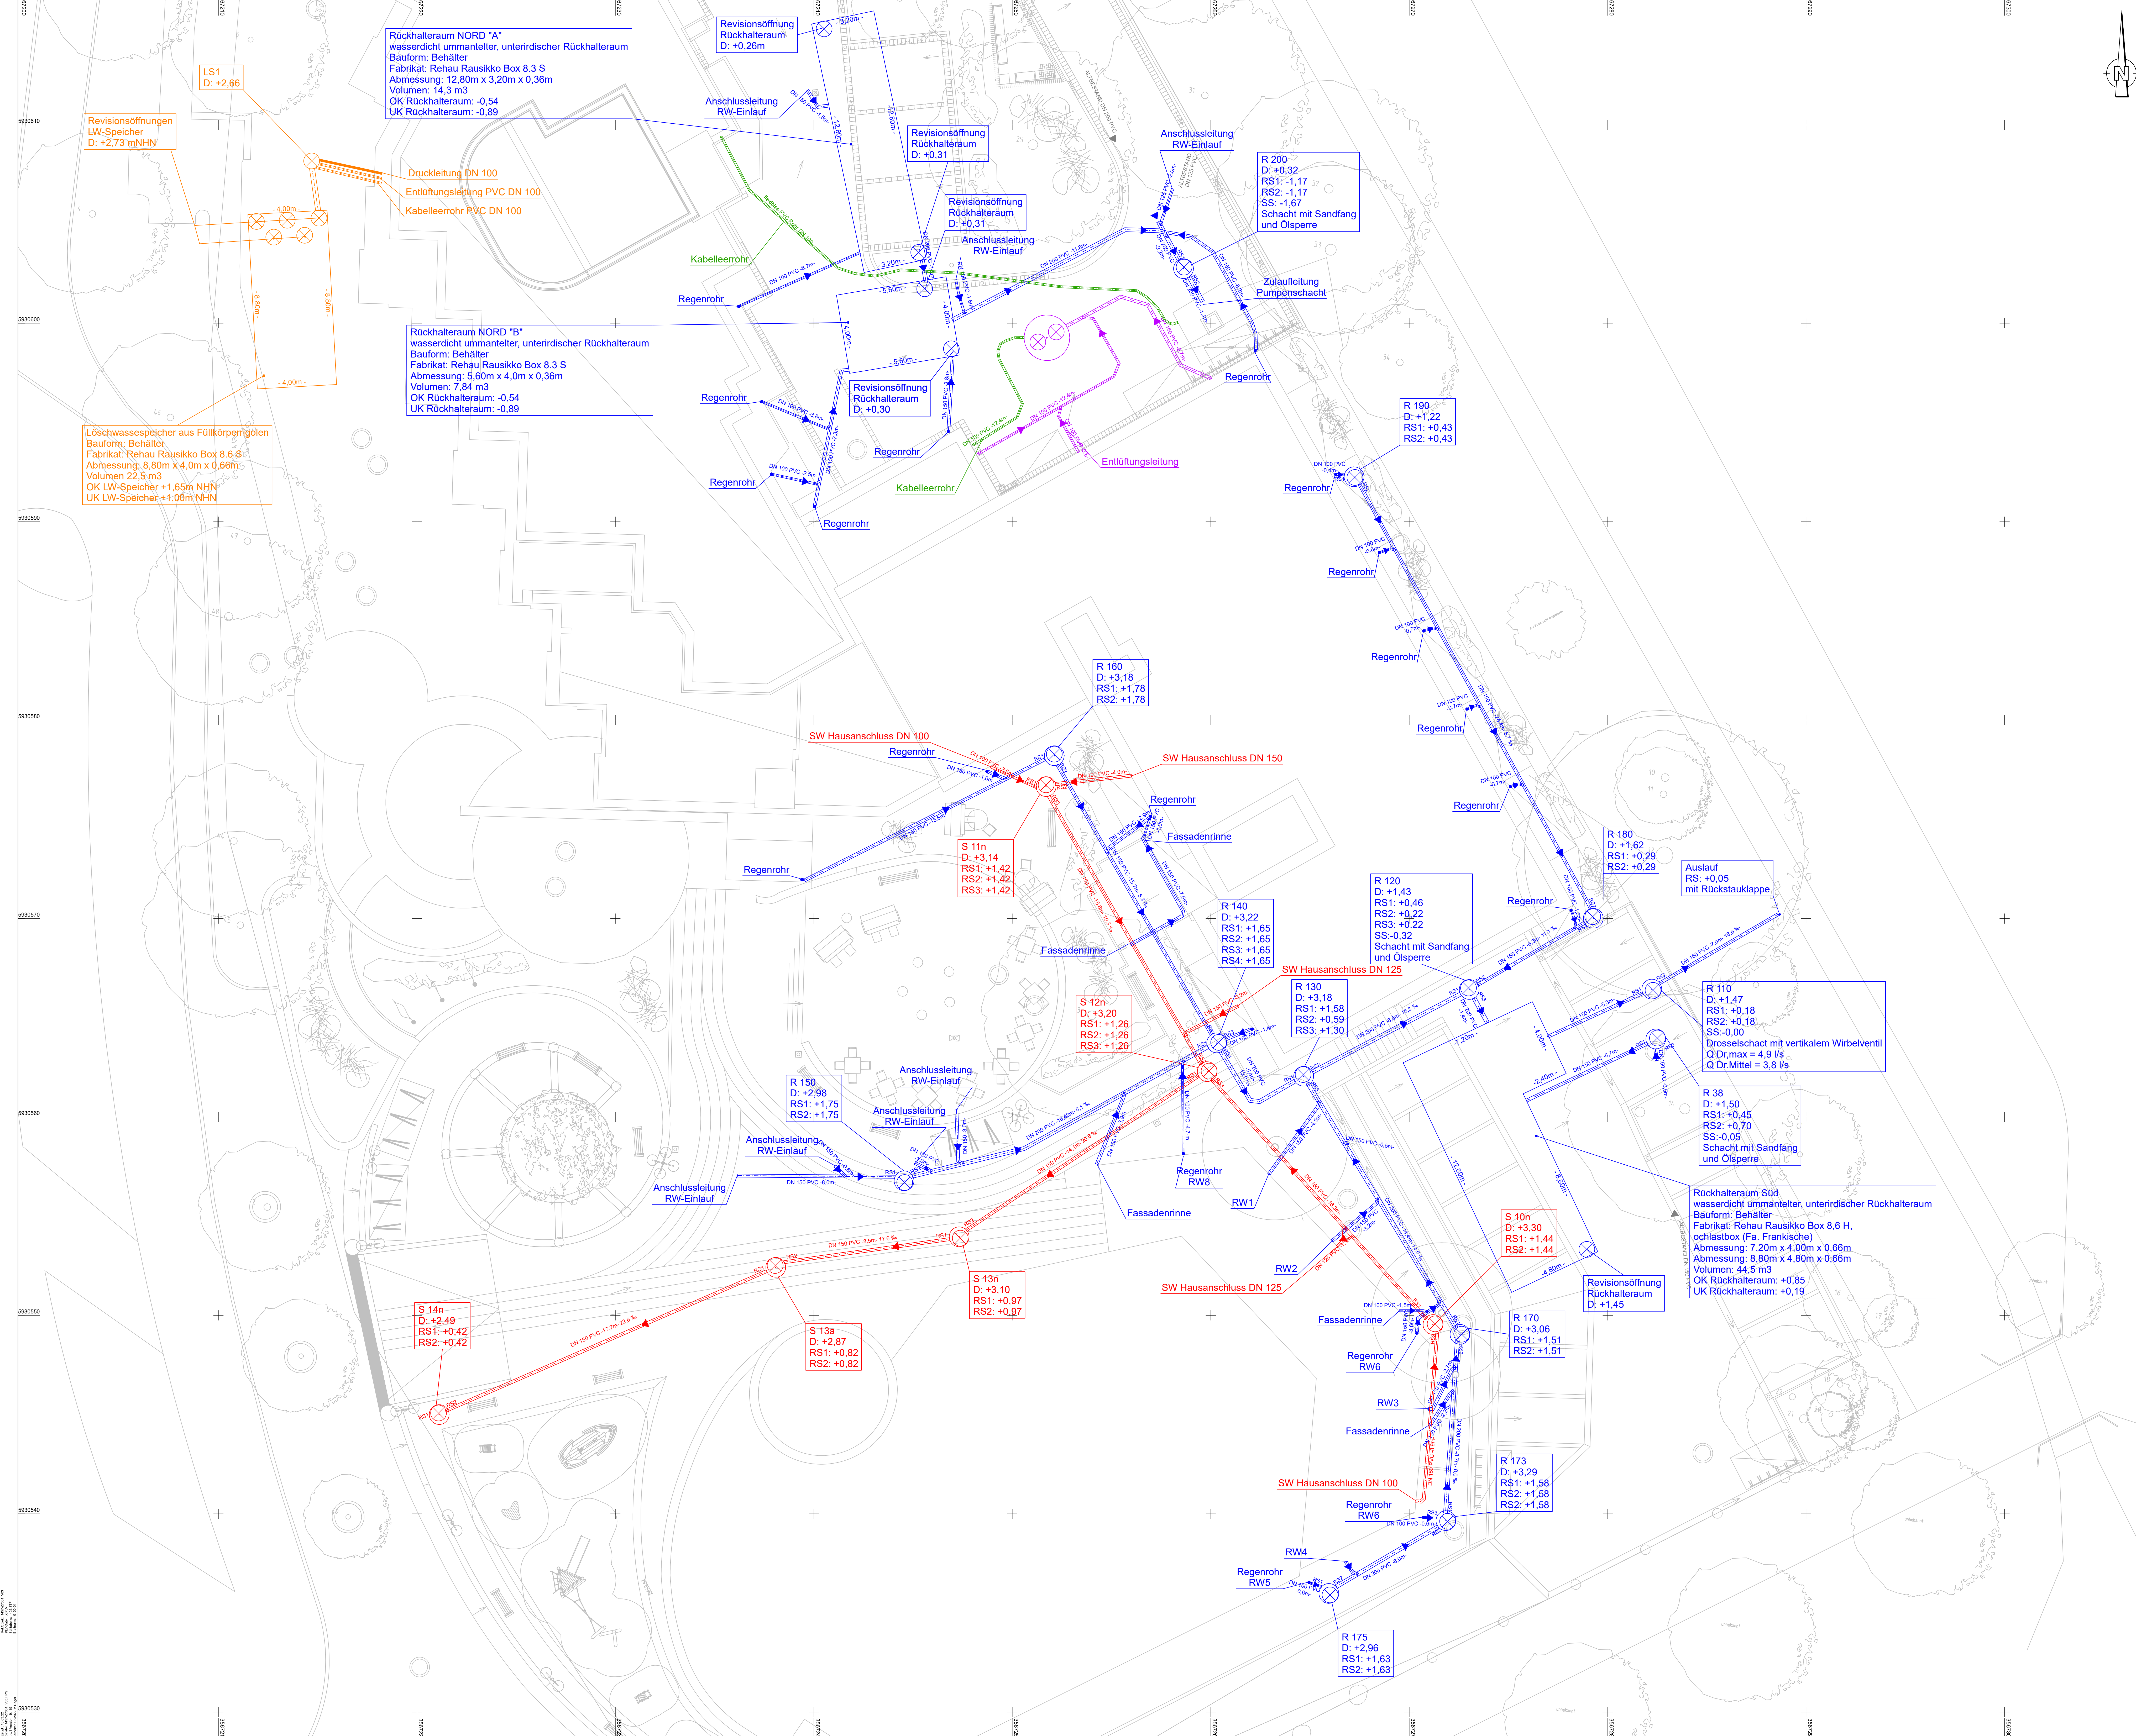

Altbestand	Kanal mit Fließrichtung Schacht mit Abdeckung
Neubau Firma Weseloh:	Regenwasserkanal mit Fließrichtung Regenwasserschacht mit Abdeckung Lage und Höhe gemessen am 10-11.02.2022
Neubau Firma Weseloh:	Schmutzwasserkanal mit Fließrichtung Schmutzwasserschacht mit Abdeckung Lage und Höhe gemessen am 10-11.02.2022
Neubau Firma Weseloh:	Zulaufleitung Fettsäurefänger mit Fließrichtung Fettsäurefänger mit Abdeckung **) ** Lage und Höhe gemessen am 10-11.02.2022
Neubau Firma Weseloh:	Leitungen für den Löschwasserspeicher Revisionsöffnung + Schacht ** Lage und Höhe gemessen am 10-11.02.2022
Neubau Firma Weseloh:	Leerrohr

Bezugshöhe für Höhenmessungen:
Baustellenhöhenfestpunkt = Meterriess an Mauer + 4,40 mNHN (DHN 2016)
gemäß Übergabeprotokoll vom 09.03.2021

Heinrich Weseloh
Straßen- und Tiefbau GmbH
Holtzhausen 18 · 21079 Hamburg
Telefon (040) 7 68 99 16-0
weseloeh-gmbh@weseloeh.de · www.weseloeh.de

Die Übereinstimmung des Planes mit der Ausführung wird bestätigt:
Für den Auftraggeber: _____ Für den Auftragnehmer: _____
Hamburg, den _____

Änderungen	Datum	Bezeichnet

Auftraggeber: Valletta GmbH Ema-Scheffler-Straße 2 51103 Köln	Maßnahme: Malteserstr. Krieterstraße 7	Beurteilt: 03/2022 M. Regel
Projeckt: Revisionsplan Schmutz- und Regenentwässerung		Zeichnung Nr.: 1457-Z7001_V03
Ausführungsjahr 2022	Revisionsplan	
Lagebezug: GK LS320	Höhenbezug: NHN2016 (HS170)	