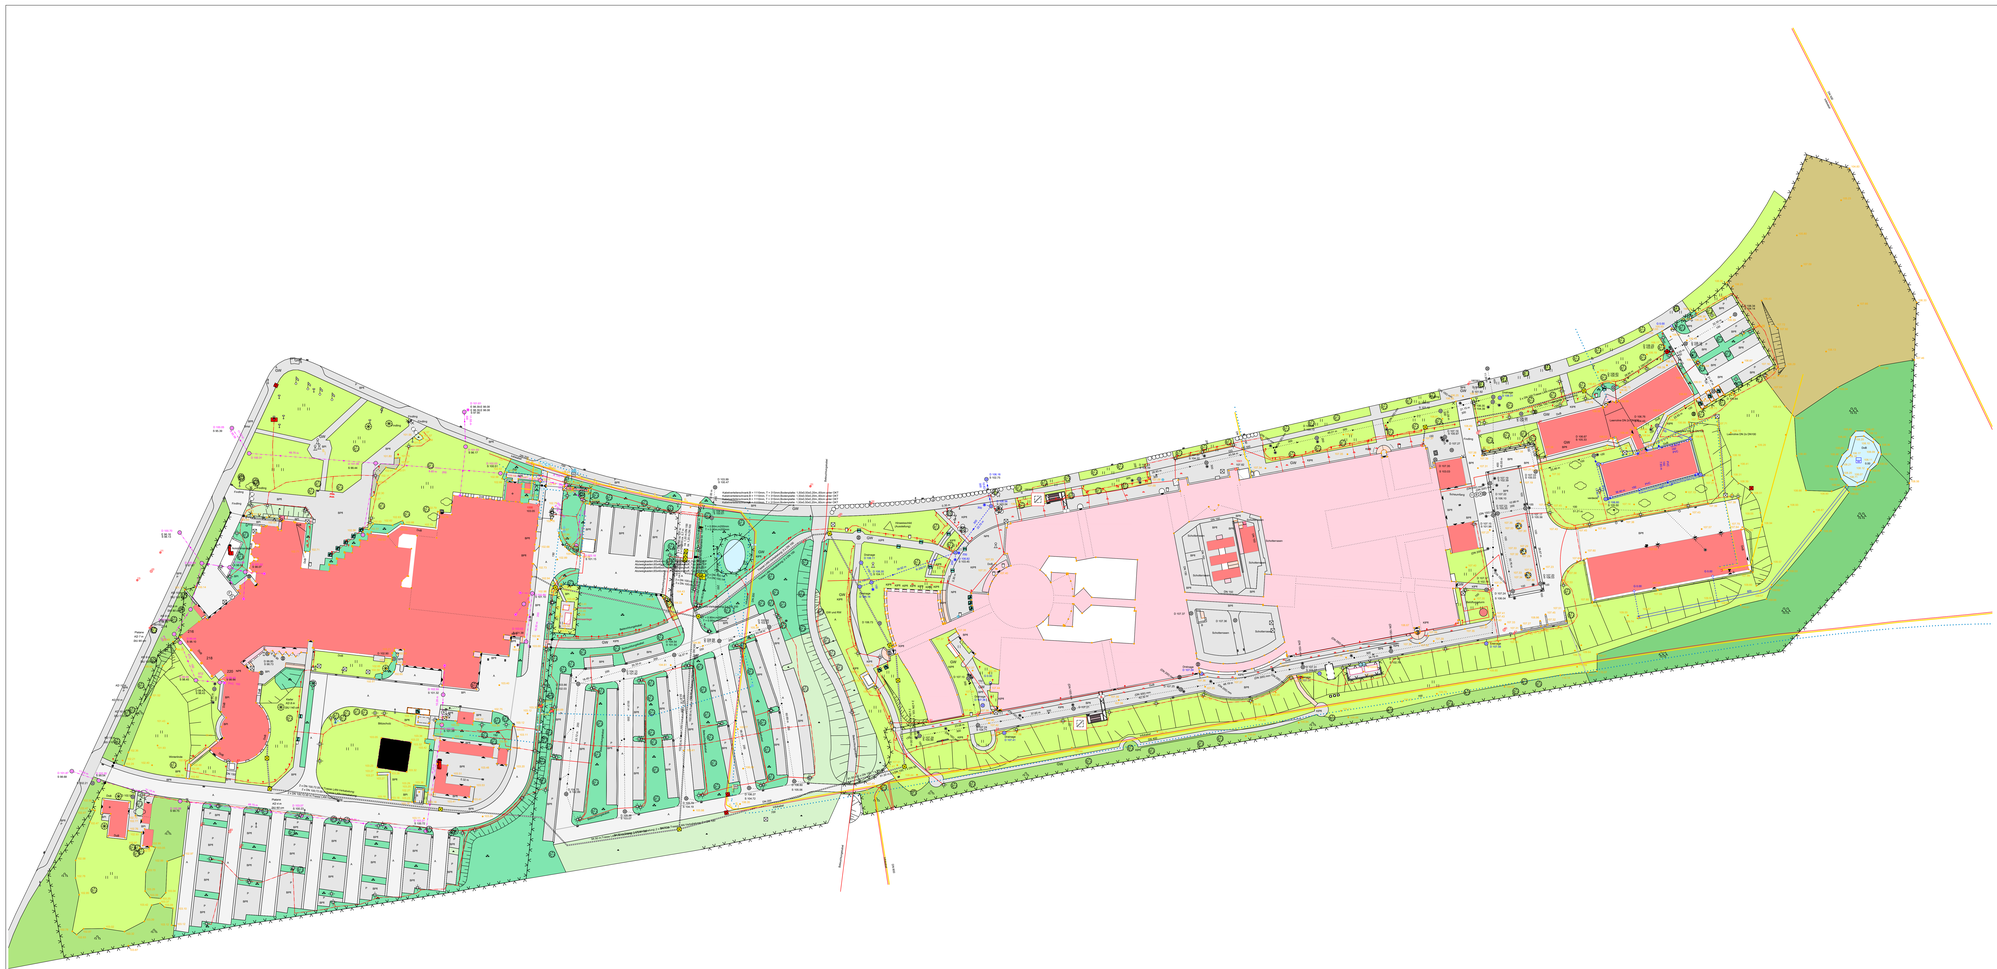

				05
				04
01/2022	LiSA		neue Layereigenschaften, neues Koordinatensystem (ETRS89/UTM)	03
07/2020	LiSA			02
04.09.2018	LiSA		in das neue Höhensystem DHHN2016 transformiert	01
(datum)	Bearbeiter(in)	geprüft	Vermerk:	(index)

Bauherr(in):
Bundesrepublik Deutschland
vertreten durch
Bundesministerium für Wirtschaft und Arbeit
vertreten durch
Oberfinanzdirektion NRW
vertreten durch
Bau- und Liegenschaftsbetrieb NRW

Nutzer:
Bundesanstalt für Arbeitsschutz und Arbeitsmedizin
Friedrich-Henkel-Weg 1, 44149 Dortmund

BLB NRW
Bau- und Liegenschaftsbetrieb NRW
Dortmund
Emil-Figge-Straße 81
D - 44227 Dortmund
Telefon: +49 231 9833 - 0
Telefax: +49 231 9833 - 1000
E-Mail: dt.poststelle@blb.nrw.de
Internet: www.blb.nrw.de

Planverfasser (adresse):

BESTANDSZEICHNUNG

Wirtschaftseinheit / Liegenschaft:
WB7700

Objekt/Bauwerk/Gebäude:

Bundesanstalt für Arbeitsschutz und Arbeitsmedizin
Friedrich-Henkel-Weg 1, 44149 Dortmund

Außenanlagen
Friedrich-Henkel-Weg 1, 44149 Dortmund

Kostenstelle:
AUSSENANLAGEN

Baustufe / Teilb.:

Geschoss:

Anlage:

Plan-Inhalt:
Lageplan

Dateiname:
L:\Bestand\1-HOTSE_WB7700_Arbeit-SVA-Ausschreibung\01-Aussenanlagen\
Ex: WB7700_LiSA_2022-01.dwg

Planersteller:
BIM_SVA-SID.de

Plan-Typ:
Bestand

Maßstab:
500x300 Lageplan_SID_Lageplan

Freigabestand:
01/2022 LiSA

Freigabestand:
(V) Bauing.-wessen

Plan-Nr.:
Ex: Tuerdatei.ga

Stand am:
01/2022

Blatt-Nr.:
D.1002

Blattgröße:
Maßgröße 990 x 2000 mm

Version:
13. Januar 2022 13:53

Index:
00