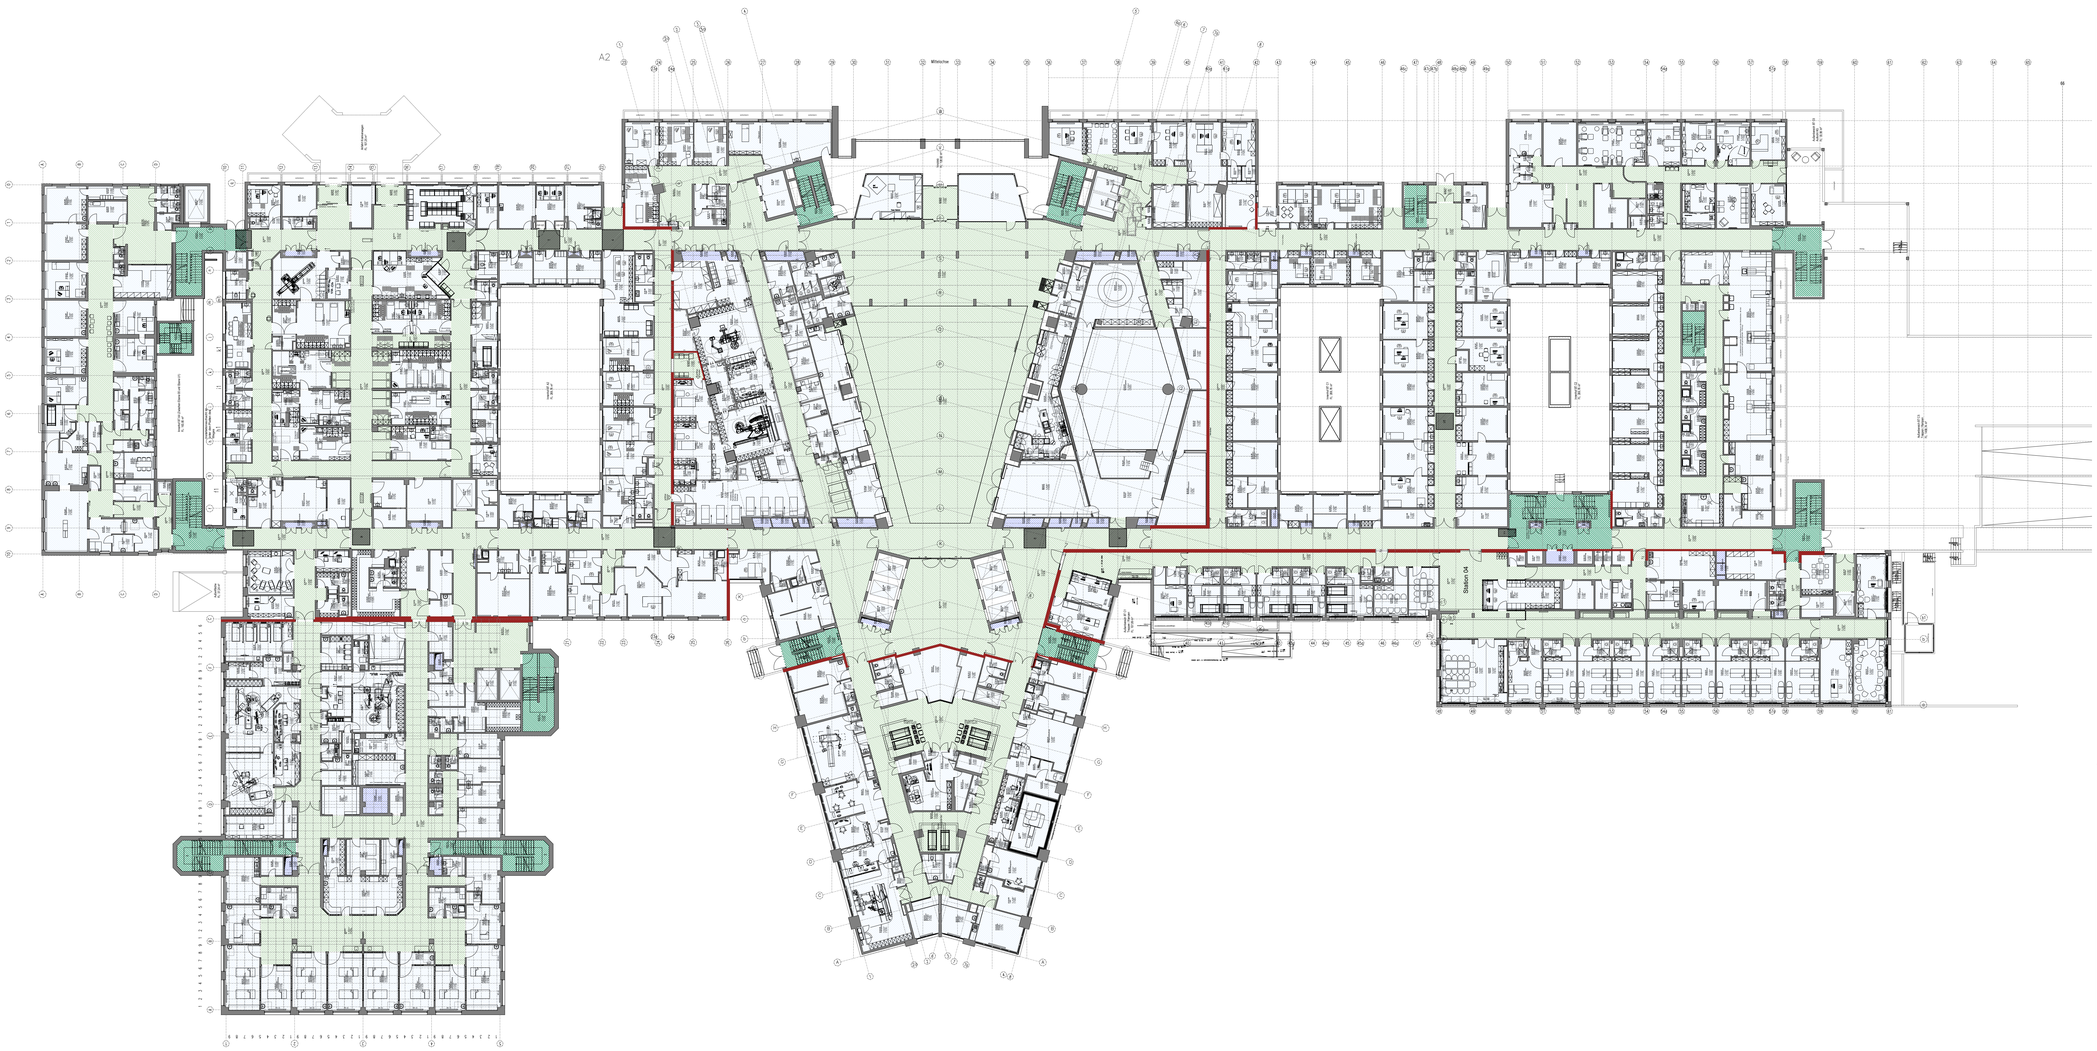

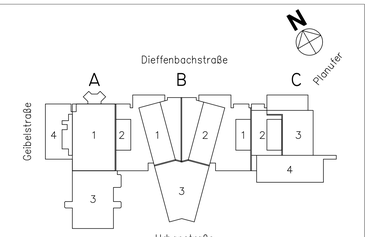

Änderungen	Name	Datum	Index
B_00339 Raumnutzungsänderung C2.EG.399	D. Köhler	12.09.2019	38
B_00353 Raumnutzungsänderung C2.EG.397, 398.1, 405, 407, 408	D. Köhler	08.11.2019	39
B_00354 Raumnutzungsänderung A1.EG.008 - 010	D. Köhler	14.11.2019	40
P_0699 Umbau SVI, Kiosk EDEKA	D. Köhler	17.02.2020	41
Raummummern Kolonnenstempel + Doku-u. Mehrzweckobjekte	Rewa	18.08.2020	42
Automaten und Monitor in Zeichnung eingefügt	Dolny	09.03.2021	43
Raumnutzungsänderung A1.261, A3.229, A3.253, A3.273, A3.282	Senf	14.12.2021	44
P_0657-2020 Grundrissänderung Radiologie B3.00.314	D. Köhler	04.04.2022	45
Raumangaben CAD/ NOVA Abgleich Änd. - RNA Elektrische Betriebsräume	Rewa	15.08.2023	46
Sauerstofftank Raumbezeichnungen nach vor Ort Begehung angepasst	SH	15.04.2024	47
RNA Raum A1.00.024 alt: U + B Raum / neu:Vorraum	Rewa	27.06.2024	48
Zweite Zugangstür im Raum A1.00.024 wieder begehbar	Dolny	03.07.2024	49
Raum A1.00.002 Tür zum Vorraum entfernt / Tür zum Flur aktiviert	D.Köhler	26.07.2024	50
Wertschließfächer in C4.00.F001 nach angaben Standort eingetragen	Dolny	20.09.2024	51
B_2024_0153 KAU H01 Fachbereich Psychiatrie - BT C1 / C4 Station 04 - genehmigt	Rewa	10.10.2024	52
RNA durch Angabe Standort und Ordba R C4.00.484, C4.00.486	Dolny	28.03.2025	53
Schacht A4.00.S38 entfernt (der gehört zum UG1)	Borzi	07.04.2025	54
A1.00.071 Türanschlag geändert / Einarbeitung P_0884-2024_KAU CT Rettungsstelle A1.00.025; 025.1; 025.2 (vom 18.11.24 / Dolny)	D.Köhler	16.04.2025	55
Türen in den Räumen A1.00.015 und 017 gegen Schiebetüren getauscht	D.Köhler	06.08.2025	56
C5.00.495 Gasversorgung Raumbezeichnungen nach Angabe TSL angepasst	Sadek	04.09.2025	57
B_2025_0070 Abgleich CAD + CAFM	Rewa	04.02.2026	58

Alle Maße sind am Bau zu prüfen!

Vivantes

BAUHERR	**NETZWERK FÜR GESUNDHEIT** vertreten durch **VIVANTES SERVICE GMBH** 13407 Berlin, Aroser Allee 72-76 Geschäftsführung
PROJEKT	**Klinikum Am Urban** Dieffenbachstraße 1 10967 Berlin Bestandsplan
PLANUNG	**VIVANTES Service GmbH** Facility Management und Bau Abteilung Bau + Technik Aroser Allee 72-76, 13407 Berlin Tel. 130 11 51 99

Bestandsplan		Übersichtsplan Erdgeschoss	
Blattgröße: ISO full bleed A0 (841.00 x 1189.00 mm)	Bearb. Rewa, Katrin	Maßstab 1:250	PLOTDATUM 04.02.2026
		DATEI KAU-Poetzigbau-EG	ERSTELLDATUM 04.12.2018

G:\2VICAD\Kliniken\KAU\KAU_01 Poetzigbau\1_Grundrisse\KAU-Poetzigbau-EG