Bauteile

Pos	Bezeichnung	KKS-Nr./Charge	DN 1	DN 2	Norm	Menge	Da 1	s 1	Da 2	s 2	Radius	Material
|1|	Halterung		125			2						1.4404
|2|	Halterung		100			2						1.4404
|3|	Halterung		150			3						1.4404
|4|	Rohr	420154	65		DIN EN 10217 - 7	1050 mm	76.1	4				1.4435
|5|	Endkappe	423317	65		DIN 2617	4	76.1	2				1.4435
|6|	Endkappe mit Entleerungskugelhahn DN15	418507	150		DIN 2617	1	168.3	3				1.4435
|7|	Rohr	421855	150		DIN EN 10217 - 7	5698 mm	168.3	3				1.4435
|8|	Bogen BA3 45°	29092	150		ähnlich DIN 2605	1	168.3	3			229	1.4404
|9|	Bogen BA3 90°	29092	150		ähnlich DIN 2605	2	168.3	3			229	1.4404
|10|	Bogen BA5 36°	A2205733	150		ähnlich DIN 2605	1	168.3	3			390	1.4404
|11|	Reduzierung	420154	125	150	DIN 2616-2-K	1	139.7	4	168.3	4		1.4435
|12|	Rohr	420448	125		DIN EN 10217 - 7	7952 mm	139.7	2.6				1.4435
|13|	Bogen BA5 36°	29092	125		ähnlich DIN 2605	4	139.7	2.6			330	1.4404
|14|	Reduzierung	420154	65	100	DIN 2616-2-K	1	76.1	4	114.3	4		1.4435
|15|	Reduzierung	420154	100	125	DIN 2616-2-K	1	114.3	4	139.7	4		1.4435
|16|	Rohr	493395	100		DIN EN 10217 - 7	3987 mm	114.3	2.3				1.4435
|17|	Bogen BA5 36°	92084	100		ähnlich DIN 2605	2	114.3	3			270	1.4404

Halterung

Halterung Nr.	Typ	Zeichn.-Nr.
BQ01	Festpunkt	
BQ02	Gleitlager	
BQ03	Gleitlager	
BQ04	Gleitlager	
BQ05	Gleitlager	
BQ06	Gleitlager	
BQ07	Gleitlager	

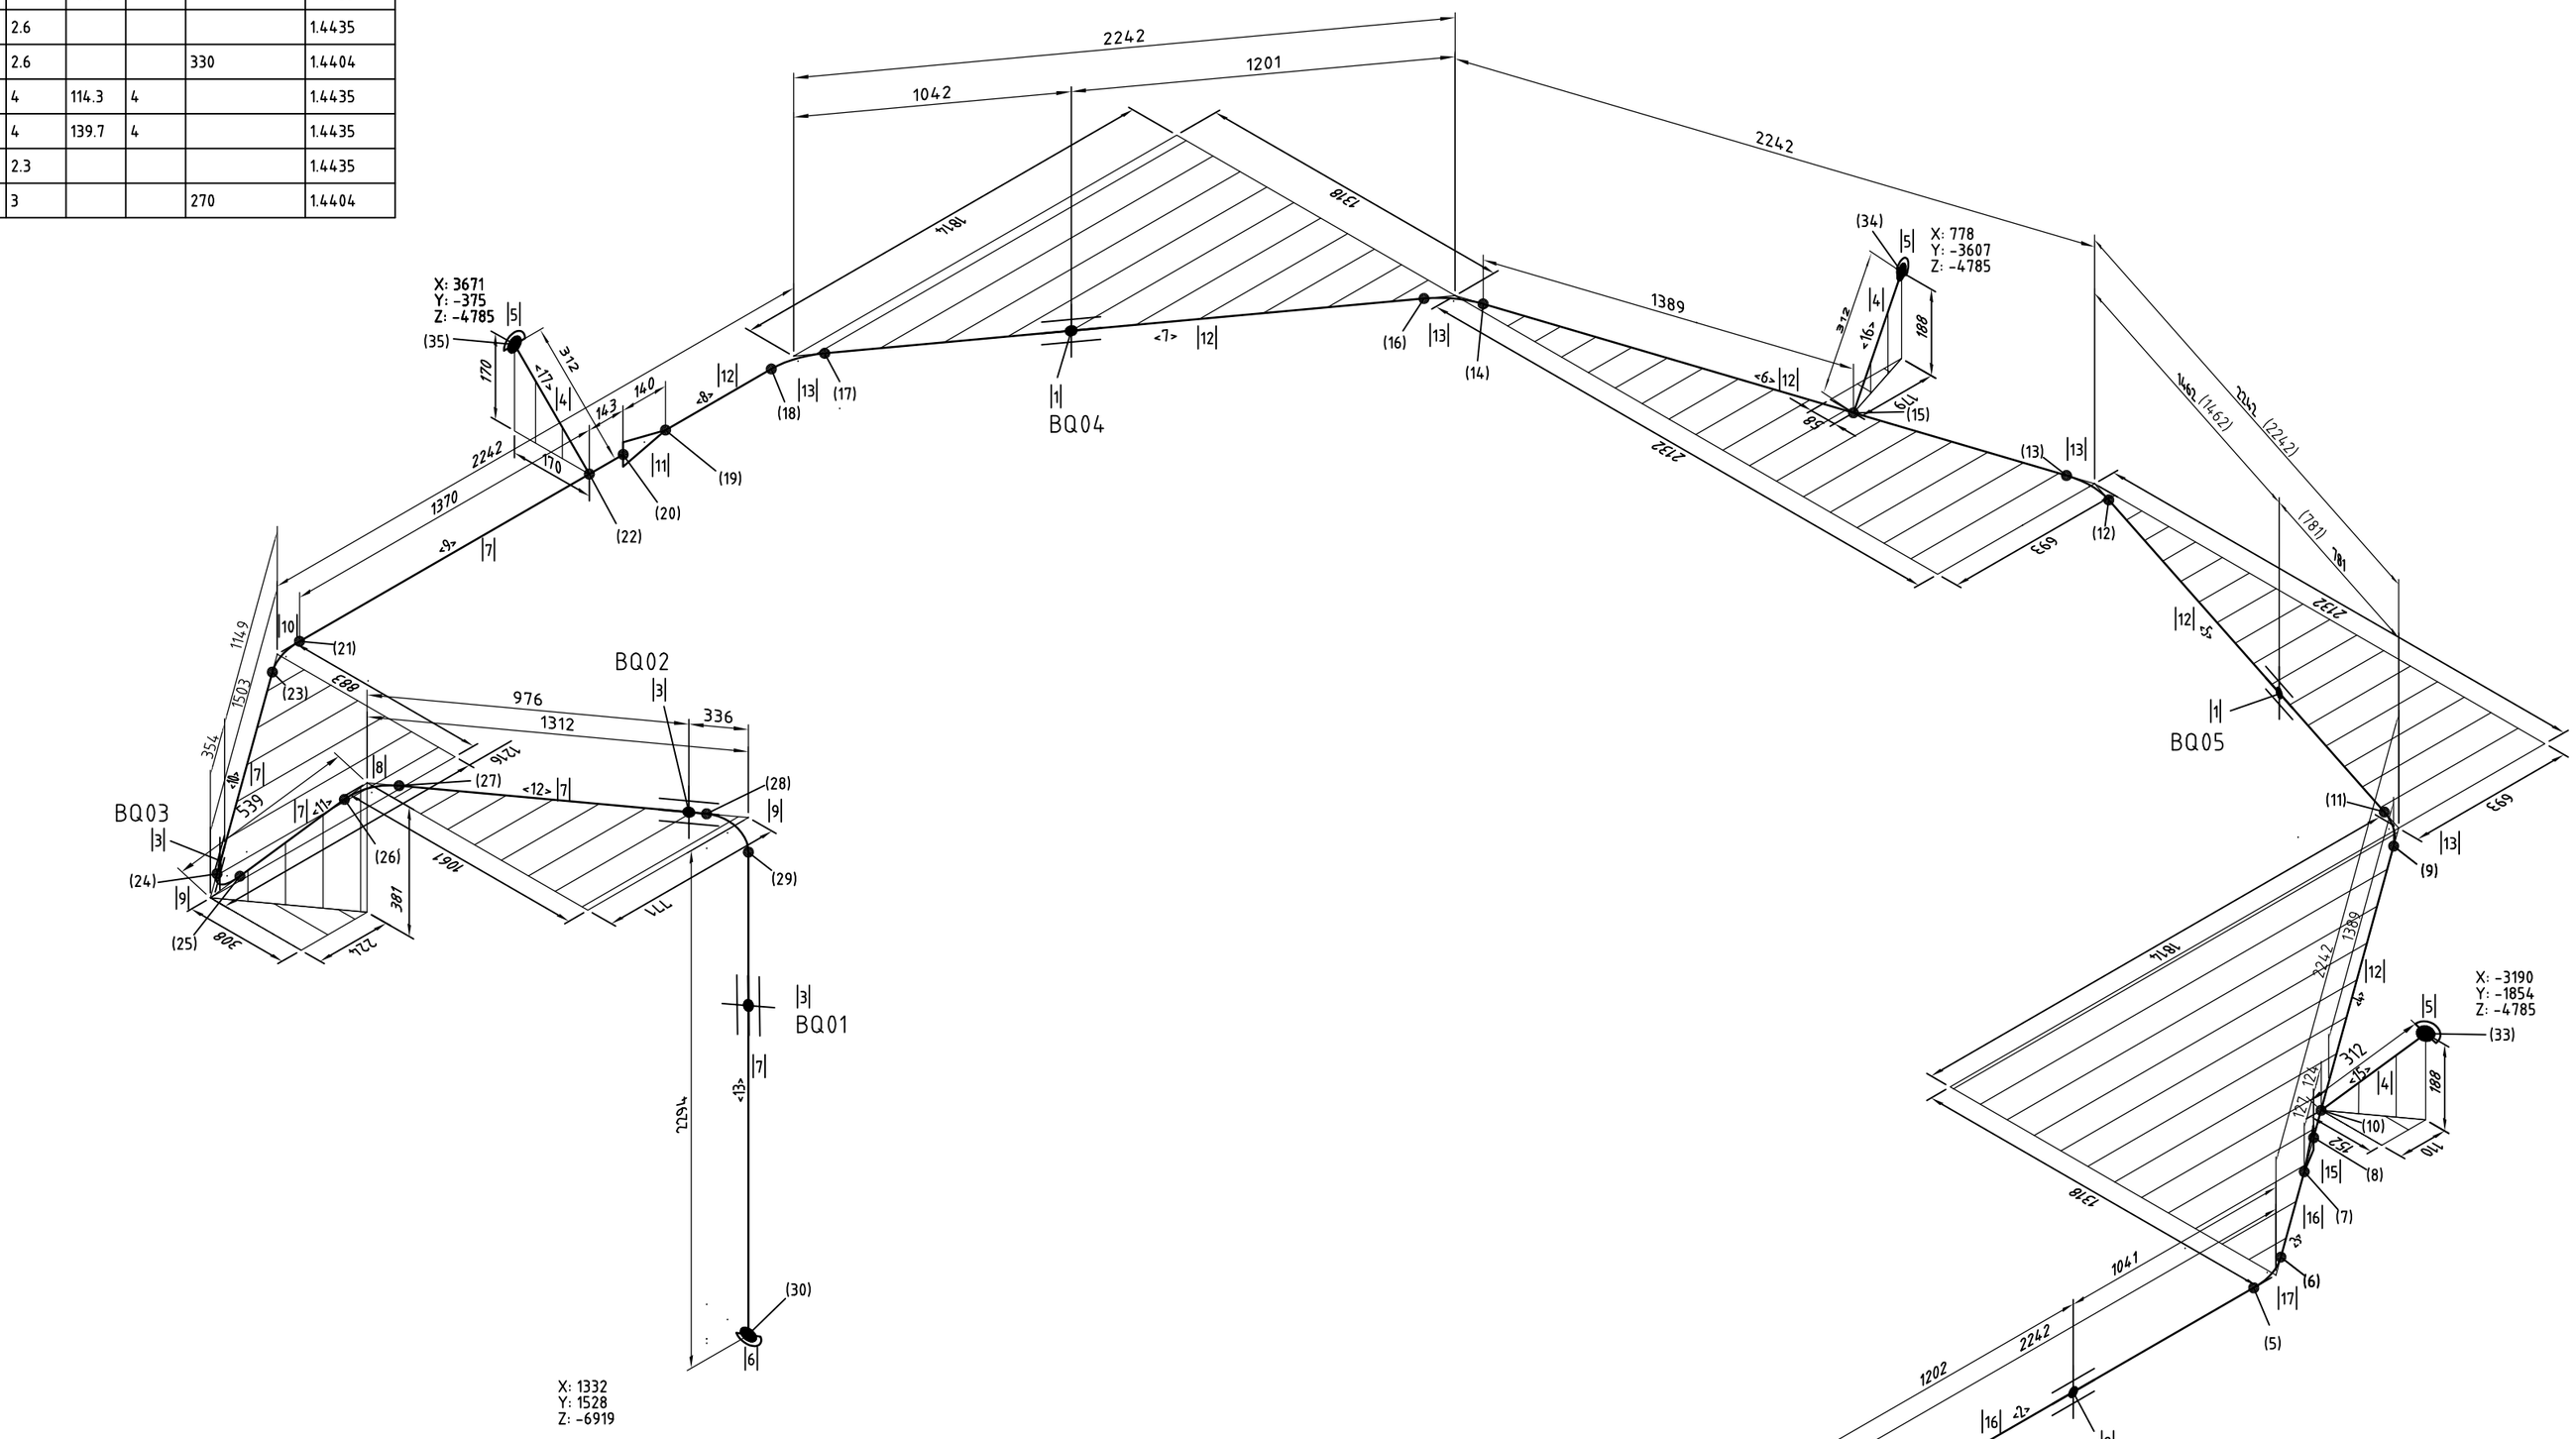

(35)	AKB212	
(34)	AKB212	
(33)	AKB212	
(32)	AKB212	
(31)	-------	
(30)	AKB212	
(29)	AKB210	13/0034
(28)	AKB212	
(27)	AKB210	
(26)	AKB210	
(25)	AKB210	
(24)	AKB210	
(23)	AKB212	
(22)	AKB408	
(21)	AKB408	13/0034
(20)	AKB408	
(19)	AKB408	
(18)	AKB408	13/0034
(17)	AKB212	
(16)	AKB408	13/0034
(15)	AKB408	
(14)	AKB212	
(13)	AKB420	
(12)	AKB212	14/0043
(11)	AKB420	13/0034
(10)	AKB420	
(9)	AKB212	14/0043
(8)	AKB420	
(7)	AKB420	
(6)	AKB420	13/0034
(5)	AKB212	
(4)	AKB210	
(3)	AKB210	
(2)	AKB210	
(1.1)	AKB212	
(1)	AKB210	
Pos	Schweißer	Protokoll-Nr.

Schweißverbindung

<17>	241	65
<16>	266	65
<15>	266	65
<14>	278	65
<13>	1836	150
<12>	988	150
<11>	215	150
<10>	1148	150
<9>	1513	150
<8>	356	125
<7>	2028	125
<6>	2028	125
<5>	2028	125
<4>	1513	125
<3>	408	100
<2>	2067	100
<1>	1514	100
Pos	Länge [mm]	DN

Rohrlängen

AS BUILT

Anlagen- und Kraftwerksrohrleitungsbau Greifswald GmbH
Eichhardsberg 05, 17489 Greifswald
Tel.:03834/80252-0

(Zul.Abw.) Allgemeintoleranzen nach DIN ISO 2768 m

Oberfläche

Maßstab %

W7-X Aufbau - Kühlkreisläufe 2.PA

	Datum	Name
Bearb.	09.09.2013	Tromberens
Gepr.	09.09.2013	Brandt
Norm		

Target-Ausheizen
1-ACK10-BR050

Für die Unterlagen behalten wir uns alle Rechte vor (COPYRIGHT DIN34/DIN ISO 16016).

7210060

Blatt 2 von 5

Zust | Änderung | Datum | Name | Ursprung | Ersatz für: | Ersatz durch: