Bauteile

| Pos | Bezeichnung | KKS-Nr./Charge | DN 1 | DN 2 | Norm | Menge | Da 1 | s 1 | Da 2 | s 2 | Radius | Material |
|---|---|---|---|---|---|---|---|---|---|---|---|---|
| \|1\| | Halterung | | 125 | | | 2 | | | | | | 1.4404 |
| \|2\| | Halterung | | 100 | | | 2 | | | | | | 1.4404 |
| \|3\| | Halterung | | 150 | | | 2 | | | | | | 1.4404 |
| \|4\| | Rohr | 420154 | 65 | | DIN EN 10217 - 7 | 234 mm | 76.1 | 4 | | | | 1.4435 |
| \|5\| | Endkappe | 423317 | 65 | | DIN 2617 | 4 | 76.1 | 2 | | | | 1.4435 |
| \|6\| | Endkappe mit Entlüftungsventil DN15 | 418507 | 150 | | DIN 2617 | 1 | 168.3 | 3 | | | | 1.4435 |
| \|7\| | Rohr | 421855 | 150 | | DIN EN 10217 - 7 | 4072 mm | 168.3 | 3 | | | | 1.4435 |
| \|8\| | Bogen BA3 45° | 29092 | 150 | | ähnlich DIN 2605 | 1 | 168.3 | 3 | | | 229 | 1.4404 |
| \|9\| | Bogen BA3 90° | 29092 | 150 | | ähnlich DIN 2605 | 2 | 168.3 | 3 | | | 229 | 1.4404 |
| \|10\| | Bogen BA3 36° | 29092 | 150 | | ähnlich DIN 2605 | 1 | 168.3 | 3 | | | 229 | 1.4404 |
| \|11\| | Reduzierung | 420154 | 65 | 100 | DIN 2616-2-K | 1 | 76.1 | 4 | 114.3 | 4 | | 1.4435 |
| \|12\| | Reduzierung | 420154 | 125 | 150 | DIN 2616-2-K | 1 | 139.7 | 4 | 168.3 | 4 | | 1.4435 |
| \|13\| | Rohr | 420448 | 125 | | DIN EN 10217 - 7 | 8601 mm | 139.7 | 2.6 | | | | 1.4435 |
| \|14\| | Bogen BA5 36° | 92084 | 100 | | ähnlich DIN 2605 | 2 | 114.3 | 3 | | | 270 | 1.4435 |
| \|15\| | Bogen BA5 36° | 29092 | 125 | | ähnlich DIN 2605 | 4 | 139.7 | 2.6 | | | 330 | 1.4404 |
| \|16\| | Reduzierung | 420154 | 100 | 125 | DIN 2616-2-K | 1 | 114.3 | 4 | 139.7 | 4 | | 1.4435 |
| \|17\| | Rohr | 493395 | 100 | | DIN EN 10217 - 7 | 4312 mm | 114.3 | 2.3 | | | | 1.4435 |

Halterung

| Halterung Nr. | Typ | Zeichn.-Nr. |
|---|---|---|
| BQ01 | Festpunkt | |
| BQ02 | Gleitlager | |
| BQ03 | Gleitlager | |
| BQ04 | Gleitlager | |
| BQ05 | Gleitlager | |
| BQ06 | Gleitlager | |

Rohrlängen

| Pos | Länge [mm] | DN |
|---|---|---|
| <1> | 380 | 100 |
| <2> | 2229 | 100 |
| <3> | 1704 | 100 |
| <4> | 379 | 125 |
| <5> | 2190 | 125 |
| <6> | 2190 | 125 |
| <7> | 2190 | 125 |
| <8> | 1652 | 125 |
| <9> | 431 | 150 |
| <10> | 275 | 150 |
| <11> | 215 | 150 |
| <12> | 1317 | 150 |
| <13> | 1836 | 150 |
| <14> | 61 | 65 |
| <15> | 50 | 65 |
| <16> | 62 | 65 |
| <17> | 62 | 65 |

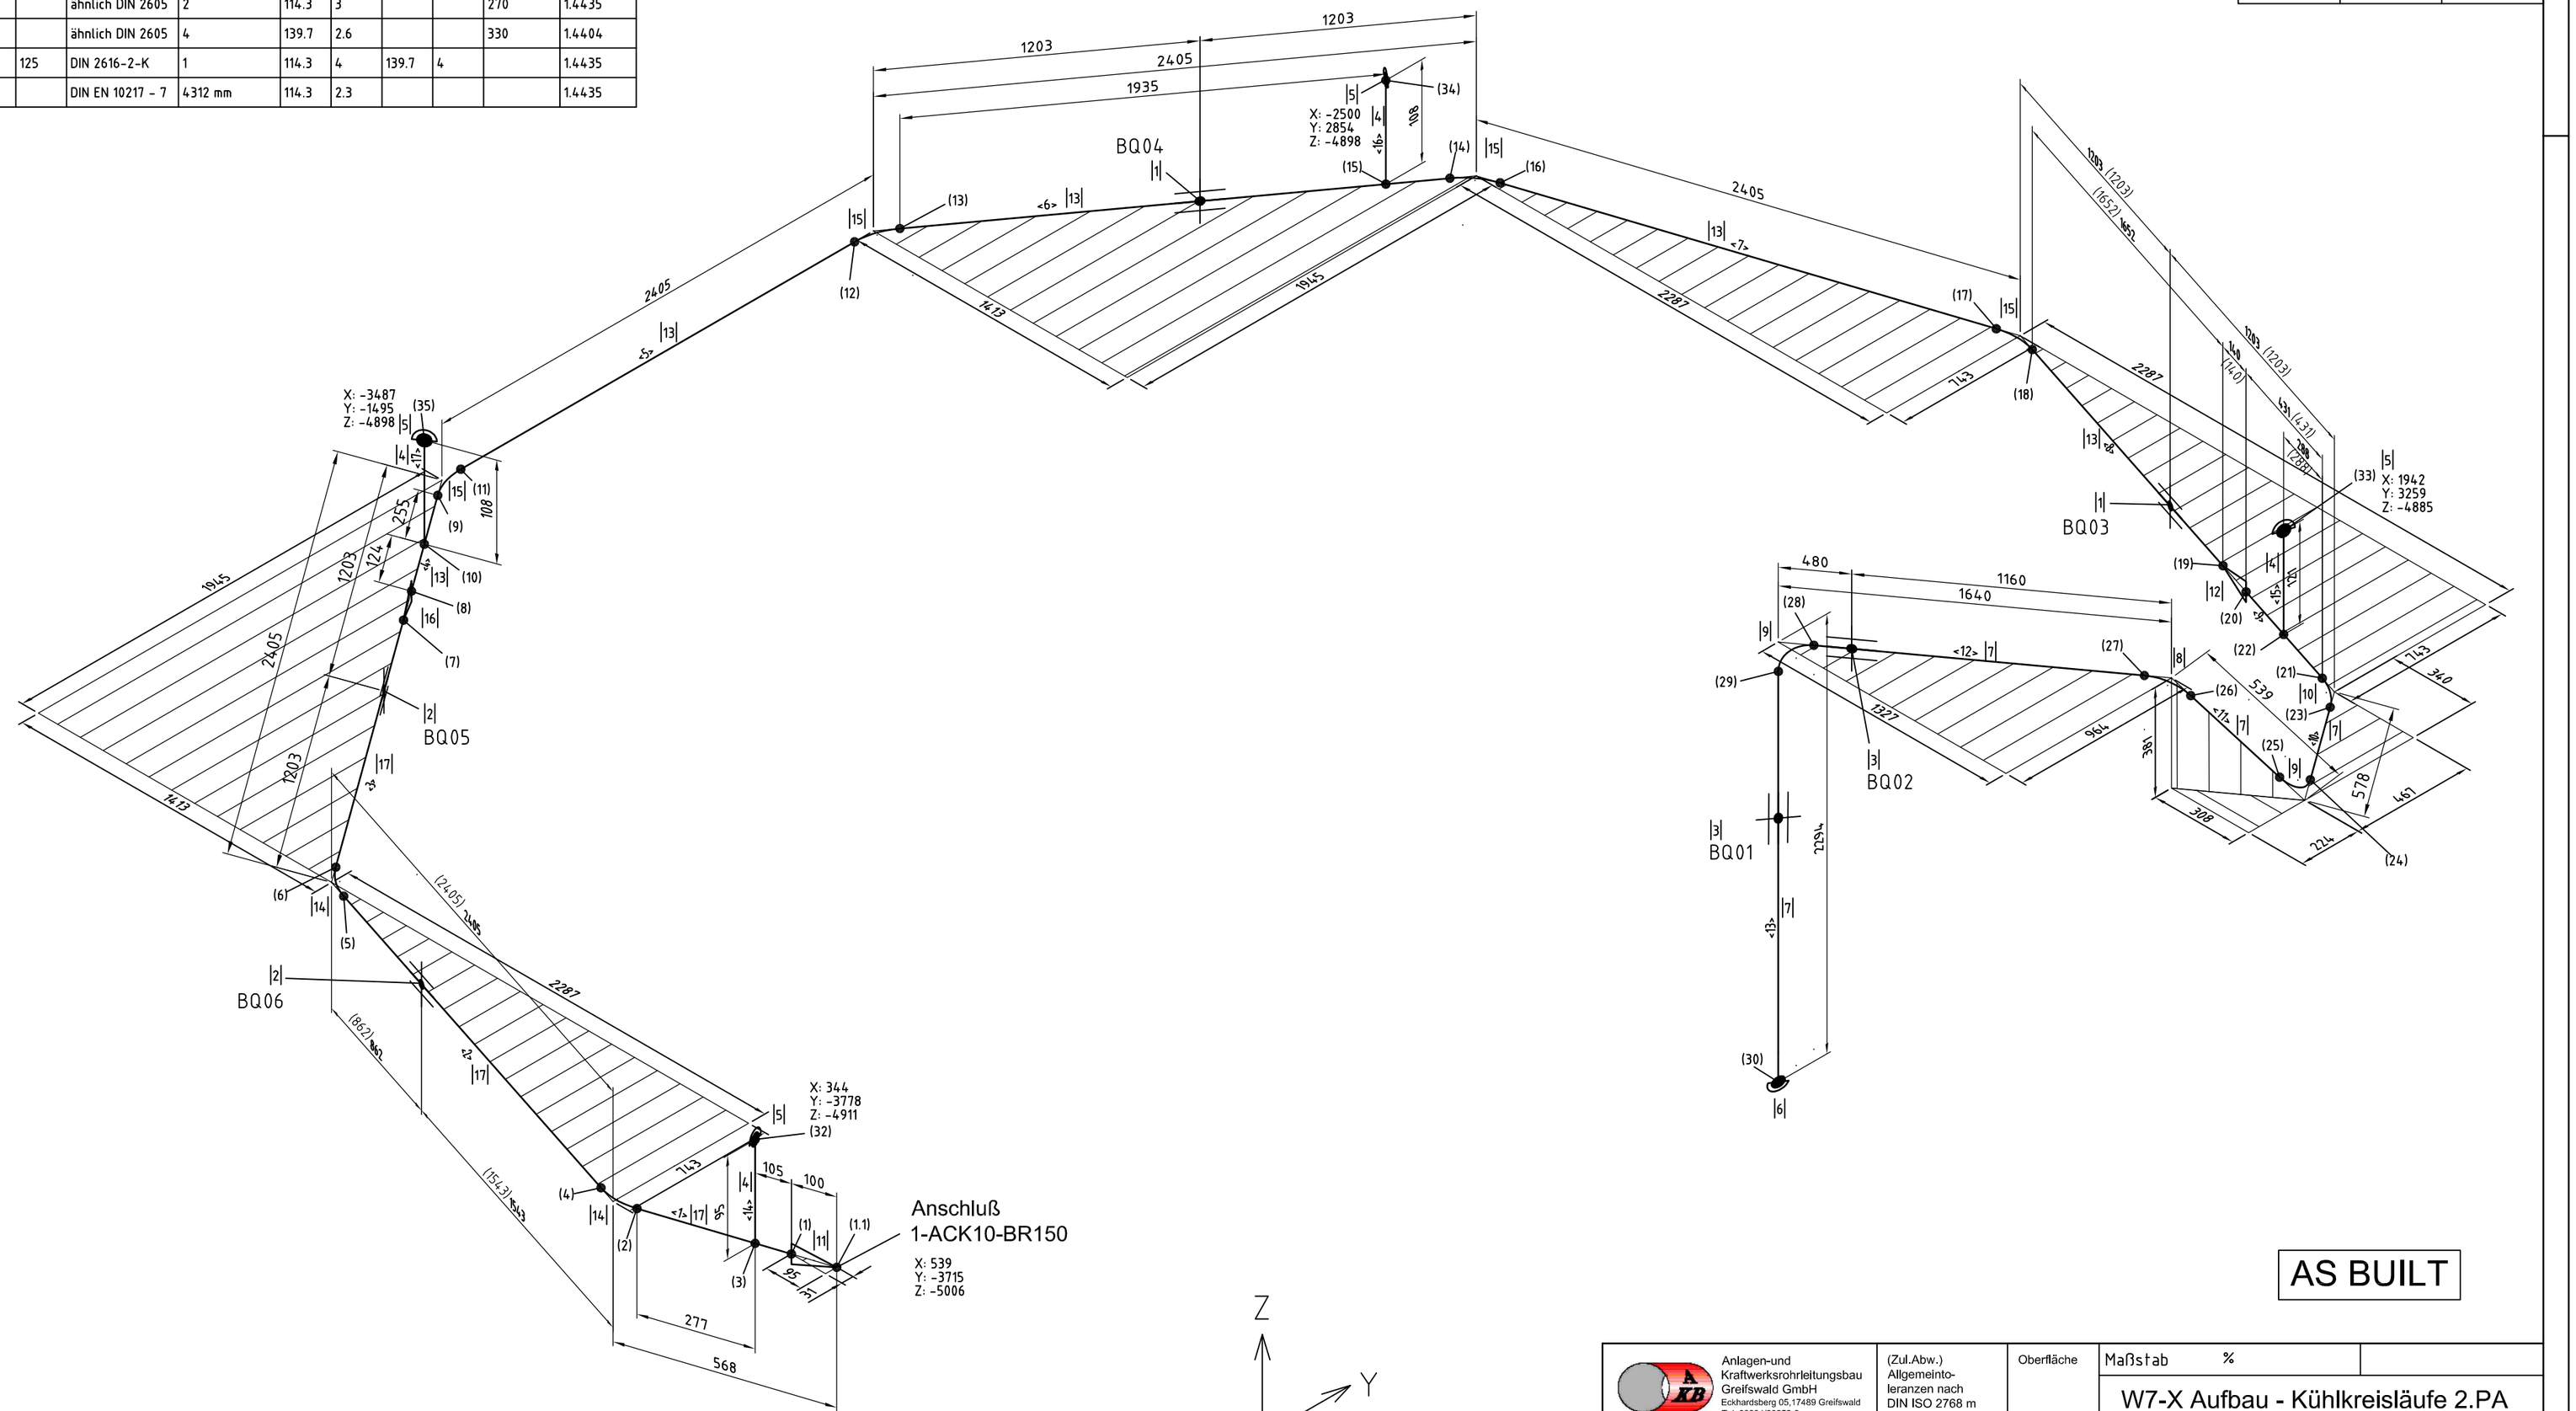


| | | |
|---|---|---|
| (35) | AKB212 | |
| (34) | AKB212 | |
| (33) | AKB212 | |
| (32) | AKB212 | |
| (31) | ------- | |
| (30) | AKB212 | |
| (29) | AKB210 | |
| (28) | AKB212 | |
| (27) | AKB210 | 13/0036 |
| (26) | AKB210 | |
| (25) | AKB210 | |
| (24) | AKB210 | 13/0035 |
| (23) | AKB212 | |
| (22) | AKB408 | |
| (21) | AKB408 | |
| (20) | AKB408 | |
| (19) | AKB408 | 13/0035 |
| (18) | AKB212 | |
| (17) | AKB420 | 13/0035 |
| (16) | AKB212 | 14/0042 |
| (15) | AKB420 | |
| (14) | AKB420 | |
| (13) | AKB212 | 14/0042 |
| (12) | AKB420 | |
| (11) | AKB212 | |
| (10) | AKB210 | |
| (9) | AKB210 | 13/0035 |
| (8) | AKB210 | |
| (7) | AKB210 | 13/0036 |
| (6) | AKB212 | |
| (5) | AKB420 | |
| (4) | AKB420 | |
| (3) | AKB420 | |
| (2) | AKB420 | |
| (1.1) | AKB212 | |
| (1) | AKB420 | |
| Pos | Schweißer | Protokoll-Nr. |

Schweißverbindung

AS BUILT

| | | | | | | |
|---|---|---|---|---|---|---|
| Anlagen-und Kraftwerksrohrleitungsbau Greifswald GmbH, Eckhardtsberg 05, 17489 Greifswald, Tel.:03834/80252-0 | | | (Zul.Abw.) Allgemeinto-leranzen nach DIN ISO 2768 m | | Oberfläche | Maßstab % |
| | | | | | | W7-X Aufbau - Kühlkreisläufe 2.PA |
| | | | | Datum | Name | |
| | | | Bearb. | 09.09.2013 | Tromberens | Target-Ausheizen 1-ACK10-BR150 |
| | | | Gepr. | 09.09.2013 | Brandt | |
| | | | Norm | | | |
| | | | Für die Untertagen behalten wir uns alle Rechte vor (COPYRIGHT DIN34/DIN ISO 16016). | | | 7210060 |
| | | | | | | Blatt 4 von 5 |
| Zust. | Änderung | Datum | Name | Ursprung | | Ersatz für: / Ersatz durch: |