Bauteile

Pos	Bezeichnung	KKS-Nr./Charge	DN 1	DN 2	Norm	Menge	Da 1	s 1	Da 2	s 2	Radius	Material
|1|	Halterung		65			2						
|2|	Endkappe mit Entlüftungsventil DN15	423317	65		DIN 2617	1	76.1	2				1.4435
|3|	Bogen BA3 90°	114956/422052	65		ähnlich DIN 2605	1	76.1	2.0			95	1.4404
|4|	Rohr	91454/93395	65		DIN EN 10217 - 7	4282 mm	76.1	2				1.4435
|5|	Bogen BA5 36°	YT4154	65		ähnlich DIN 2605	2	76.1	2.9			175	1.4404

Rohrlängen

Pos	Länge [mm]	DN
<1>	1781	65
<2>	2291	65
<3>	211	65

Halterung

Halterung Nr.	Typ	Zeichn.-Nr.
BQ01	Gleitlager	
BQ02	Gleitlager	

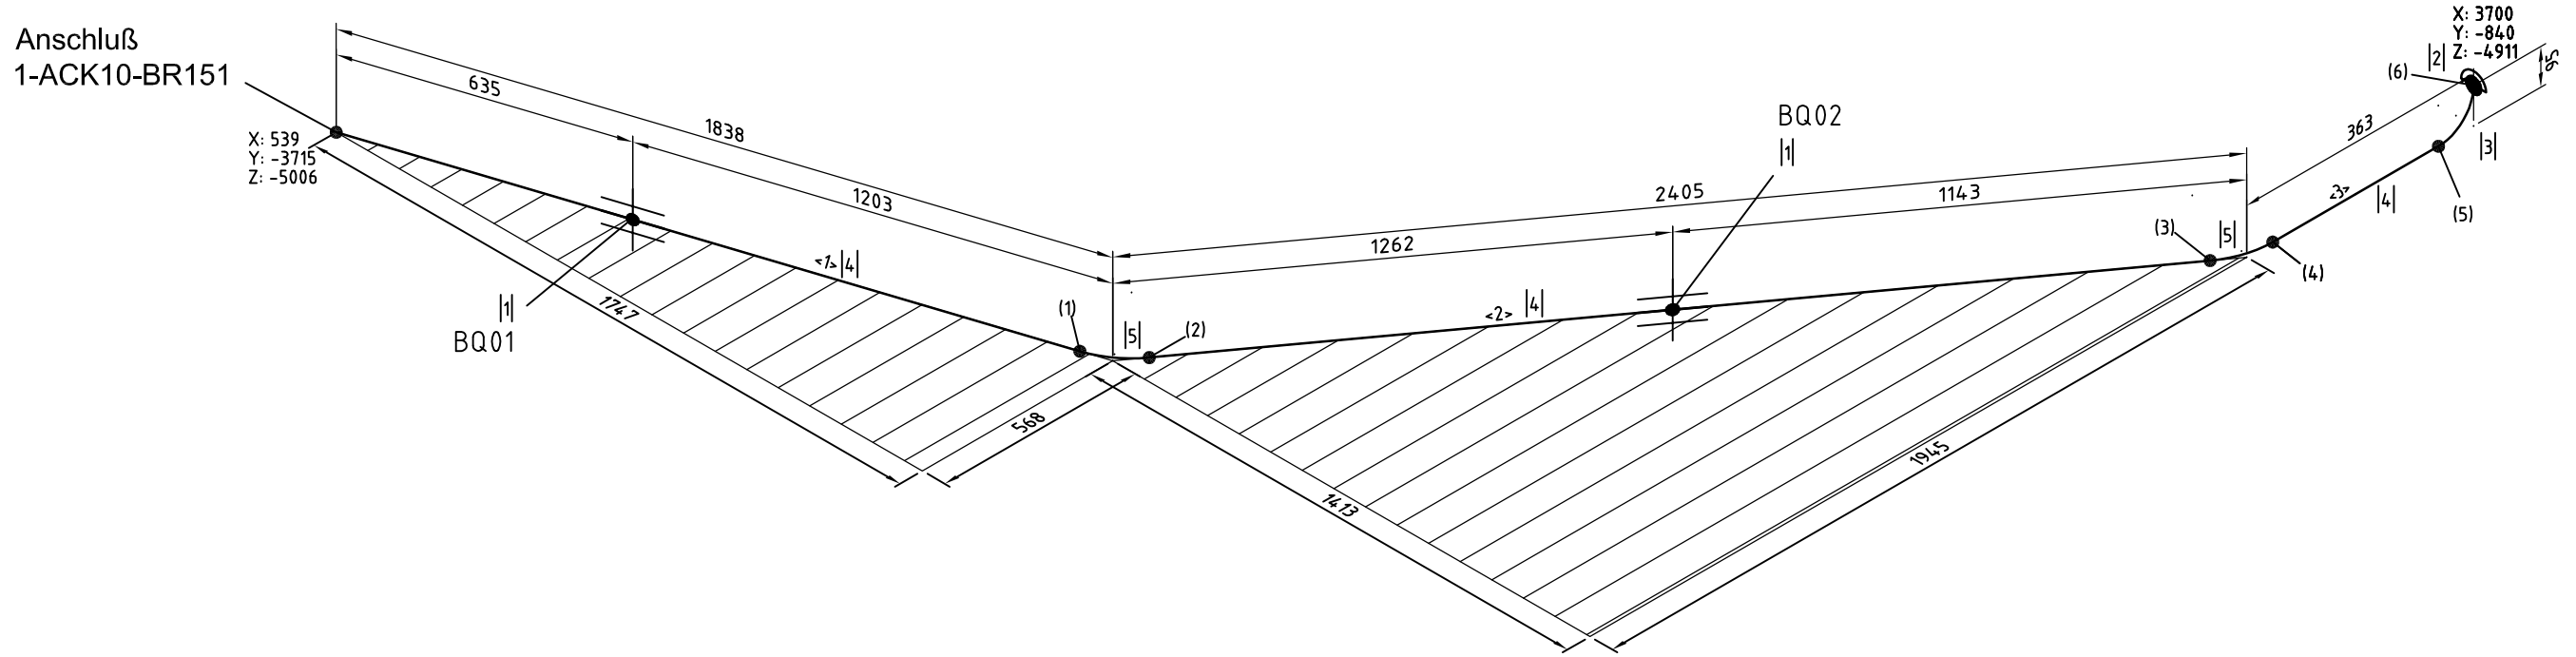

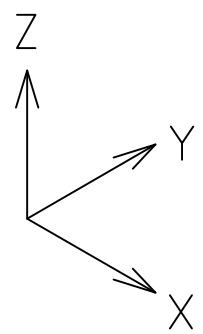

(6)	AKB212	
(5)	AKB420	
(4)	AKB420	
(3)	AKB420	
(2)	AKB420	13/0032
(1)	AKB420	
Pos	Schweißer	Protokoll-Nr.

Schweißverbindung

AS BUILT

Anlagen- und Kraftwerksrohrleitungsbau Greifswald GmbH
Eckhardsberg 05,17489 Greifswald
Tel.:03834/80252-0

(Zul.Abw.) Allgemeintoleranzen nach DIN ISO 2768 m

Oberfläche

Maßstab %

W7-X Aufbau - Kühlkreisläufe 2.PA

	Datum	Name
Bearb.	09.09.2013	Tromberens
Gepr.	09.09.2013	Brandt
Norm		

Target-Ausheizen
1-ACK10-BR151

Für die Unterlagen behalten wir uns alle Rechte vor (COPYRIGHT DIN34/DIN ISO 16016).

7210060

Blatt 5 von 5

Zust | Änderung | Datum | Name | Ursprung | Ersatz für: | Ersatz durch: