Bauteile

Pos	Bezeichnung	KKS-Nr./Charge	DN 1	DN 2	Norm	Menge	Da 1	s 1	Da 2	s 2	Radius	Material
|1|	Halterung		300			1						
|2|	Halterung		250			1						
|3|	Halterung		200			2						
|4|	Festpunkt KKL-Wand2		300			1						14571
|5|	Reduzierung	430711	125	200	DIN 2616-2-K	1	139,7	2,6	219,1	4,0		1.4435
|6|	Rohr	389200	200		DIN EN 10217 - 7	5829 mm	219.1	4				1.4435
|7|	Bogen BA3 36°	528620	200		ähnlich DIN 2605	4	219.1	4			305	1.4435
|8|	Reduzierung	430711	200	250	DIN 2616-2-K	1	219,1	5,0	273,0	5,0		1.4435
|9|	Rohr	389200	250		DIN EN 10217 - 7	2926 mm	273	4				1.4435
|10|	Bogen BA3 36°	528620	250		ähnlich DIN 2605	2	273	5			381	1.4435
|11|	Reduzierung	431311	250	300	DIN 2616-2-K	1	273,0	6,0	323,9	6,0		1.4435
|12|	Rohr	430711	300		DIN EN 10217 - 7	3017 mm	323.9	5				1.4435
|13|	Bogen BA2 36°	248037	300		ähnlich DIN 2605	1	323.9	8			305	1.4435
|14|	Bogen BA2 90°	248037	300		ähnlich DIN 2605	2	323.9	8			305	1.4435
|15|	Bogen BA3 90°	500840	300		ähnlich DIN 2605	1	323.9	6.0			457	1.4435

Halterung

Halterung Nr.	Typ	Zeichn.-Nr.
BQ01	Axialstop mit Führung Xa+Ya	
BQ02	Gleitlager	
BQ03	Gleitlager	
BQ04	Gleitlager	
BQ05	Gleitlager	

Rohrlängen

Pos	Länge [mm]	DN
<1>	318	300
<2>	1091	300
<3>	355	300
<4>	155	300
<5>	1100	300
<6>	1540	250
<7>	1387	250
<8>	1589	200
<9>	1589	200
<10>	1589	200
<11>	1062	200

Schweißverbindung

Pos	Schweißer	Protokoll-Nr.
(1)	AKB408	13/0014
(1.1)	AKB214	14/0005
(2)	AKB214	
(3)	AKB408	
(4)	AKB408	
(5)	AKB214	
(6)	AKB408	
(7)	AKB214	
(8)	AKB408	
(9)	AKB408	
(10)	AKB408	13/0016
(11)	AKB214	
(12)	AKB214	
(13)	AKB210	
(14)	AKB210	13/0016
(15)	AKB212	
(16)	AKB210	
(17)	AKB408	
(18)	AKB408	
(19)	AKB408	
(20)	AKB212	
(21)	AKB420	
(22)	AKB420	
(23)	AKB210	13/0016

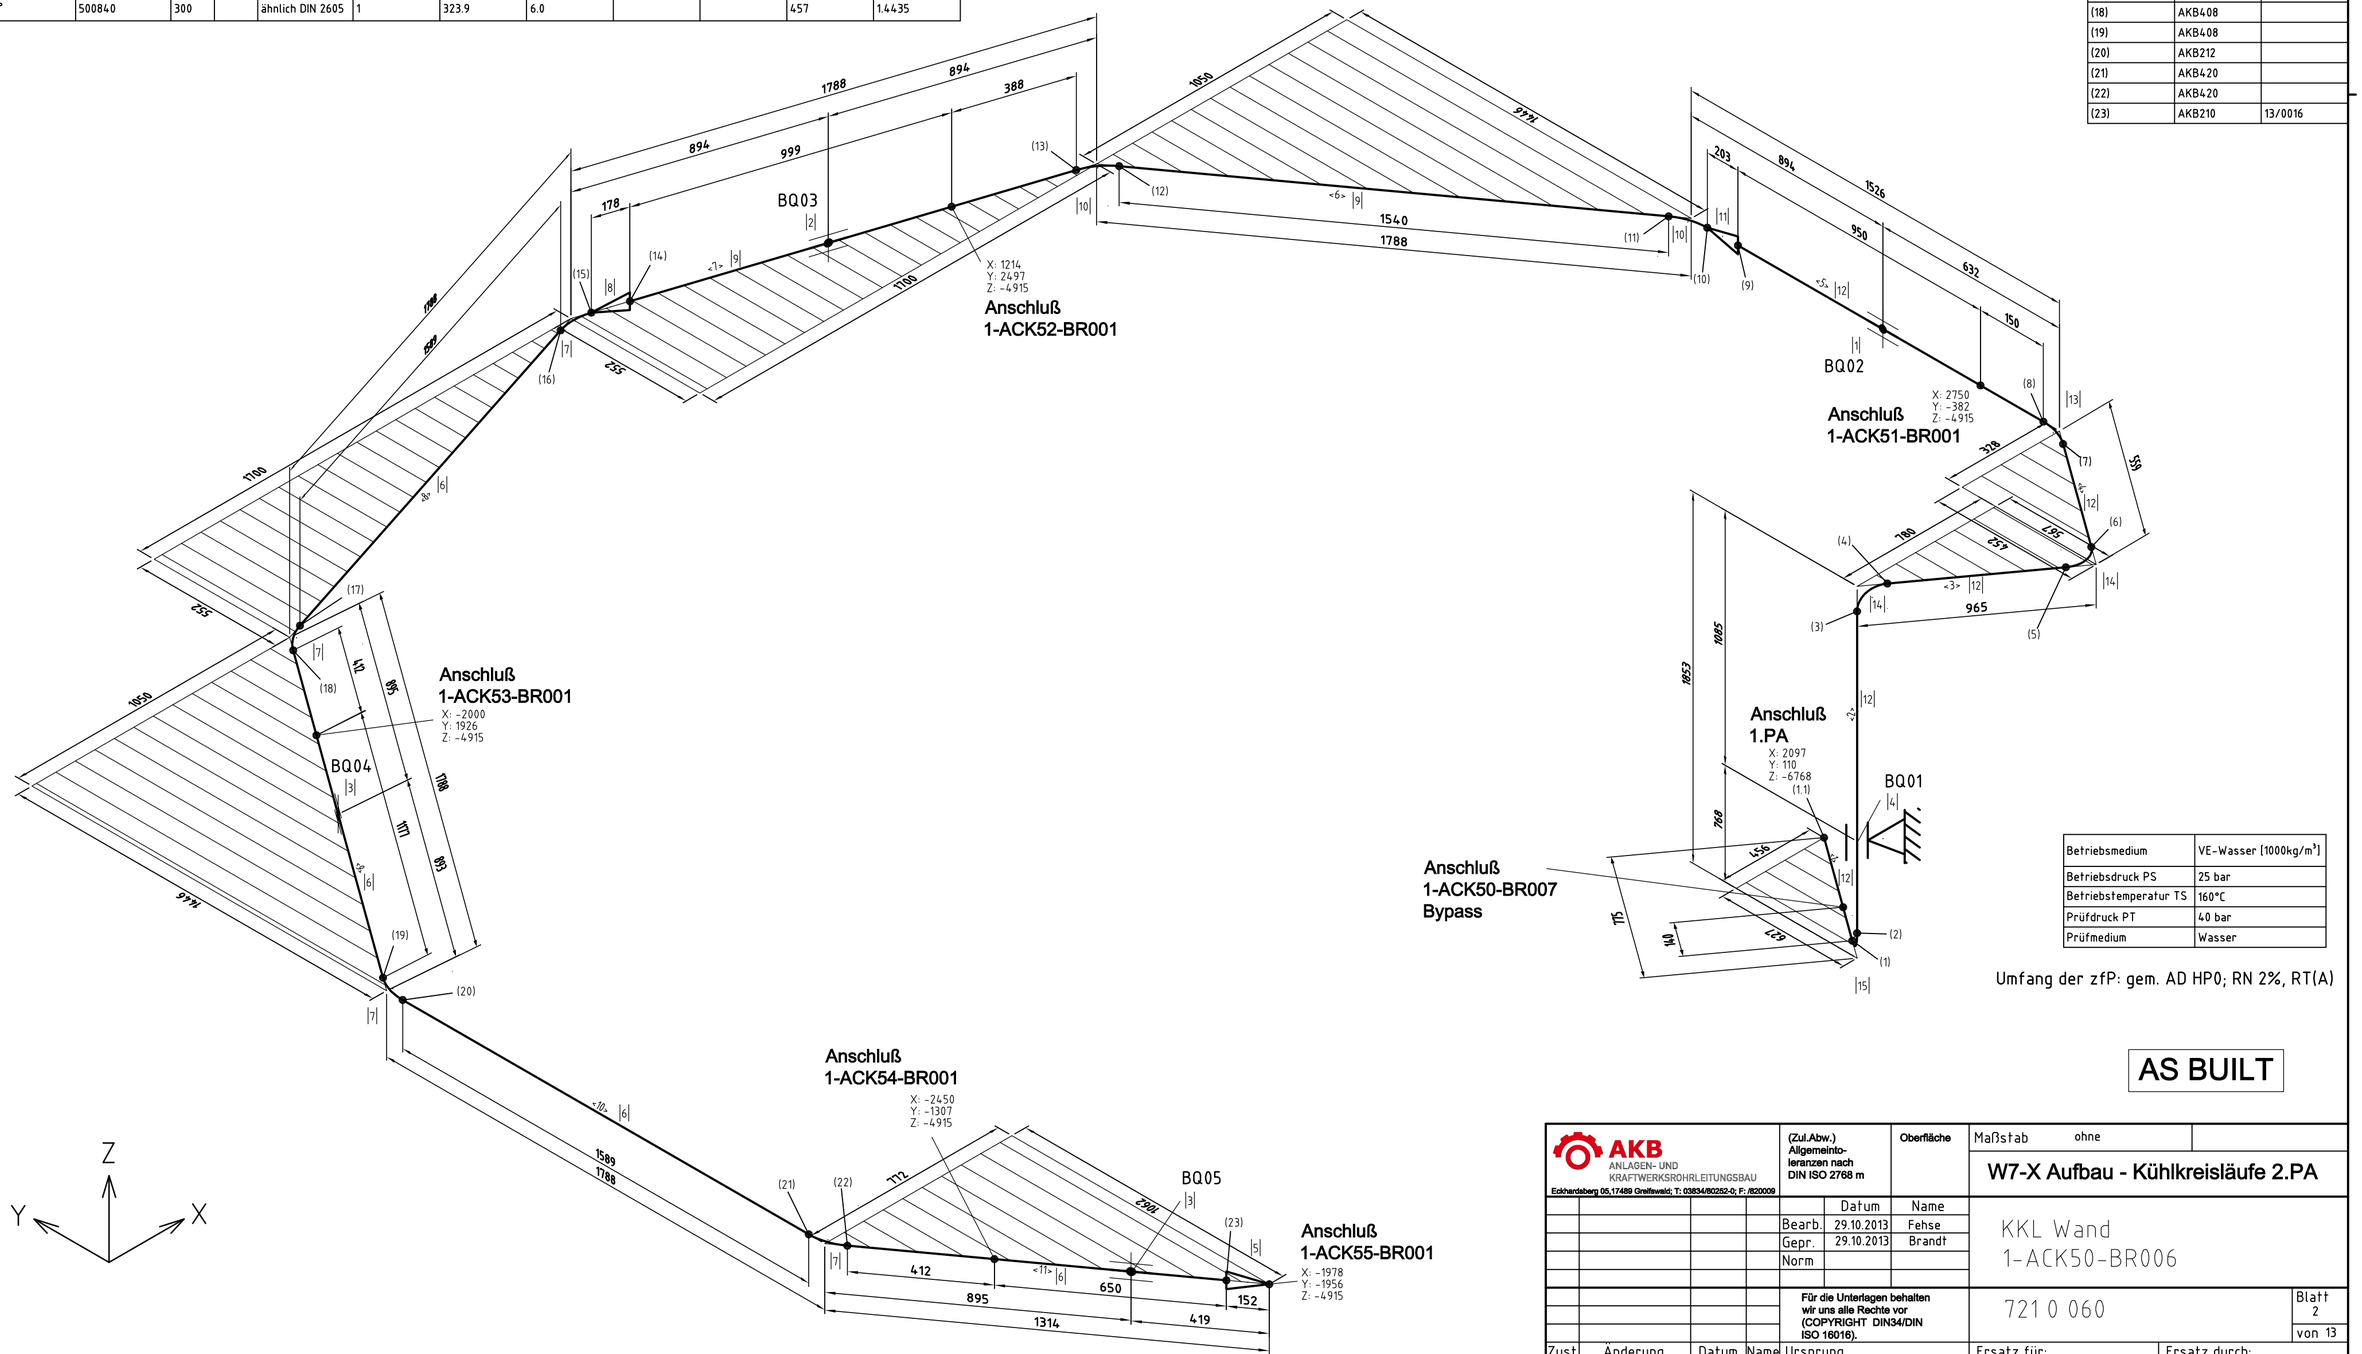

Betriebsmedium	VE-Wasser [1000kg/m³]
Betriebsdruck PS	25 bar
Betriebstemperatur TS	160°C
Prüfdruck PT	40 bar
Prüfmedium	Wasser

Umfang der zfP: gem. AD HP0; RN 2%, RT(A)

AS BUILT

AKB
ANLAGEN- UND KRAFTWERKSROHRLEITUNGSBAU
Eckhardsberg 05,17489 Greifswald; T: 03834/802252-0; F: /820009

(Zul.Abw.) Allgemeintoleranzen nach DIN ISO 2768 m

Oberfläche

Maßstab ohne

W7-X Aufbau - Kühlkreisläufe 2.PA

	Datum	Name
Bearb.	29.10.2013	Fehse
Gepr.	29.10.2013	Brandt
Norm		

KKL Wand
1-ACK50-BR006

Für die Unterlagen behalten wir uns alle Rechte vor (COPYRIGHT DIN34/DIN ISO 16016).

721 0 060

Blatt 2 von 13

Zust. Änderung Datum Name Ursprung

Ersatz für:

Ersatz durch: