Bauteile

| Pos | Bezeichnung | KKS-Nr./Charge | DN 1 | DN 2 | Norm | Menge | Da 1 | s 1 | Da 2 | s 2 | Radius | Material |
|---|---|---|---|---|---|---|---|---|---|---|---|---|
| \|1\| | Halterung | | 125 | | | 1 | | | | | | |
| \|2\| | Rohr | 420448 | 125 | | DIN EN 10217 - 7 | 2218 mm | 139.7 | 2.6 | | | | 1.4435 |
| \|3\| | Bogen BA3 45° | 413480 | 125 | | ähnlich DIN 2605 | 1 | 139.7 | 2.6 | | | 190 | 1.4435 |
| \|4\| | Bogen BA2 90° | 149045 | 125 | | ähnlich DIN 2605 | 1 | 139.7 | 4 | | | 127 | 1.4435 |
| \|5\| | Bogen BA5 36° | 29092 | 125 | | ähnlich DIN 2605 | 1 | 139.7 | 2.6 | | | 330 | 1.4435 |

Rohrlängen

| Pos | Länge [mm] | DN |
|---|---|---|
| <1> | 1052 | 125 |
| <2> | 1090 | 125 |
| <3> | 78 | 125 |

Schweißverbindung

| Pos | Schweißer | Protokoll-Nr. |
|---|---|---|
| (1) | AKB420 | 13/0019 |
| (1.1) | AKB212 | 13/0040 |
| (2) | AKB420 | |
| (3) | AKB420 | |
| (4) | AKB420 | |
| (5) | AKB420 | |
| (6) | AKB112 | |

Halterung

| Halterung Nr. | Typ | Zeichn.-Nr. |
|---|---|---|
| BQ01 | Gleitlager | |

Anschluß
1-ACK51-BR101
Modulleitung 1




| | |
|---|---|
| Betriebsmedium | VE-Wasser [1000kg/m³] |
| Betriebsdruck PS | 25 bar |
| Betriebstemperatur TS | 160°C |
| Prüfdruck PT | 40 bar |
| Prüfmedium | Wasser |

Umfang der zfP: gem. AD HP0; RN 2%, RT(A)

Anschluß
1-ACK50-BR009
X: 1669
Y: 1701
Z: -4915

AS BUILT

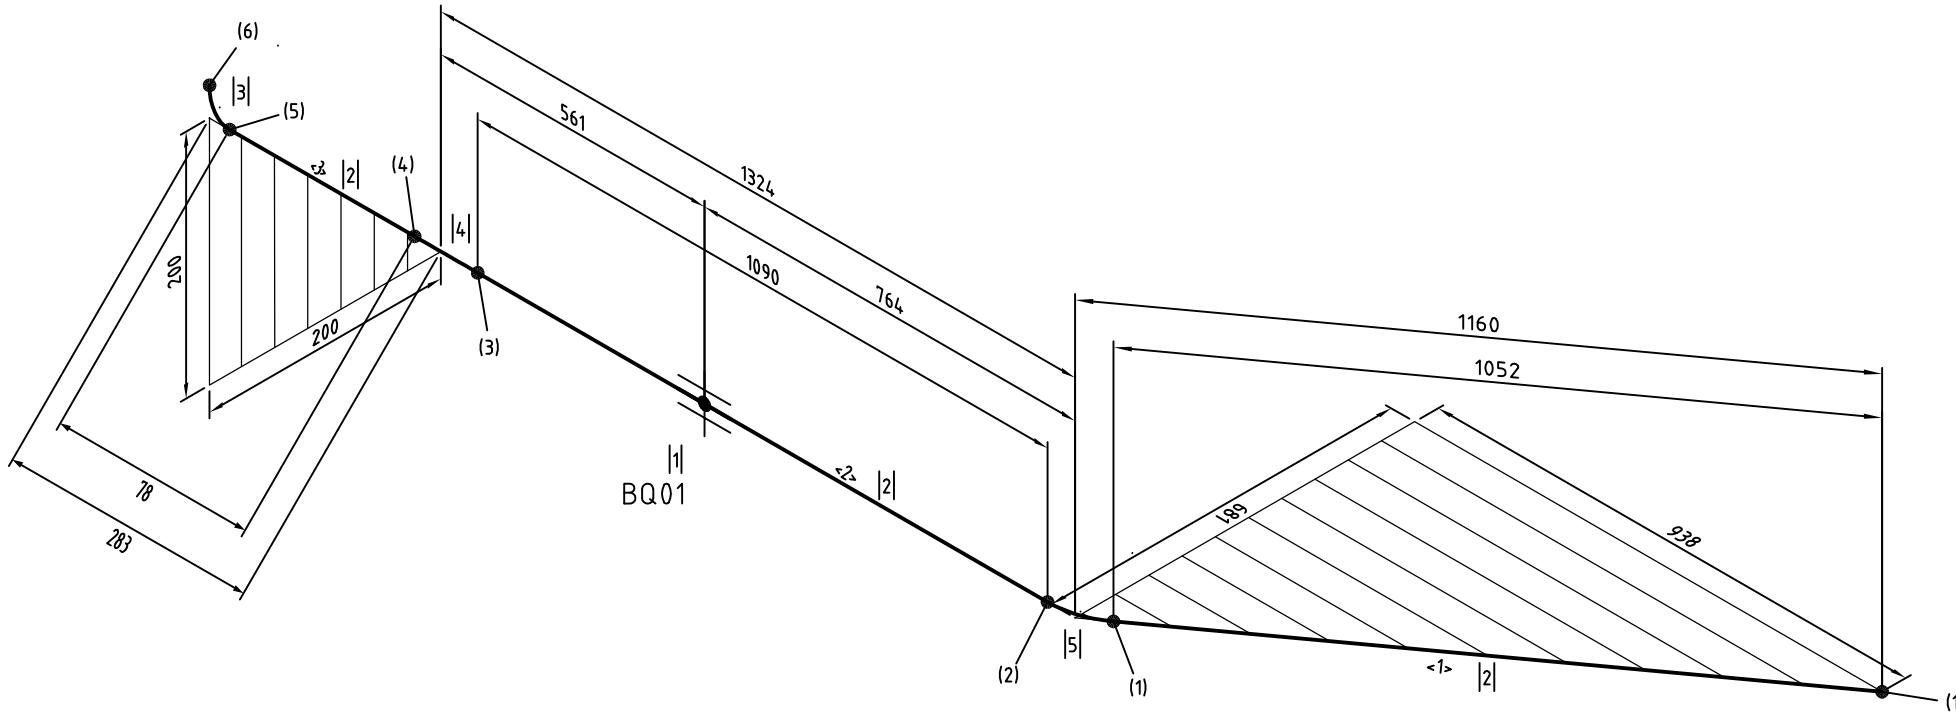


AKB
ANLAGEN- UND KRAFTWERKSROHRLEITUNGSBAU
Eckhardsberg 05,17489 Greifswald; T: 03834/80252-0; F: /820009

(Zul.Abw.) Allgemeintoleranzen nach DIN ISO 2768 m

Oberfläche

Maßstab ohne

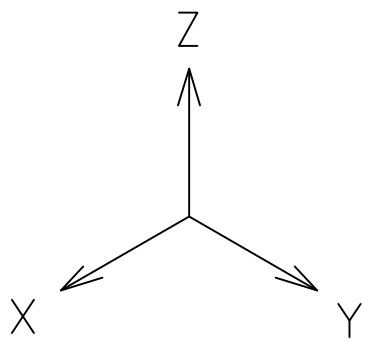W7-X Aufbau - Kühlkreisläufe 2.PA

| | Datum | Name |
|---|---|---|
| Bearb. | 30.10.2013 | Fehse |
| Gepr. | 30.10.2013 | Brandt |
| Norm | | |

KKl Wand
1-ACK51-BR101

Für die Unterlagen behalten wir uns alle Rechte vor (COPYRIGHT DIN34/DIN ISO 16016).

721 0 060

Blatt 9 von 13

Zust | Änderung | Datum | Name | Ursprung | Ersatz für: | Ersatz durch: