Bauteile

Pos	Bezeichnung	KKS-Nr./Charge	DN 1	DN 2	Norm	Menge	Da 1	s 1	Da 2	s 2	Radius	Material
|1|	Rohr	422360	125		DIN EN 10217 - 7	120 mm	139.7	8,0				1.4435
|2|	Bogen 45° BA3	413480	125		ähnlich DIN 2605	1	139.7	2.6			190	1.4435

Schweißverbindung

Pos	Schweißer	Protokoll-Nr.
(1)	AKB408	
(2)	AKB408	
(3)	AKB112	

Rohrlängen

Pos	Länge [mm]	DN
<1>	120	125

Anschluß
1-ACK53-BR101
Modulleitung 3

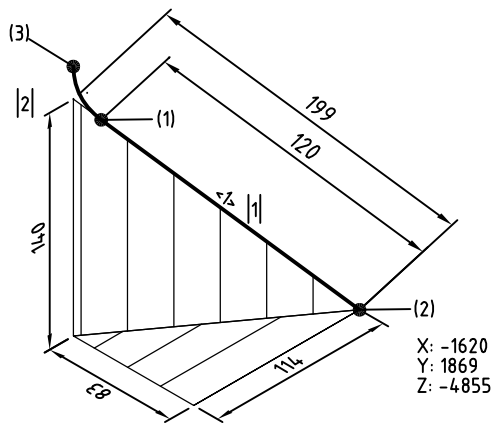

Anschluß
1-ACK50-BR009

Betriebsmedium	VE-Wasser [1000kg/m³]
Betriebsdruck PS	25 bar
Betriebstemperatur TS	160°C
Prüfdruck PT	40 bar
Prüfmedium	Wasser

Umfang der zfP: gem. AD HP0; RN 2%, RT(A)

AS BUILT

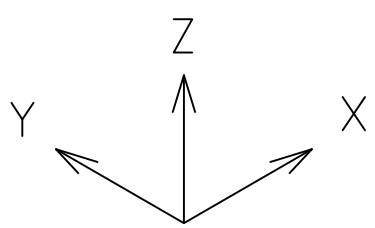

AKB
ANLAGEN- UND
KRAFTWERKSROHRLEITUNGSBAU
Eckhardsberg 05,17489 Greifswald; T: 03834/80252-0; F: /820009

(Zul.Abw.) Allgemeintoleranzen nach DIN ISO 2768 m

Oberfläche

Maßstab ohne

W7-X Aufbau - Kühlkreisläufe 2.PA

	Datum	Name
Bearb.	07.11.2013	Fehse
Gepr.	07.11.2013	Brandt
Norm		

KKL Wand
1-ACK53-BR101

Für die Unterlagen behalten wir uns alle Rechte vor (COPYRIGHT DIN34/DIN ISO 16016).

721 0 060

Blatt 11
von 13

Zust	Änderung	Datum	Name	Ursprung	Ersatz für:	Ersatz durch: