Bauteile

Pos	Bezeichnung	KKS-Nr./Charge	DN 1	DN 2	Norm	Menge	Da 1	s 1	Da 2	s 2	Radius	Material
|1|	Rohr	870425	32		DIN EN 10216-5	426 mm	42.4	1.6				1.4435
|2|	Rohr	493395	100		DIN EN 10216-5	1004 mm	114.3	2.3				1.4435
|3|	Bogen 45° - BA3	493395	100		ähnlich DIN 2605	3	114.3	2.3				1.4435
|4|	Bogen 90° - BA3	493395	100		ähnlich DIN 2605	1	114.3	2.3				1.4435
|5|	Flansch	89694	100		DIN 2634	1						1.4404
|6|	Bogen 45° - BA3	310123	32		DIN 2605-1	1	42.4	2.0				1.4435
|7|	KH DN32 SE	siehe Zeichnung	32			2						1.4404
|8|	T-Stück	F404156	20	32	DIN 2615-1	1						1.4435
|9|	Flansch	TH6008	20		DIN 2635	1						1.4404
|10|	Sicherheitsventil	1-ACK53-KA201	20	25		1						1.4404
|11|	Flansch	89045	25		DIN 2635	1						1.4404
|12|	Reduzierung	F603077	25	32		1						1.4435
|13|	Bogen 90° - BA3	310123	32		DIN 2605-1	3	42.4	2.0				1.4435
|14|	Flange	TH3443	125		DIN 2634	1						1.4404
|15|	T-Stück	421855	100	125	DIN 2615-1	1						1.4435
|16|	Rohr	413480	125		DIN EN 10216-5	950 mm	139.7	2.6				1.4435
|17|	KH mit pn. Antrieb	1-ACK53-KA001	125			1						1.4435
|18|	Bogen 45° - BA3	636017	125		ähnlich DIN 2605	2	139.7	2.6				1.4435
|19|	Rohr		32		DIN EN 10216-5	2126 mm	42.4	1.6				1.4435
|20|	T-Stück	908046	32		DIN 2615-1	1						1.4435
|21|	Rohr	389200	125		DIN EN 10216-5	101 mm	139,7	4,0				1.4435

Biegerohr

Punkt	X	Y	Z	Biegewinkel
P7	1188.7	-234.1	292.5	0
P6	1188.7	-444.1	292.5	90
P5	538.7	-444.1	292.5	90
P4	538.7	-89.1	292.5	90
P3	215	-89.1	292.5	90
P2	215	0	0	90
P1	0	0	0	0

Rohrlängen

Pos	Länge [mm]	DN
<1>	2126	32
<2>	241	125
<3>	212	125
<4>	101	125
<5>	22	32
<6>	92	32
<7>	41	32
<8>	100	32
<9>	214	100
<10>	44	100
<11>	466	100
<12>	280	100
<13>	172	32
<14>	497	125

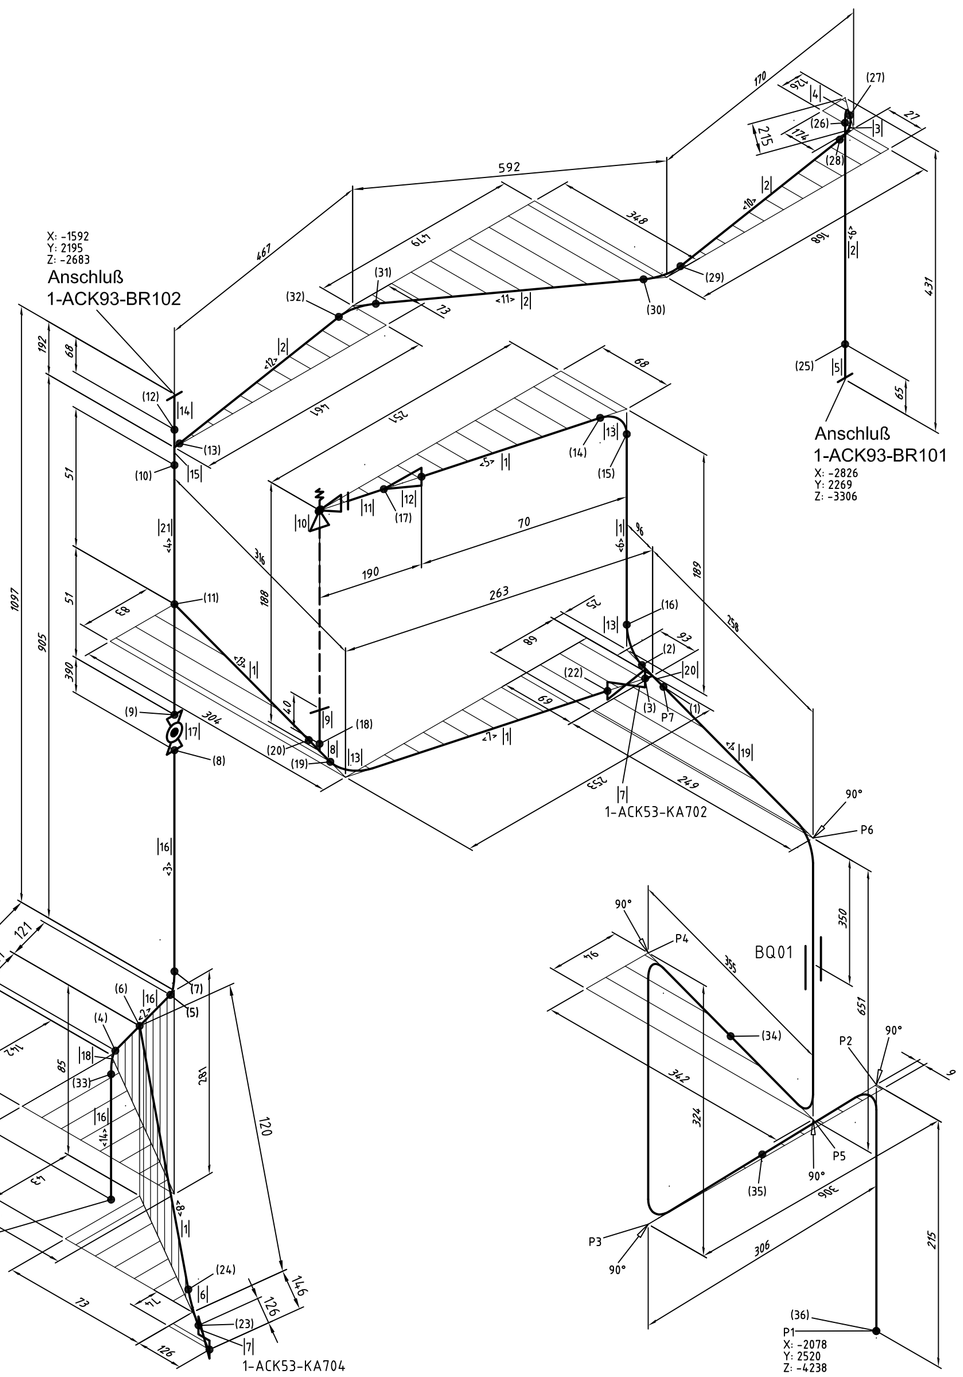

Halterung (Dok.-Nr.: 60-H0125 Rev.1)

Halterung Nr.	Typ	Zeichn.-Nr.
BQ01	FL mit STOP	60-H0149

Schweißverbindung

Pos	Schweißer	Protokoll-Nr.
(1)	AKB212	
(2)	AKB223	
(3)	AKB223	
(4)	AKB511	
(5)	AKB511	
(6)	AKB511	
(7)	AKB511	14/0011
(8)	AKB511	
(9)	AKB210	14/0035
(10)	AKB210	
(11)	AKB210	
(12)	AKB210	
(13)	AKB210	
(14)	AKB223	14/0035
(15)	AKB223	
(16)	AKB223	
(17)	AKB223	14/0035
(18)	AKB223	
(19)	AKB223	
(20)	AKB212	
(21)	-------	
(22)	AKB223	
(23)	AKB511	
(24)	AKB511	14/0011
(25)	AKB210	
(26)	AKB210	
(27)	AKB210	
(28)	AKB210	14/0035
(29)	AKB210	
(30)	AKB210	
(31)	AKB210	
(32)	AKB210	14/0035
(33)	AKB511	
(34)	AKB212	
(35)	AKB212	
(36)	AKB212	

AS BUILT

Liefergrenze AKB bereits komplett gebaut

Isolierung DN 32 - 30 mm
Isolierung DN 100 - Microtherm 25 mm
Isolierung DN 125 - Microtherm 25 mm

Anlagen-und Kraftwerksrohrleitungsbau Greifswald GmbH
Eichendorfweg 20, 17489 Greifswald
Tel.:03834/802524-0

(Zul.Abw.) Allgemeintoleranzen nach DIN ISO 2768 m

Oberfläche

Maßstab %

W7-X Aufbau - Kühlkreisläufe 2.PA

	Datum	Name
Bearb.	25.06.2013	Köpp
Gepr.	25.06.2013	Tromberens
Norm		

Baffle-Wand - Modul 3
1-ACK53-BR101

Für die Unterlagen behalten wir uns alle Rechte vor (COPYRIGHT DIN34/DIN ISO 16016).

721 0 060

Blatt 2 von 5

Zust. | Änderung | Datum | Name | Ursprung | Ersatz für: | Ersatz durch: