Bauteile

Pos	Bezeichnung	KKS-Nr./Charge	DN 1	DN 2	Norm	Menge	Da 1	s 1	Da 2	s 2	Radius	Material
|1|	Halterung		125			1						
|2|	Rohr	420448	125		DIN EN 10217 - 7	2478 mm	139.7	2,6				1.4435
|3|	Bogen BA3 45°	413480	125		ähnlich DIN 2605	1	139.7	2,6			190	1.4435
|4|	Bogen BA2 90°	149045	125		ähnlich DIN 2605	1	139.7	4			127	1.4435
|5|	Bogen BA3 36°	413480	125		ähnlich DIN 2605	2	139.7	2,6			190	1.4435

Rohrlängen

Pos	Länge [mm]	DN
<1>	413	125
<2>	1664	125
<3>	323	125
<4>	78	125

Schweißverbindung

Pos	Schweißer	Protokoll-Nr.
(1.1)	AKB212	
(1)	AKB420	13/0022
(2)	AKB420	
(3)	AKB420	
(4)	AKB420	
(5)	AKB420	
(6)	AKB420	
(7)	AKB420	
(8)	AKB212	

Halterung

Halterung Nr.	Typ	Zeichn.-Nr.
BQ01	Gleitlager	

Anschluß
1-ACK55-BR001
Modulleitung 1

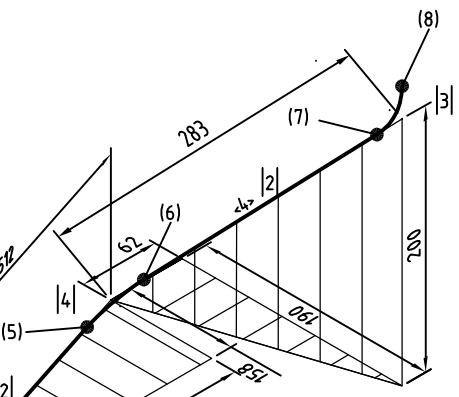

Anschluß
1-ACK50-BR006

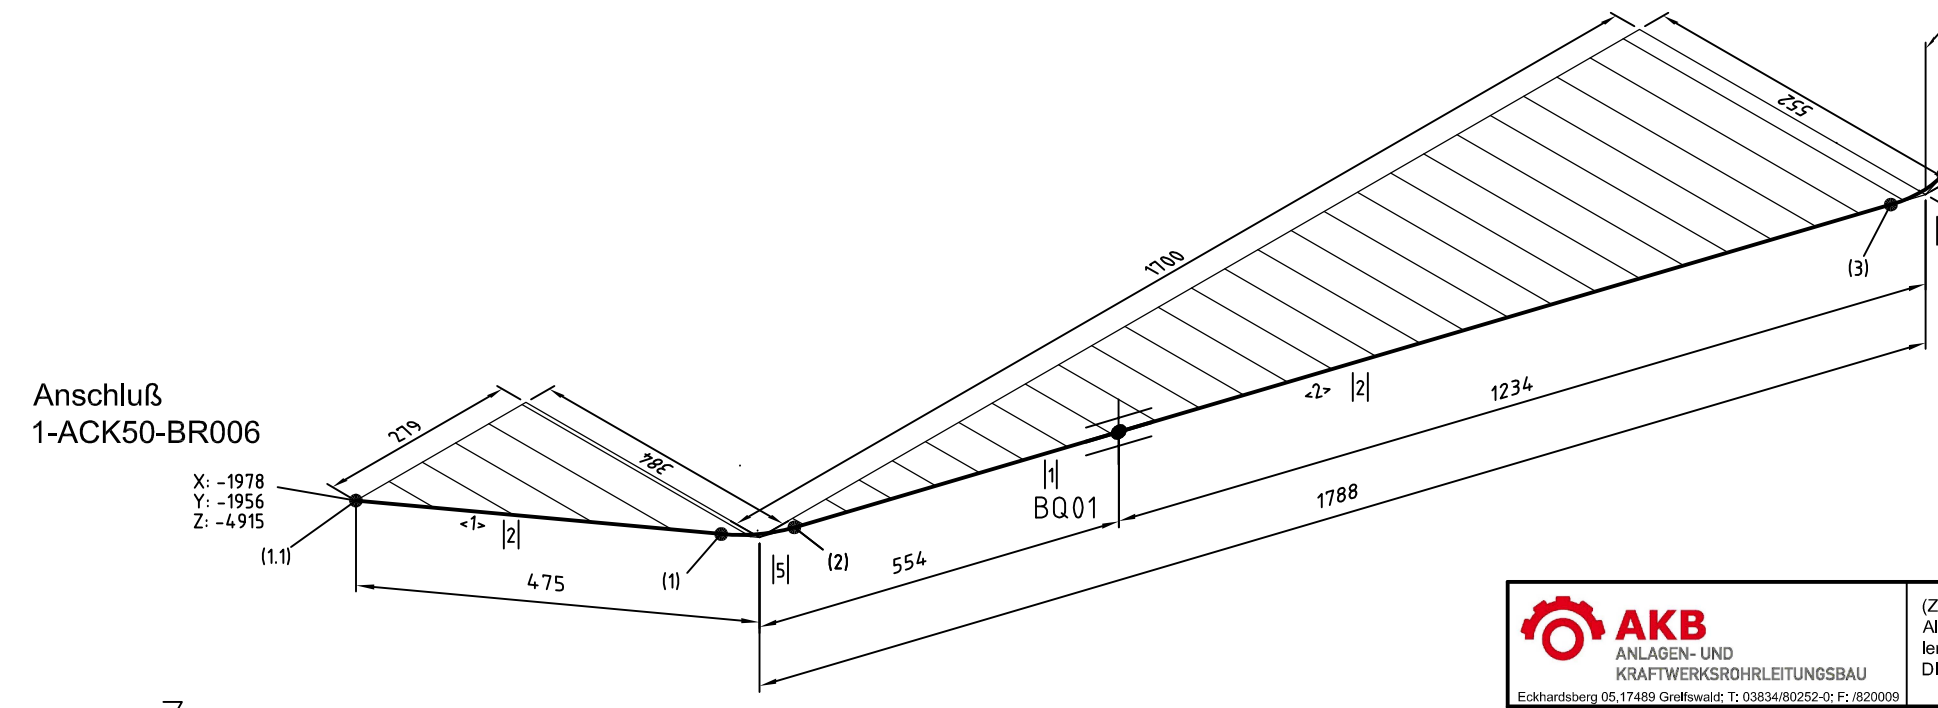

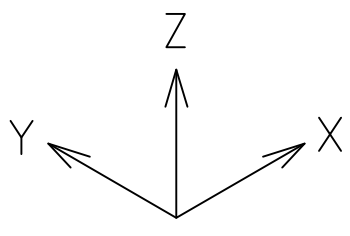

Betriebsmedium	VE-Wasser [1000kg/m³]
Betriebsdruck PS	25 bar
Betriebstemperatur TS	160°C
Prüfdruck PT	40 bar
Prüfmedium	Wasser

Umfang der zfP: gem. AD HP0; RN 2%, RT(A)

AS BUILT

AKB
ANLAGEN- UND KRAFTWERKSROHRLEITUNGSBAU
Eckhardsberg 05,17489 Greifswald; T: 03834/80252-0; F: /820009

(Zul.Abw.) Allgemeintoleranzen nach DIN ISO 2768 m

Oberfläche

Maßstab ohne

W7-X Aufbau - Kühlkreisläufe 2.PA

	Datum	Name
Bearb.	30.10.2013	Fehse
Gepr.	30.10.2013	Brandt
Norm		

KKL Wand
1-ACK55-BR001

Für die Unterlagen behalten wir uns alle Rechte vor (COPYRIGHT DIN34/DIN ISO 16016).

721 0 060

Blatt 7 von 13

Zust | Änderung | Datum | Name | Ursprung | Ersatz für: | Ersatz durch: