Bauteile

Pos	Bezeichnung	KKS-Nr./Charge	DN 1	DN 2	Norm	Menge	Da 1	s 1	Da 2	s 2	Radius	Material
[1]	Fuehrungslager		65			2						
[2]	Rohr	878803	32		DIN EN 10217-7	424 mm	42.4	1.6				1.4435
[3]	Rohr	493395	100		DIN EN 10217-7	1004 mm	114.3	2.3				1.4435
[4]	Bogen BA3 45°	493395	100		ähnlich DIN 2605	3	114.3	2.3			152	1.4404
[5]	Bogen BA3 90°	493395	100		ähnlich DIN 2605	1	114.3	2.3			152	1.4404
[6]	Flansch	89694	100		DIN 2634	1						1.4404
[7]	Rohr	870600	32		DIN EN 10217-7	2126 mm	42.4	1.6			63,6	1.4435
[8]	Rohr	413480	125		DIN EN 10217-7	949 mm	139.7	2.6				1.4435
[9]	KH mit pn. Antrieb	1-ACK55-KA001	125			1						
[10]	Rohr	389200	125		DIN EN 10217-7	101 mm	139.7	4.0				1.4435
[11]	T-Stück	421855	100	125	DIN 2615-1	1						1.4435
[12]	Flansch	TH3443	125		DIN 2634	2						1.4404
[13]	Reduzierung		65	125		1						1.4435
[14]	Rohr		65		DIN EN 10217-7	412 mm	76.1	2				1.4435
[15]	Stutzen		25		DIN EN 10217-7	2	33.7	4				1.4435
[16]	T-Stück		32	65	DIN 2615-1	1						1.4435
[17]	Flansch		65		DIN 2634	1						1.4404
[18]	Bogen BA3 45°	413480	125		ähnlich DIN 2605	2	139.7	2.6			190	1.4404
[19]	Bogen 45°	310123	32		DIN 2605-1	1	42.4	1.6			48	1.4404
[20]	KH DN32 SE	siehe Zeichnung	32			2						1.4435
[21]	T-Stück	F404156	20	32	DIN 2615-1	1						1.4435
[22]	Flansch	TH6008	20		DIN 2634	1						1.4404
[23]	Sicherheitsventil	1-ACK55-KA201	20	25		1						
[24]	Flansch	89054	25		DIN 2635	1						1.4404
[25]	Reduzierung	F603077	25	32		1						1.4435
[26]	Bogen 90°	310123	32		DIN 2605-1	3	42.4	1.6			48	1.4404
[27]	T-Stück	908046	32		DIN 2615-1	1						1.4435
[28]	Rohr		65		DIN EN 10217-7	3200 mm	76.1	4.0				1.4435

Rohrlängen

Pos	Länge [mm]	DN
<1>	92	32
<2>	23	32
<3>	------	------
<4>	98	32
<5>	241	125
<6>	3200	65
<7>	412	65
<8>	101	32-125
<9>	212	125
<10>	2126	32
<11>	214	100
<12>	44	100
<13>	466	100
<14>	280	100
<15>	172	32
<16>	37	25
<17>	37	25
<18>	496	125

Halterung (Dok.-Nr.: 60-H0121 Rev. 0)

Halterung Nr.	Typ	Zeichn.-Nr.
BQ01	Führungslager	60-H0118
BQ02	Führungslager	60-H0119
BQ03	FL mit STOP	60-H0149

Biegerohr 2126

Punkt	X	Y	Z	Biegewinkel
P7	1188.7	-234.1	292.5	0
P6	1188.7	-444.1	292.5	90
P5	538.7	-444.1	292.5	90
P4	538.7	-89.1	292.5	90
P3	215	-89.1	292.5	90
P2	215	0	0	90
P1	0	0	0	0

Schweißverbindung

Pos	Schweißer	Protokoll-Nr.
(1)	AKB408	
(2)	AKB212	
(3)	AKB408	
(4)	AKB408	14/0037
(5)	AKB408	14/0037
(6)	AKB408	
(6.1)	----------	
(7)	AKB223	
(8)	AKB223	
(9)	AKB408	
(10)	AKB212	
(11)	----------	
(12)	AKB408	
(13)	AKB408	
(14)	AKB408	
(15)	AKB408	
(16)	AKB112	
(17)	AKB112	
(18)		
(19)		
(20)		
(21)		
(22)		
(23)		
(24)		
(25)	AKB223	
(26)	AKB223	
(27)	AKB223	
(28)	AKB223	
(29)	AKB223	14/0040
(30)	AKB408	
(31)	AKB112	14/0015
(32)	AKB223	
(33)	AKB223	14/0037
(34)	AKB223	
(35)	AKB223	
(36)	AKB223	14/0037
(37)	AKB223	
(38)	AKB223	
(39)	AKB223	14/0037
(40)	AKB112	14/0015
(41)	AKB212	
(42)	AKB212	
(43)	AKB212	

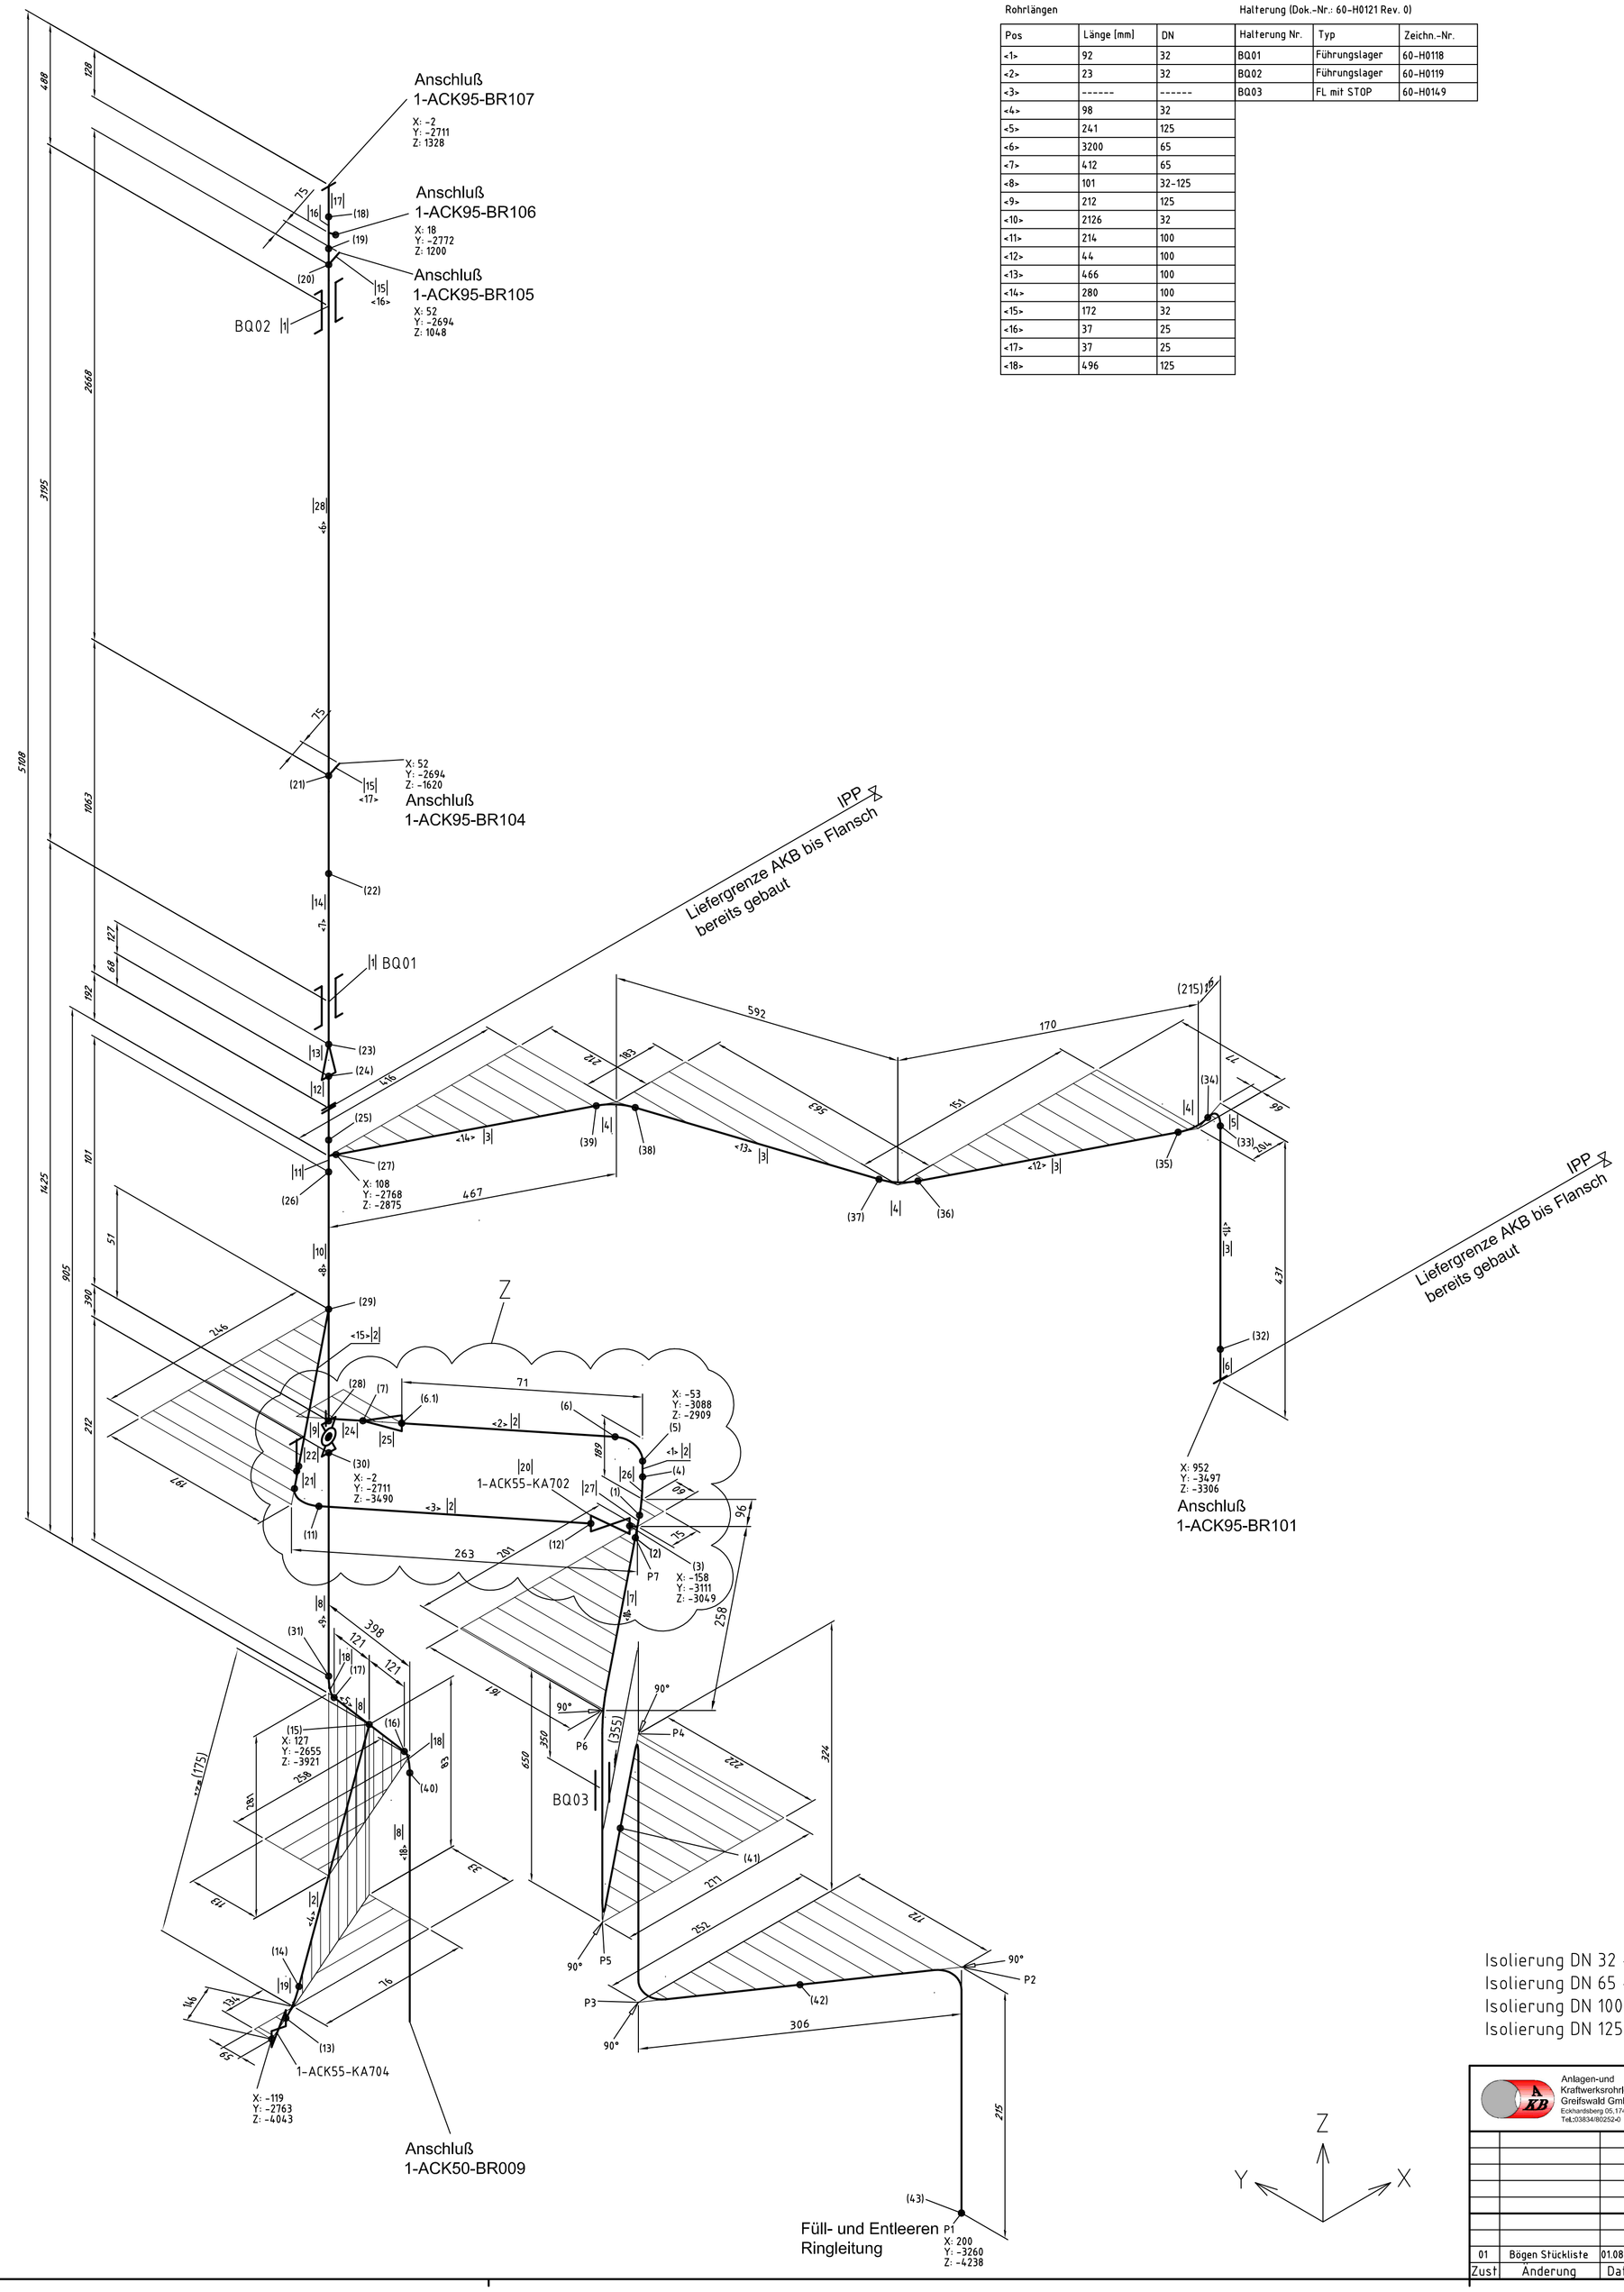

Einzelheit Z

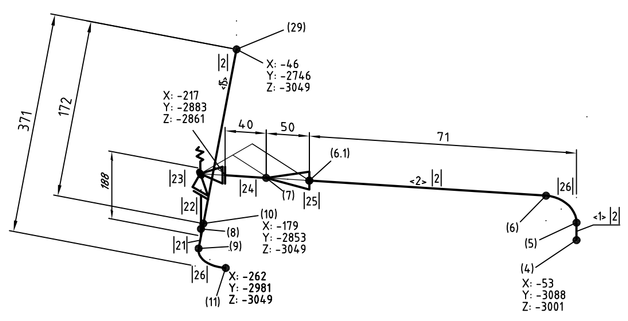

Isolierung DN 32 - 30 mm
Isolierung DN 65 - 80 mm
Isolierung DN 100 - Microtherm 25 mm
Isolierung DN 125 - Microtherm 25 mm

AS BUILT

Anlagen- und Kraftwerksrohrleitungsbau Greifswald GmbH
Eckhardsberg 05, 17489 Greifswald
Tel.:03834/8202-0

(Zul.Abw.) Allgemeinto-leranzen nach DIN ISO 2768 m

Oberfläche

Maßstab %

W7-X Aufbau - Kühlkreisläufe 2.PA

	Datum	Name
Bearb.	03.06.2013	Köpp
Gepr.	03.06.2013	Fehse
Norm		

Baffle-Wand - Modul 5
1-ACK55-BR101

721 0 060

Blatt 2 von 9

Zust	Änderung	Datum	Name
01	Bögen Stückliste	01.08.2013	Tr

Ursprung

Ersatz für:

Ersatz durch:

Für die Unterlagen behalten wir uns alle Rechte vor (COPYRIGHT DIN34/DIN ISO 16016).