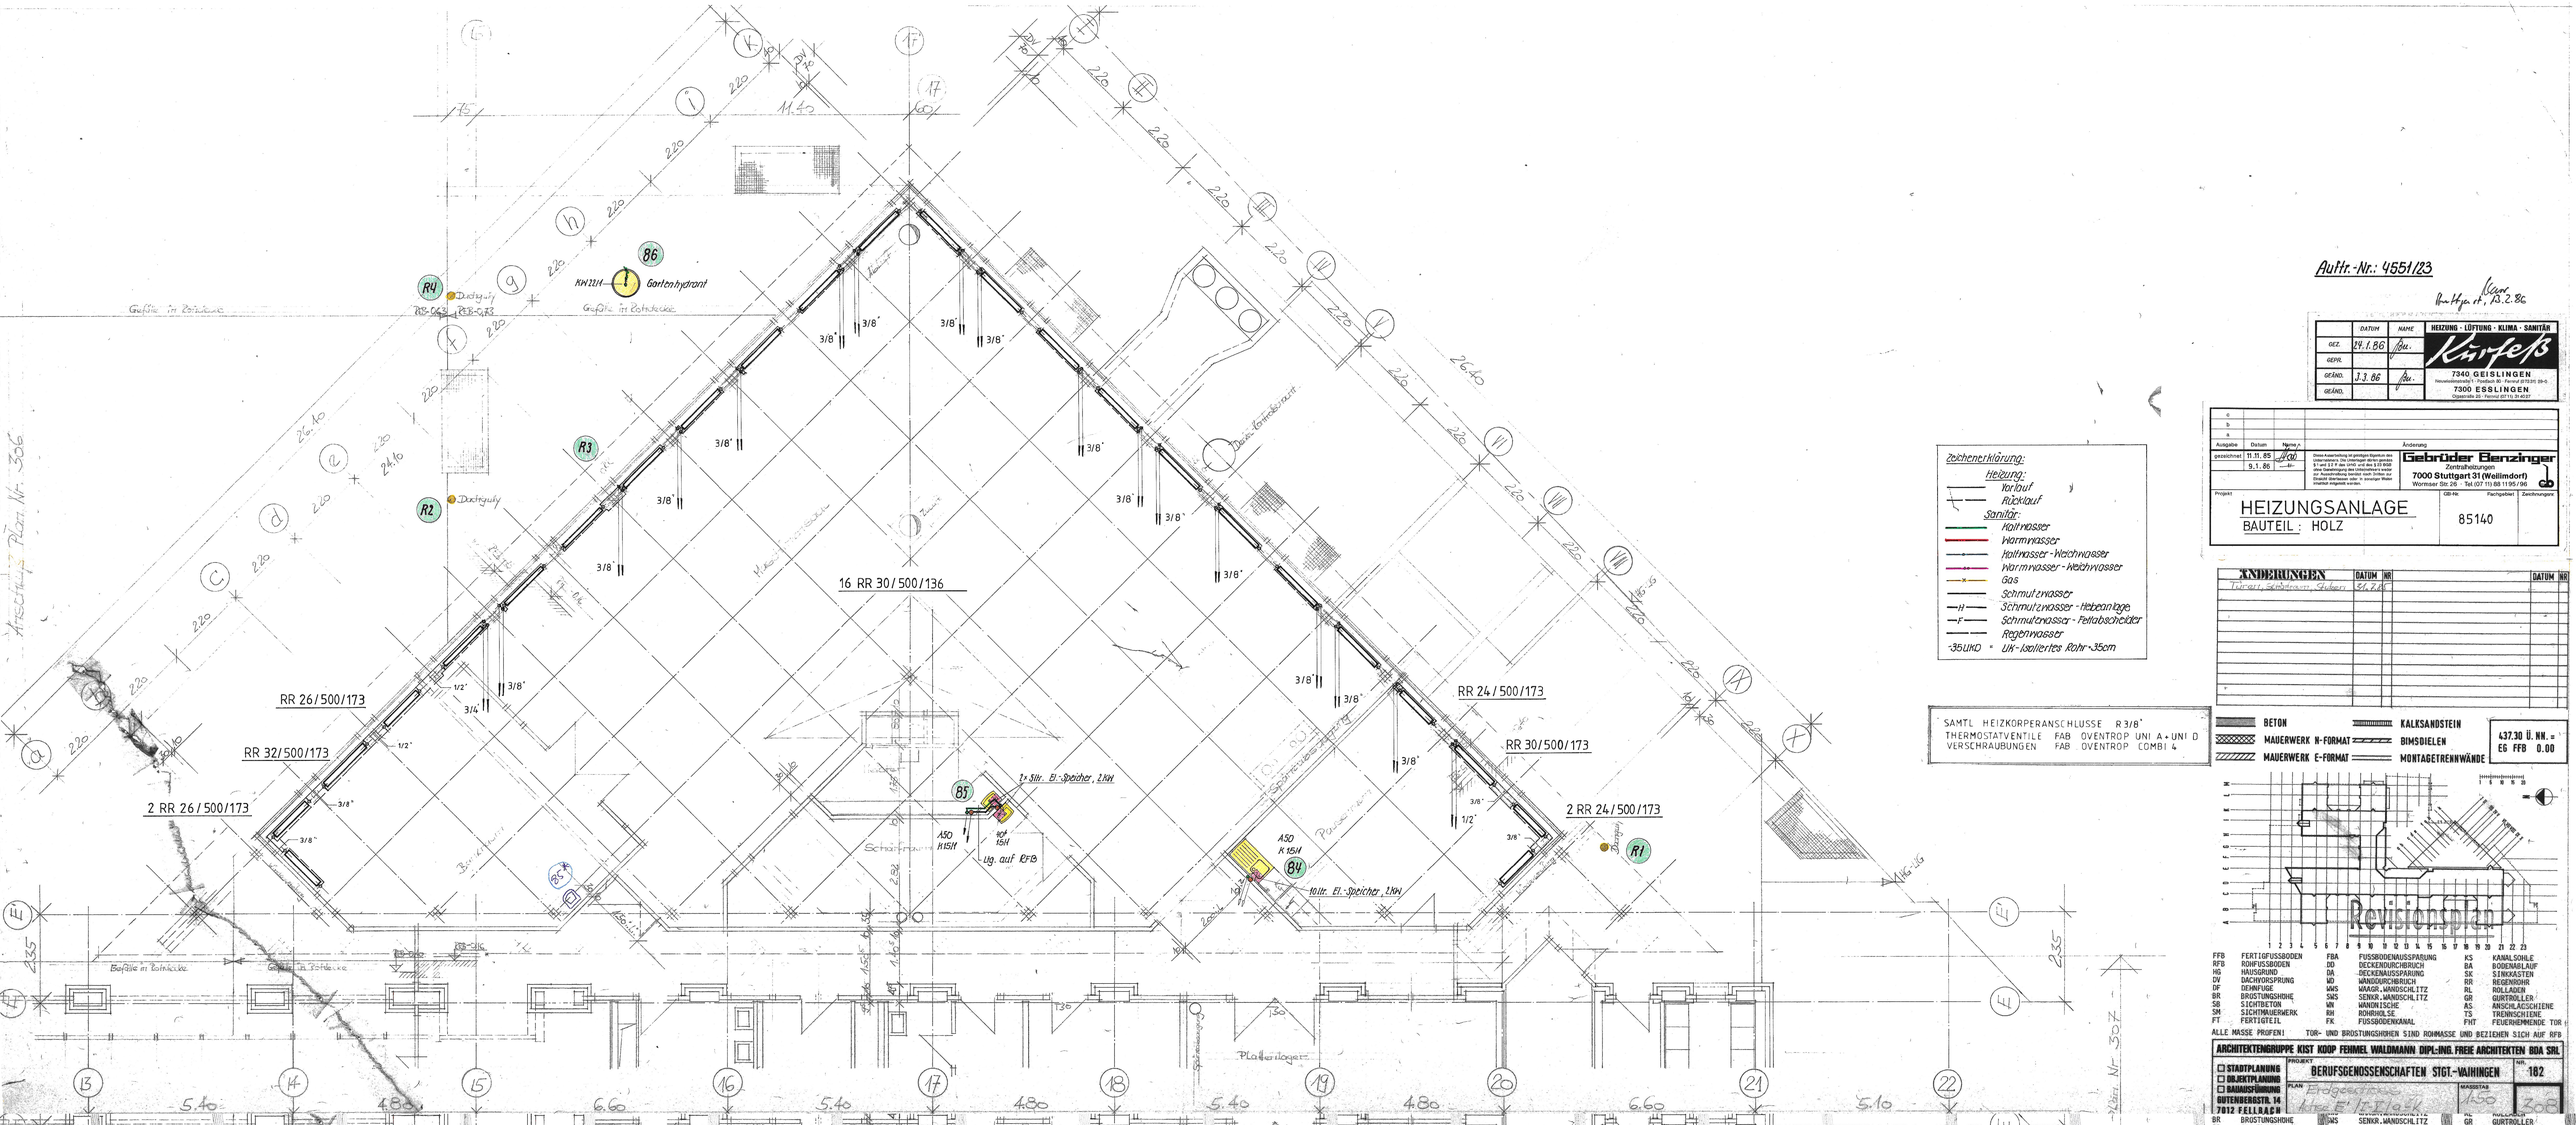

Auftr.-Nr.: 4551/23
Gebrüder Benzinger
Zentralheizungen
7000 Stuttgart 31 (Wallmdorf)
Wormser Str. 29 · Tel. (07 11) 88 11 95 / 96
HEIZUNGSANLAGE
BAUTEIL: HOLZ
85140
Zeichenerklärung:
Heizung:
Vorlauf
Rücklauf
Sanitär:
Kaltwasser
Warmwasser
Kaltwasser - Weichwasser
Warmwasser - Weichwasser
Gas
Schmutzwasser
Schmutzwasser - Hebeanlage
Schmutzwasser - Fettabscheider
Regenwasser
-35 UKD = UK-isoliertes Rohr -35cm
SAMTL HEIZKÖRPERANSCHLUSSE R 3/8"
THERMOSTATVENTILE FAB OVENTROP UNI A + UNI D
VERSCHRAUBUNGEN FAB OVENTROP COMBI 4
BETON
MAUERWERK N-FORMAT
MAUERWERK E-FORMAT
KALKSANDSTEIN
BIMSBIELEN
MONTAGETRENNWÄNDE
437.30 Ü. NN. = EG FFB 0.00
Revisionsplan
ARCHITEKTENGRUPPE KIST KOOP FEHMEL WALDMANN DIPL.-ING. FREIE ARCHITEKTEN BDA SRL
STADTPLANUNG
OBJEKTPLANUNG
BAUAUSFÜHRUNG
GUTENBERGSTR. 14
7012 FELLBACH
PROJEKT
BERUFSGENOSSENSCHAFTEN STGT.-VAIHINGEN
Nr. 182
PLAN
MASSSTAB 1:50
16 RR 30/500/136
RR 26/500/173
RR 32/500/173
2 RR 26/500/173
RR 24/500/173
RR 30/500/173
2 RR 24/500/173
R1
R2
R3
R4
84
85
86
Gartenhydrant
1+5ltr. El.-Speicher, 1kW
10ltr. El.-Speicher, 1kW
Plattenlager
Gefälle in Richtung
Gefälle in Rohrleitung
Abschluß Plan Nr. 306
Anschluß Plan Nr. 307