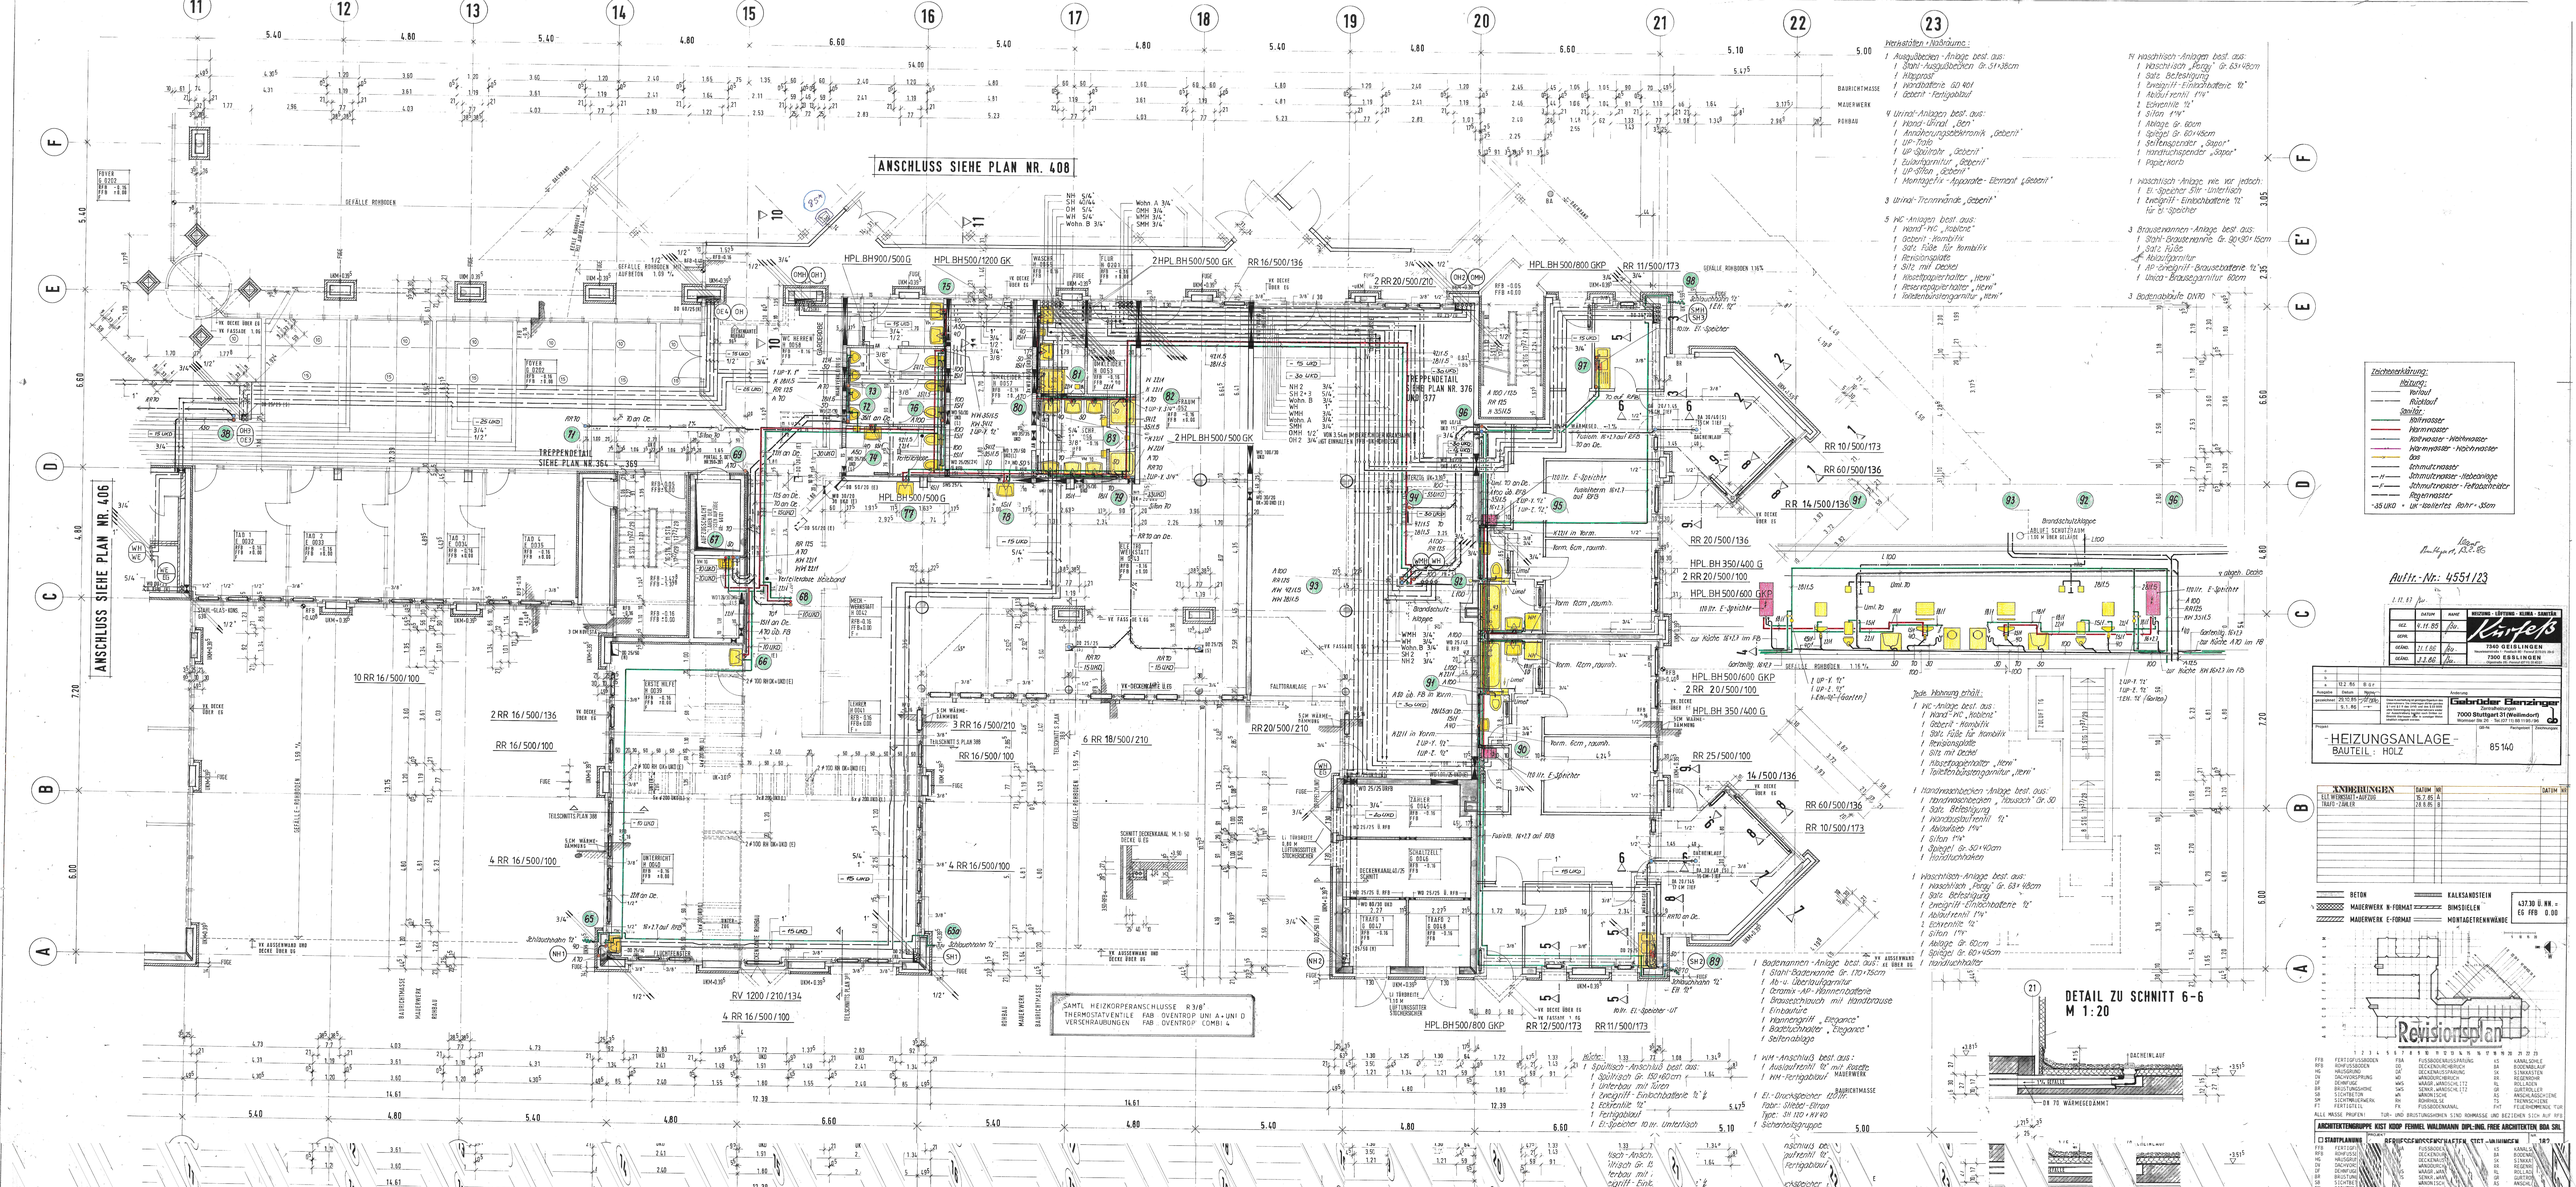

ANSCHLUSS SIEHE PLAN NR. 408
ANSCHLUSS SIEHE PLAN NR. 406
TREPPENDETAIL SIEHE PLAN NR. 354 - 369
TREPPENDETAIL SIEHE PLAN NR. 376 UND 377
SAMTL. HEIZKÖRPERANSCHLÜSSE R 3/8" THERMOSTATVENTILE FAB. OVENTROP UNI A + UNI D VERSCHRAUBUNGEN FAB. OVENTROP COMBI 4
DETAIL ZU SCHNITT 6-6 M 1:20
Revisionsplan
Auftr.-Nr.: 4551/23
HEIZUNGSANLAGE
BAUTEIL: HOLZ
85140
ÄNDERUNGEN
ARCHITEKTENGRUPPE KIST KOOP FEHNEL WALLMANN DIPL.-ING. FREE ARCHITEKTEN BDA SRL