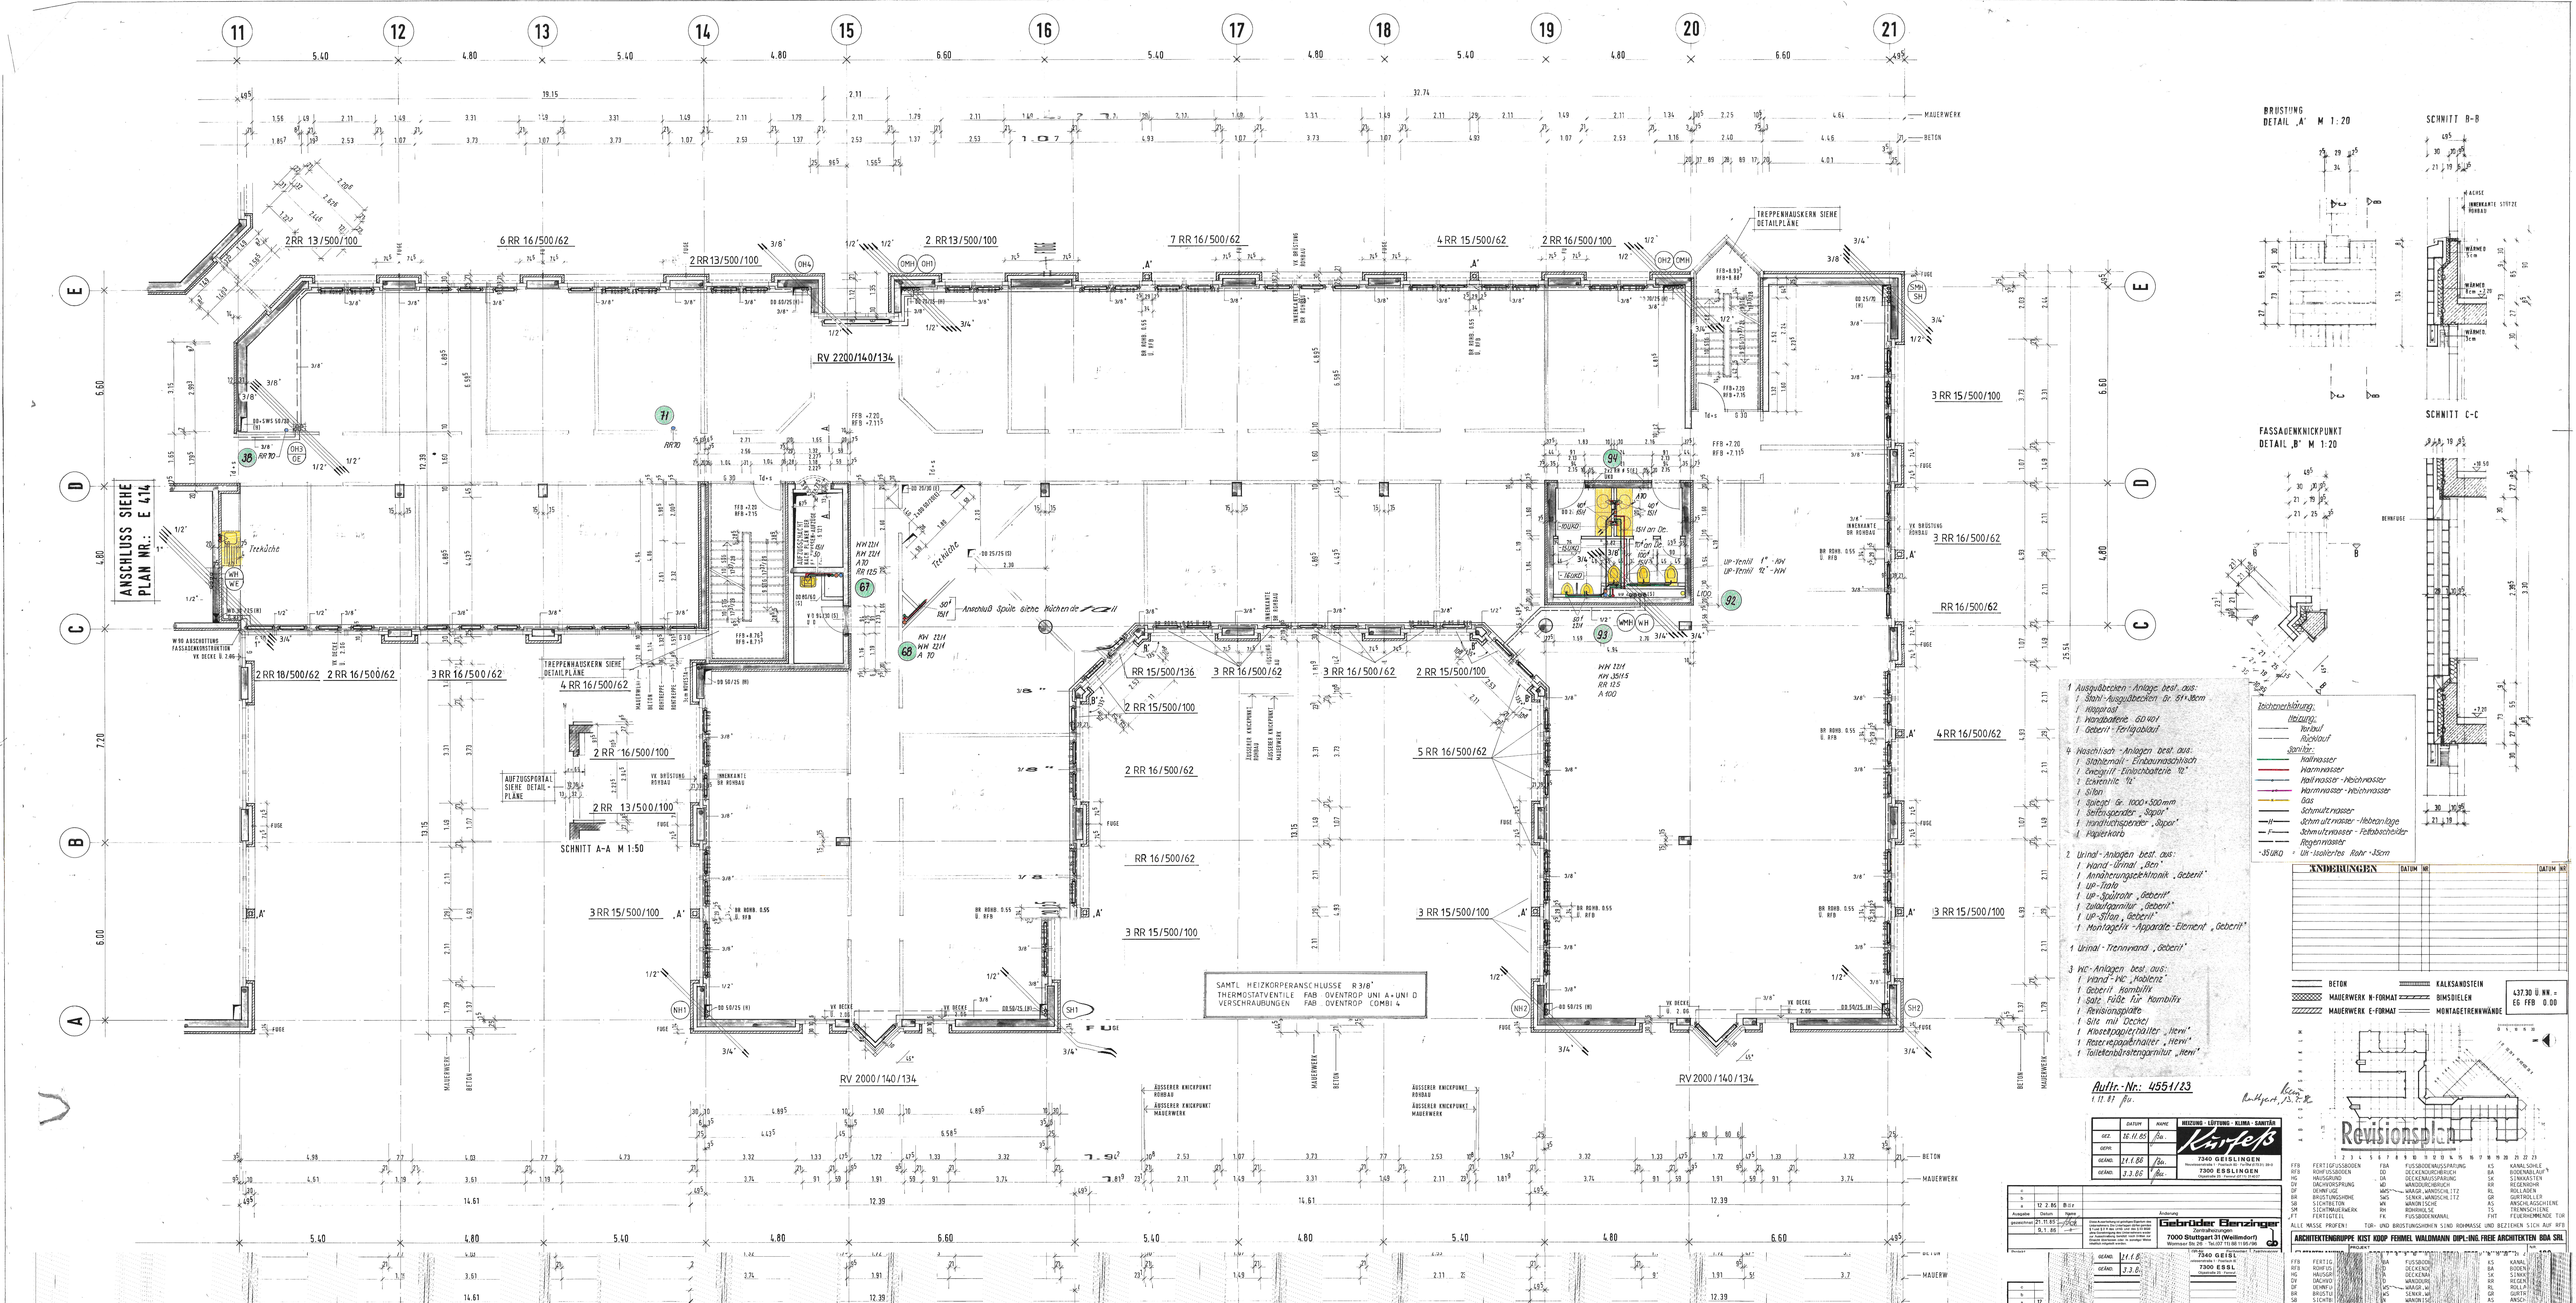

11 12 13 14 15 16 17 18 19 20 21
A B C D E
ANSCHLUSS SIEHE PLAN NR.: E 414
2 RR 13/500/100
6 RR 16/500/62
2 RR13/500/100
2 RR 13/500/100
7 RR 16/500/62
4 RR 15/500/62
2 RR 16/500/100
3 RR 16/500/62
RV 2200/140/134
Treppenhaus
Anschluß Spüle siehe Nischenabwicklung
2 RR 18/500/62
2 RR 16/500/62
3 RR 16/500/62
TREPPENHAUSKERN SIEHE DETAILPLANE
4 RR 16/500/62
2 RR 16/500/100
AUFZUGSPORTAL SIEHE DETAIL-PLANE
2 RR 13/500/100
SCHNITT A-A M 1:50
RR 15/500/136
3 RR 16/500/62
2 RR 15/500/100
2 RR 16/500/62
RR 16/500/62
3 RR 15/500/100
5 RR 16/500/62
3 RR 16/500/62
4 RR 16/500/62
RR 16/500/62
3 RR 15/500/100
SAMTL. HEIZKÖRPERANSCHLUSSE R3/8"
THERMOSTATVENTILE FAB. OVENTROP UNI A+UNI D
VERSCHRAUBUNGEN FAB. OVENTROP COMBI u.
RV 2000/140/134
RV 2000/140/134
TREPPENHAUSKERN SIEHE DETAILPLANE
BRUSTUNG DETAIL „A" M 1:20
SCHNITT B-B
SCHNITT C-C
FASSADENKNICKPUNKT DETAIL „B" M 1:20
1 Ausgußbecken - Anlage best. aus:
1 Stahl-Ausgußbecken (Gr. 51×38cm
1 Ausgußrost
1 Handbatterie, 60 HO1
1 Geberit-Fertigablauf
4 Waschtisch-Anlagen best. aus:
1 Stahlemail-Einbauwaschtisch
1 Einzelgriff-Einlochbatterie 10"
1 Exzenterstopfventil 10"
1 Sifon
1 Spiegel Gr. 1000×500mm
1 Seifenspender „Bajor"
1 Handtuchspender „Bajor"
1 Papierkorb
2 Urinal-Anlagen best. aus:
1 Wand-Urinal „Ifö"
1 Annäherungselektronik „Geberit"
1 UP-Trafo
1 UP-Spülrohr „Geberit"
1 Zuleitungsgarnitur „Geberit"
1 UP-Sifon „Geberit"
1 Montagelis-Apparate-Element „Geberit"
1 Urinal-Trennwand „Geberit"
3 WC-Anlagen best. aus:
1 Wand-WC „Keramag"
1 Geberit Kombifix
1 Satz Füße für Kombifix
1 Revisionsplatte
1 Sitz mit Deckel
1 Klosettpapierhalter „Heni"
1 Reserverollenhalter „Heni"
1 Toilettenbürstengarnitur „Heni"
Leitungsführung:
Heizung:
Vorlauf
Rücklauf
Sanitär:
Kaltwasser
Warmwasser
Kaltwasser-Zeichnung
Warmwasser-Zeichnung
Gas
Schmutzwasser
Schmutzwasser-Hebeanlage
Schmutzwasser-Fettabscheider
Regenwasser
„SILIKO" = UR-isolierte Rohr-Stärke 35mm
ÄNDERUNGEN
DATUM NR
BETON
KALKSANDSTEIN
MAUERWERK N-FORMAT
BIMSBLELEN
MAUERWERK E-FORMAT
MONTAGETRENNWÄNDE
437.30 ü NN. = EG FFB O.OO
Revisionsplan
Auftr.-Nr.: 4551/23
1.11.87 Bu.
DATUM NAME
GEZ. 26.11.85 Bu.
GEPR.
GENEHM. 14.1.86 Bu.
GENEHM. 3.3.86 Bu.
HEIZUNG · LÜFTUNG · KLIMA · SANITÄR
Kurfeß
7340 GEISLINGEN
Hauptstraße 66 · Telefon (07331) 3616
7300 ESSLINGEN
Obertorstraße 29 · Telefon (0711) 31 40 07
Änderung
Gebrüder Benzinger
Sanitärfachgroßhandlung
7000 Stuttgart 31 (Weilimdorf)
Wasserstr. 29 · Tel. (07 11) 68 10 66
ARCHITEKTENGRUPPE KIST KOOP FEHNEL WALDMANN DIPL.-ING. FREIE ARCHITEKTEN BDA SRL
PROJEKT
GEZ. 14.1.86
GEPR. 3.3.86
GENEHM.
7340 GEISL
7300 ESSL
ALLE MASSE PRÜFEN! TÜR- UND BRÜSTUNGSHÖHEN SIND ROHMASSE UND BEZIEHEN SICH AUF RFB